


9,50m

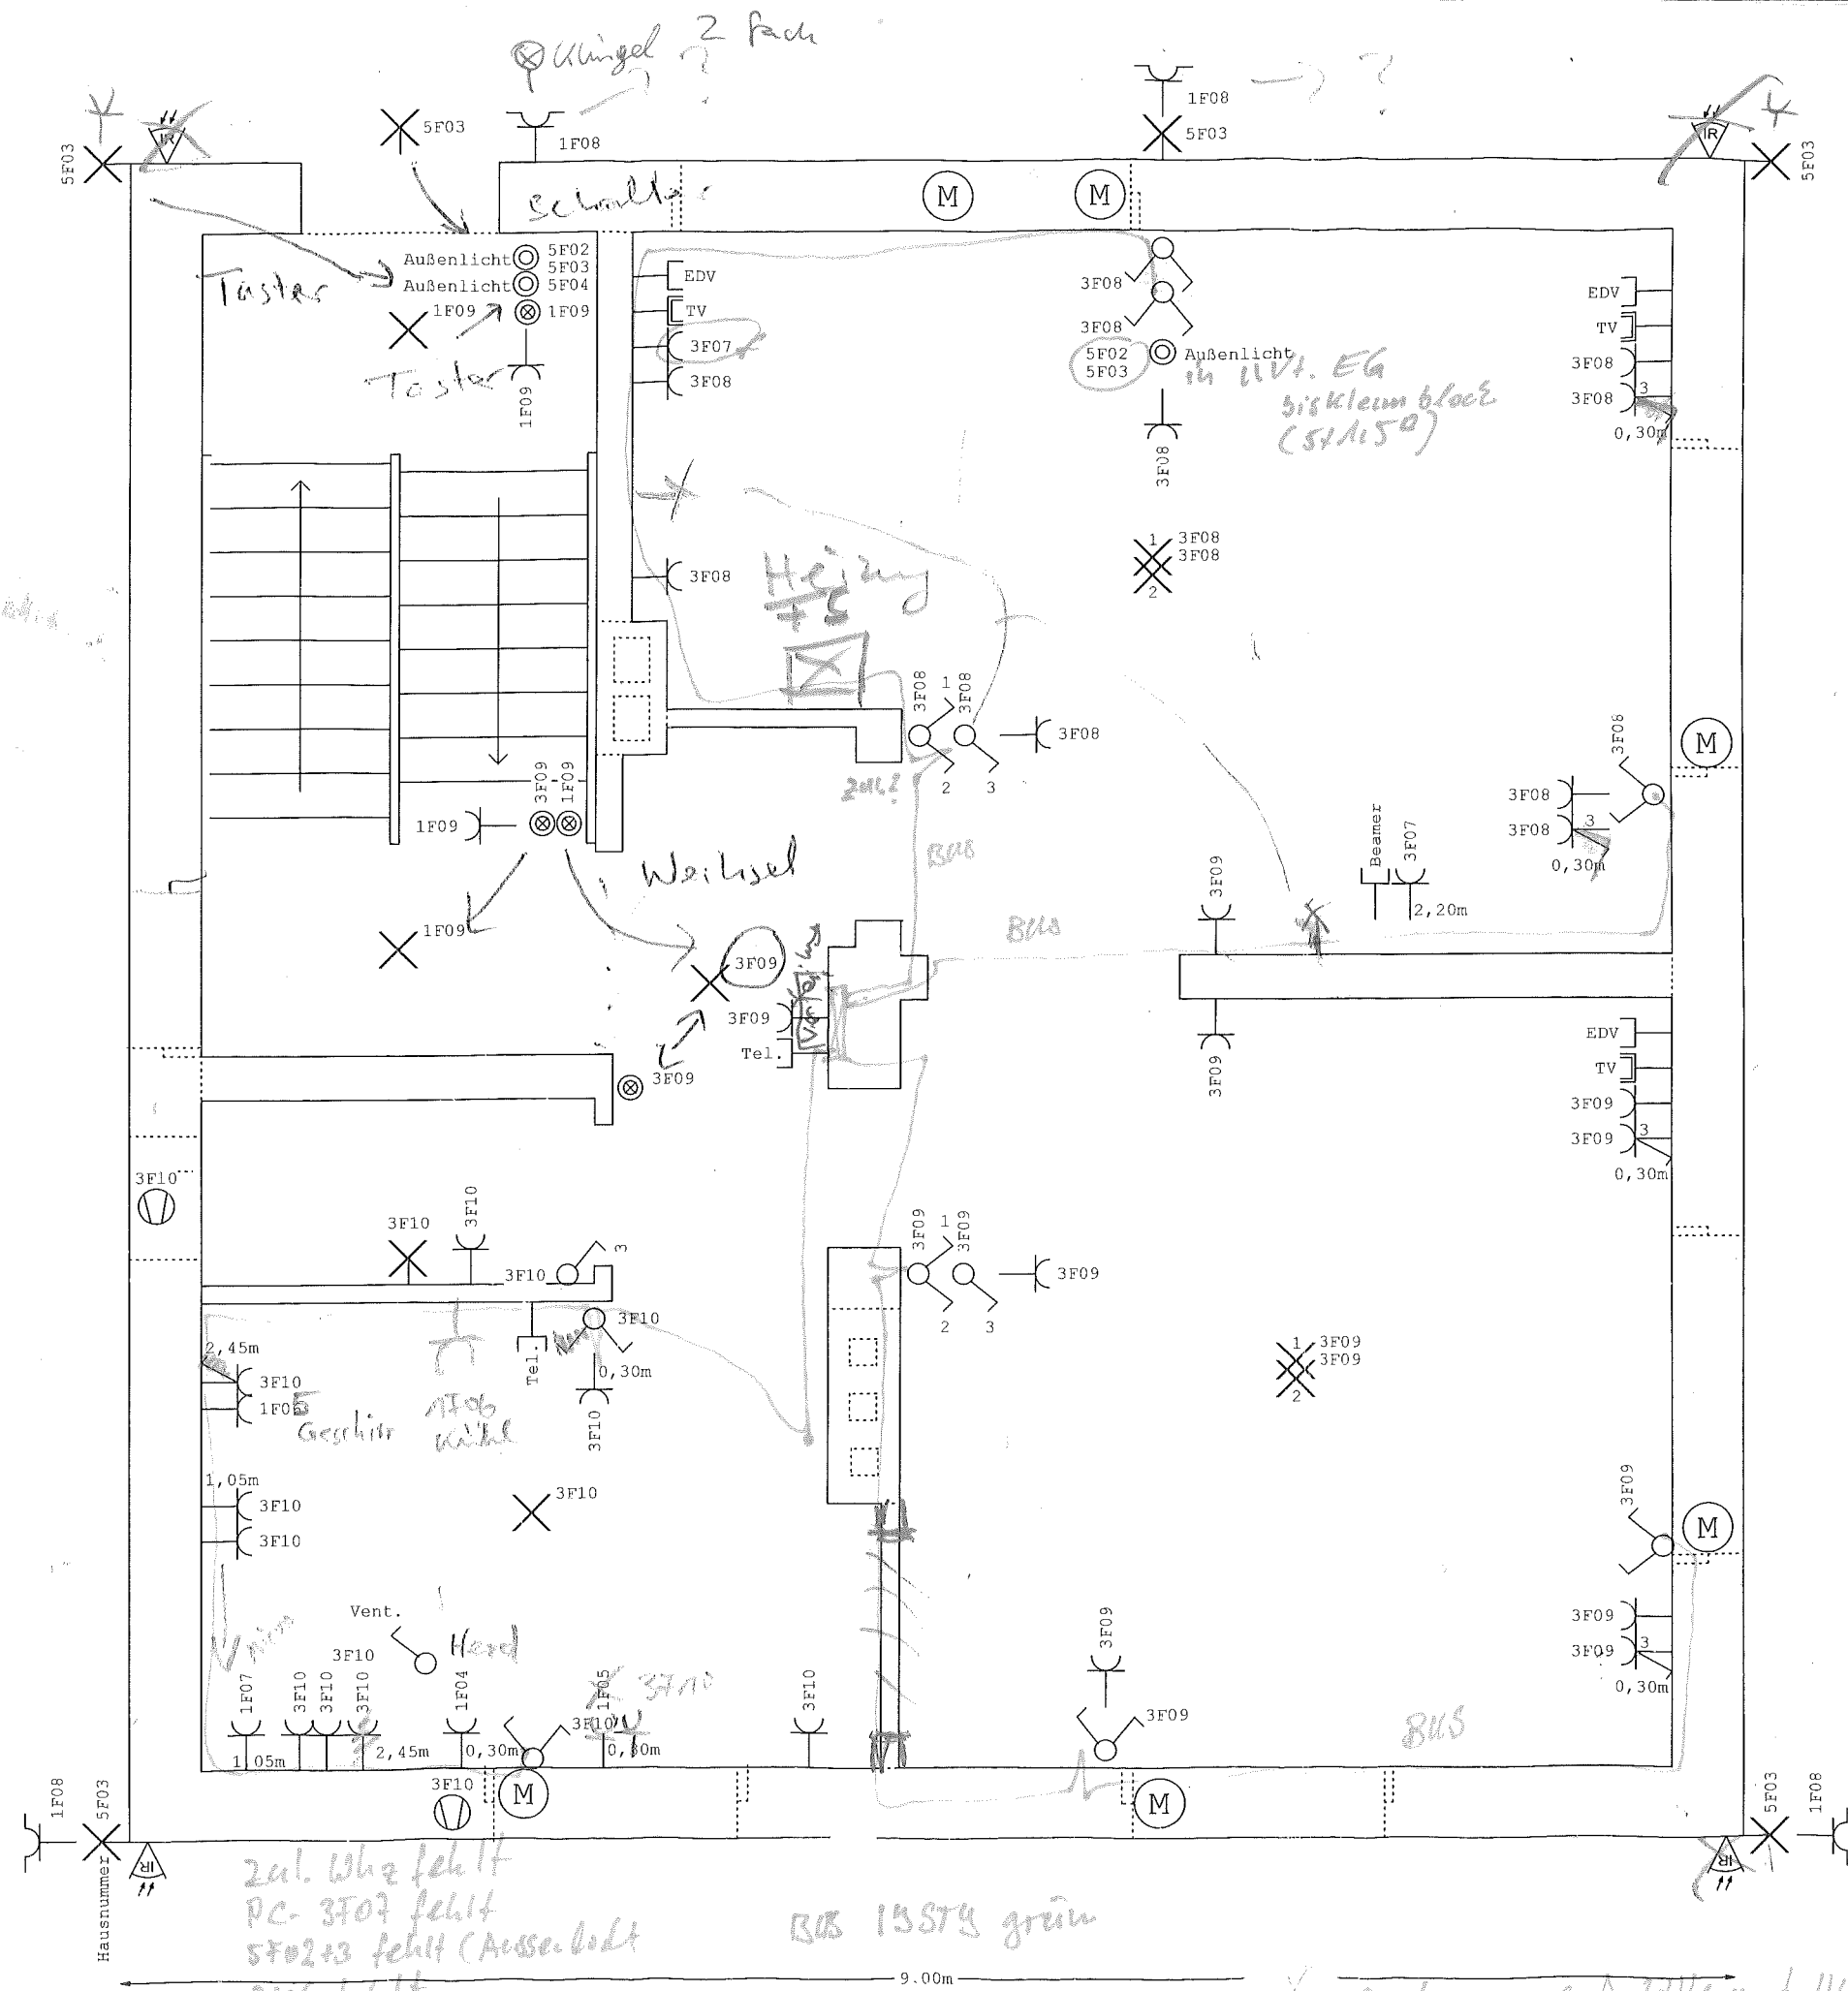

Elektroinstallationslegende

- Leuchtauslaß Decke
- Leuchtauslaß Wand
- Leuchte allg. rund / Downlight
- Pendelleuchte allg. rund
- Scheinwerfer allg.
- Flutlichtleuchte
- Lichttaster mit Positions- oder Kontrollleuchte
aP = auf Putz, uP = unter Putz, FR = Feuchtraum
- Lichttaster
aP = auf Putz, uP = unter Putz, FR = Feuchtraum
- Aus-Schalter bel.
- Aus-Schalter
- Wechsel-Schalter bel.
- Wechsel-Schalter
- Serien-Schalter
- Jalousieschalter-Schalter
- Heizung-Notschalter
- Bewegungsmelder mit Dämmerungsschalter
- Schutzkontaktsteckdose
- Schutzkontaktsteckdose geschaltet
- Schutzkontaktsteckdose mit Klappdeckel
- Fernmelde- / Datensteckdose
- Antennensteckdose
- Sprechanlage-Türstation 2-Module
- Motor allg.
- Ventilator
- Erdungspunkt

5F01 (M) 5F04 Sprechanlage-Türstation 2-Module

9,00m

Deckenauslauf für die mit HW-Dose

Zeißpfad 55 EG