


9,50m

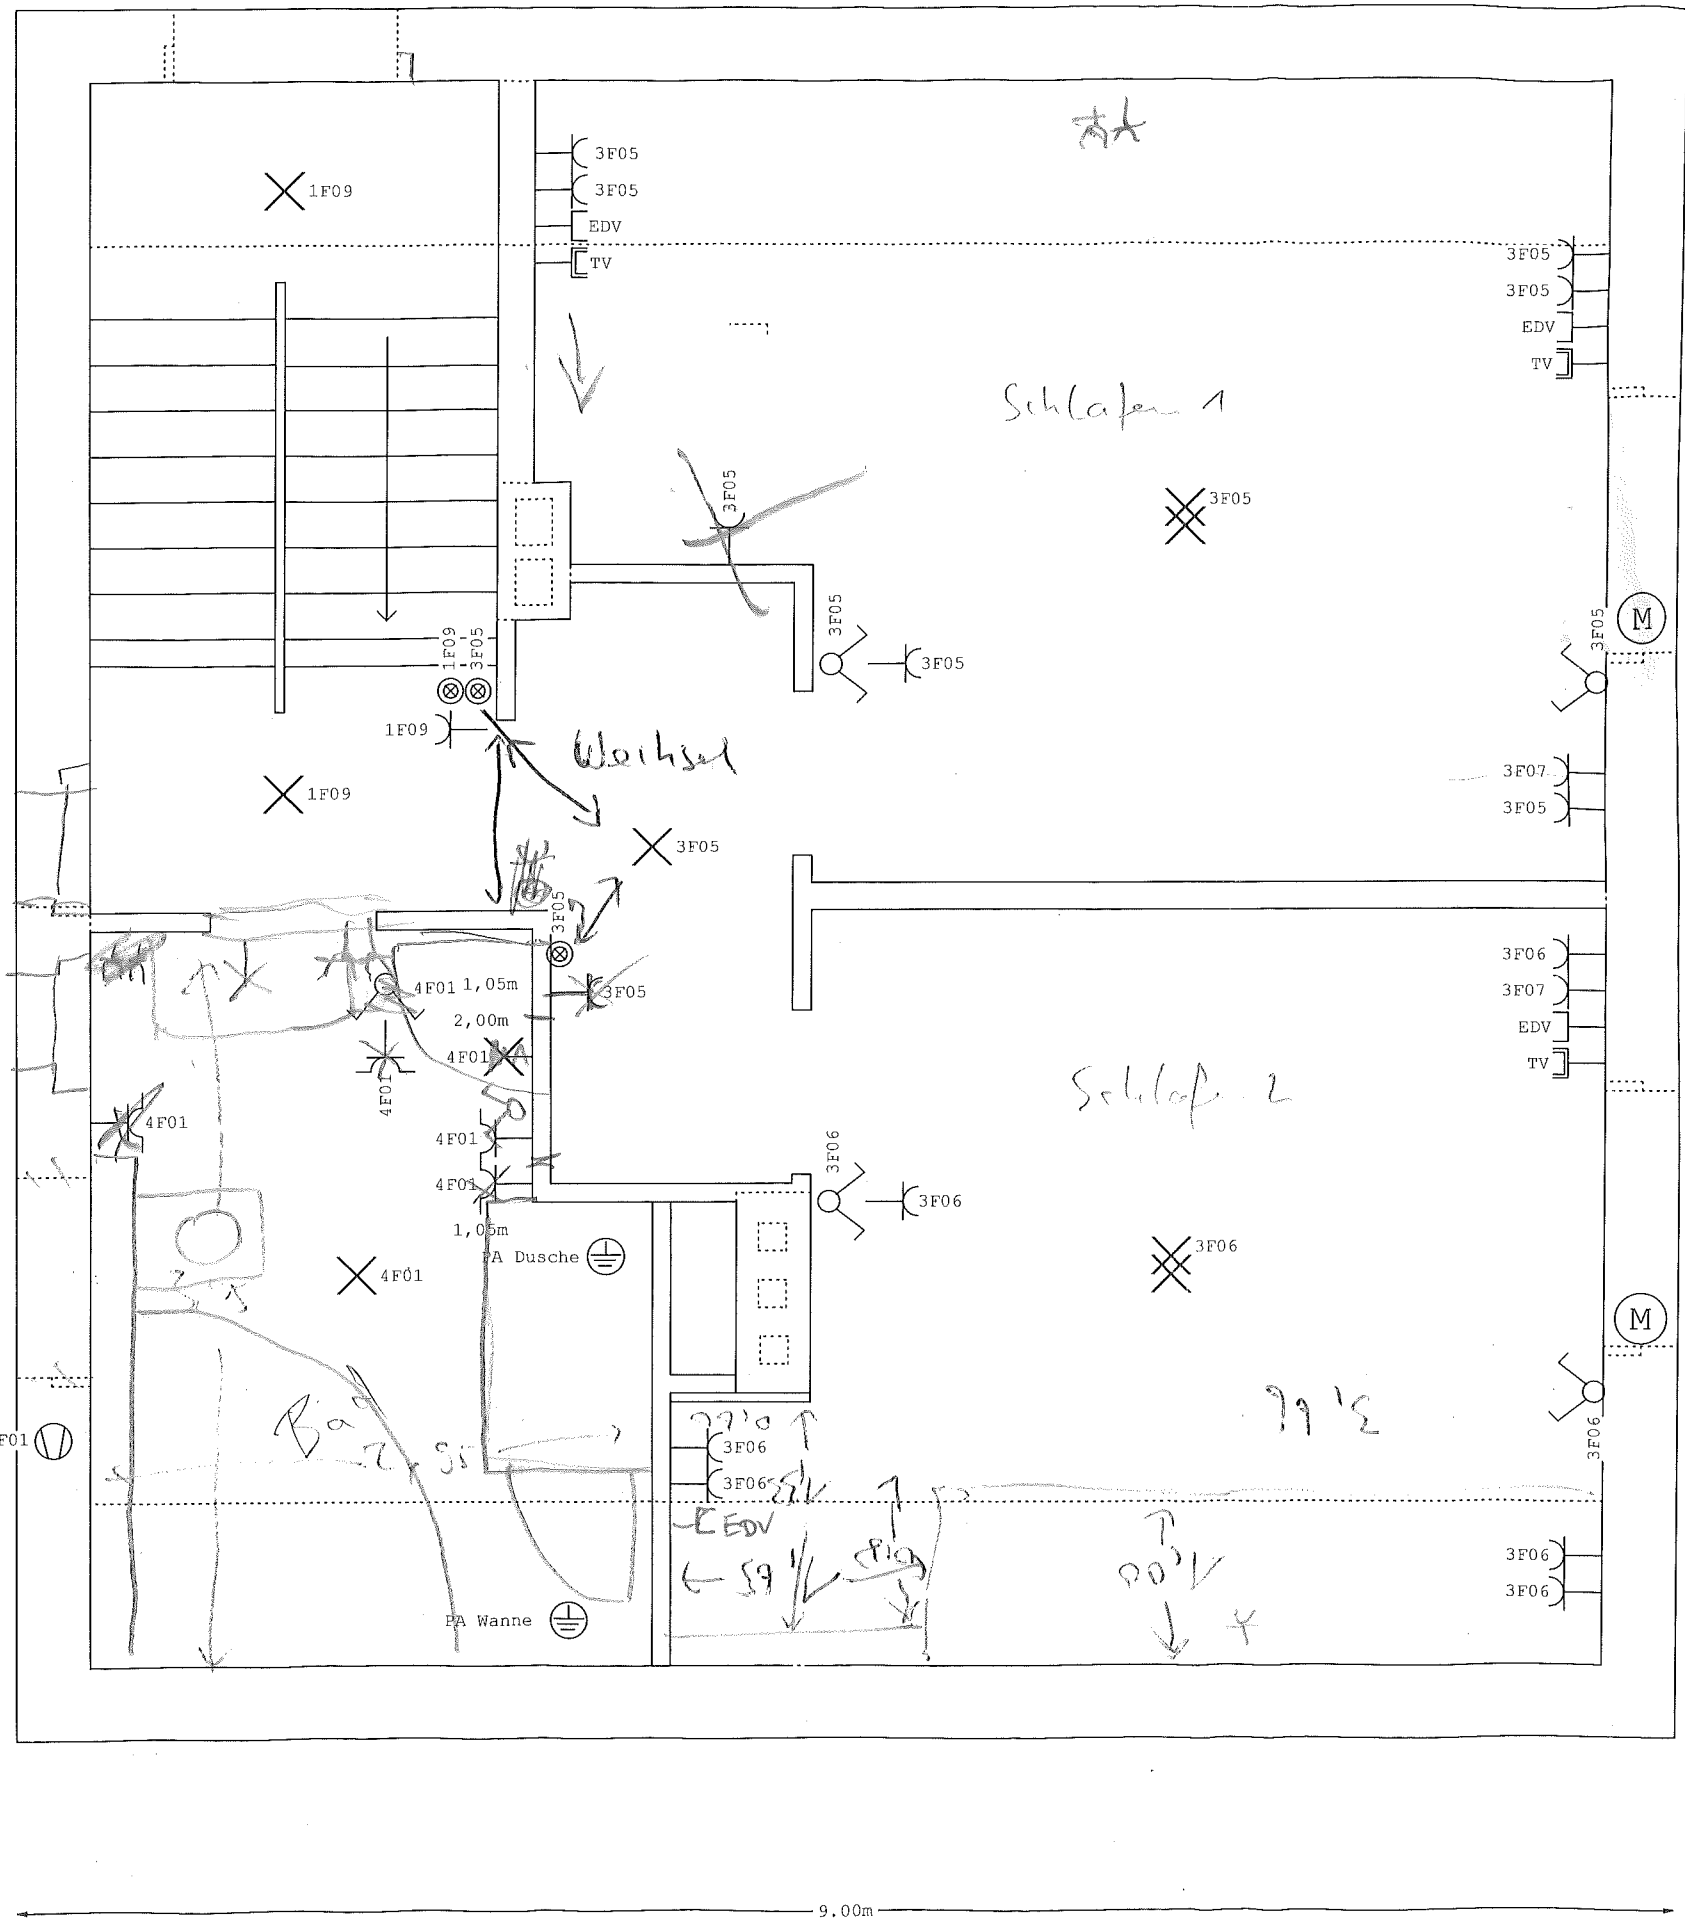

Elektroinstallationslegende

- ⊗ Leuchtauslaß Decke
- ⊗ Leuchtauslaß Wand
- ⊗ Leuchte allg. rund / Downlight
- ⊗ Pendelleuchte allg. rund
- ⊗ Scheinwerfer allg.
- ⊗ Flutlichtleuchte
- ⊗ Lichttaster mit Positions- oder Kontrolleuchte
aP = auf Putz, uP = unter Putz, FR = Feuchtraum
- ⊗ Lichttaster
aP = auf Putz, uP = unter Putz, FR = Feuchtraum
- ⊗ Aus-Schalter bel.
- ⊗ Aus-Schalter
- ⊗ Wechsel-Schalter bel.
- ⊗ Wechsel-Schalter
- ⊗ Serien-Schalter
- ⊗ Jalousieschalter-Schalter
- ⊗ Heizung-Notschalter
- ⊗ Bewegungsmelder mit Dämmerungsschalter
- ⊗ Schutzkontaktsteckdose
- ⊗ Schutzkontaktsteckdose geschaltet
- ⊗ Schutzkontaktsteckdose mit Klappdeckel
- ⊗ Fernmelde- / Datensteckdose
- ⊗ Antennensteckdose
- ⊗ Sprechanlage-Türstation 2-Module
- ⊗ Motor allg.
- ⊗ Ventilator
- ⊗ Erdungspunkt