


"Hohe Schule"



KM 8

Erdgeschoss

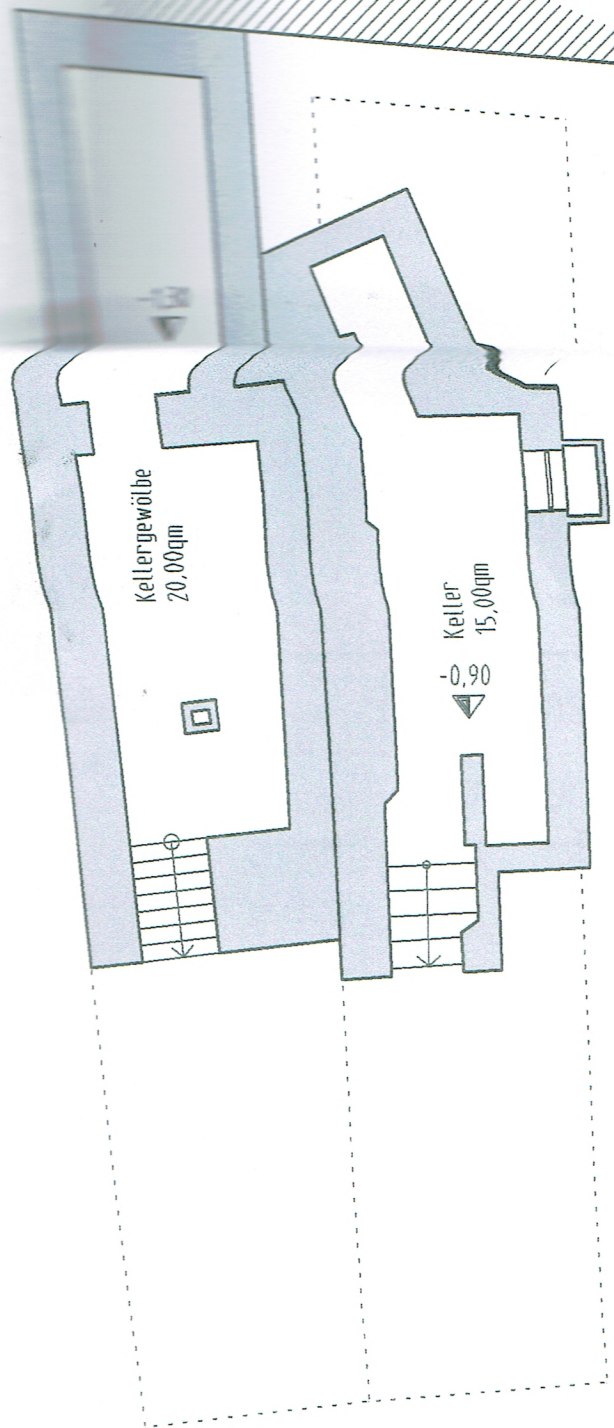




KM 10

KM 8

Kellergeschoß

Neu



Abbruch

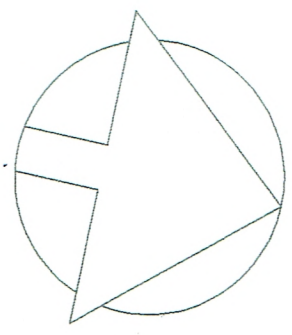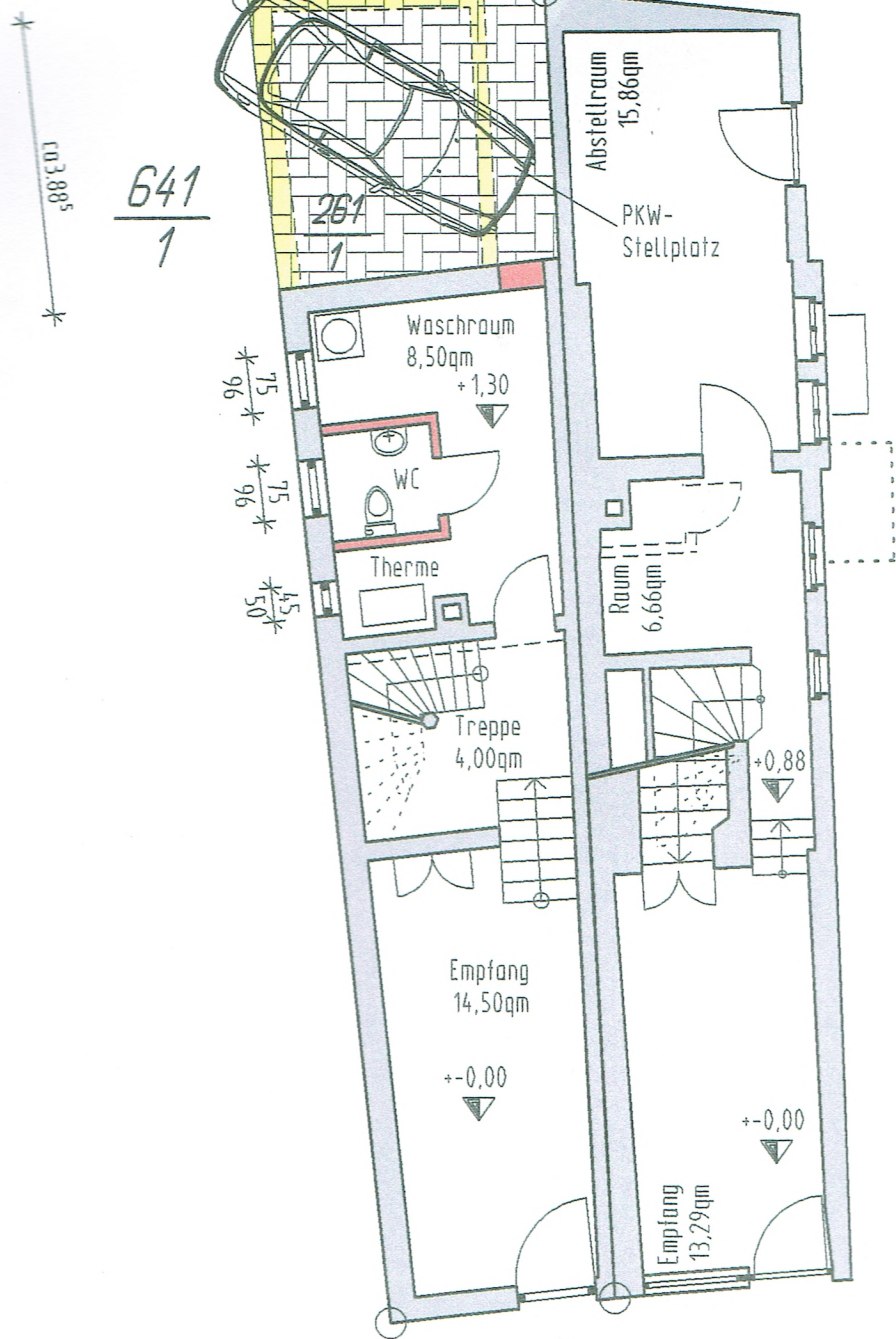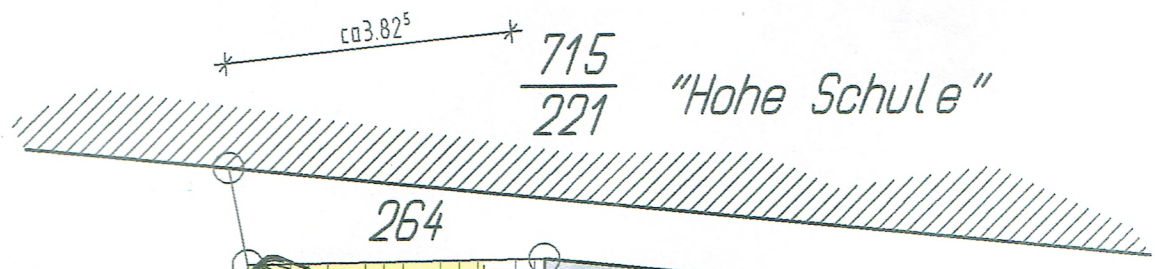

▲

KM 10 KM 8

Erdgeschoß

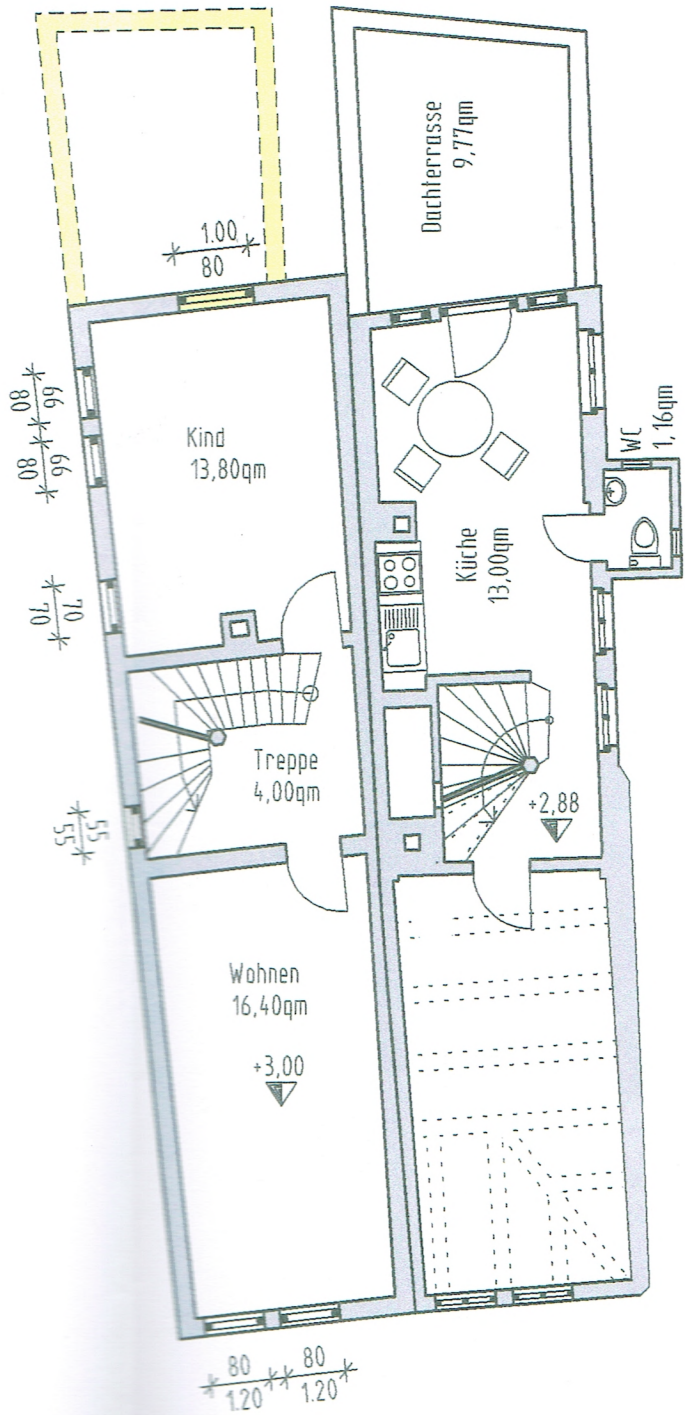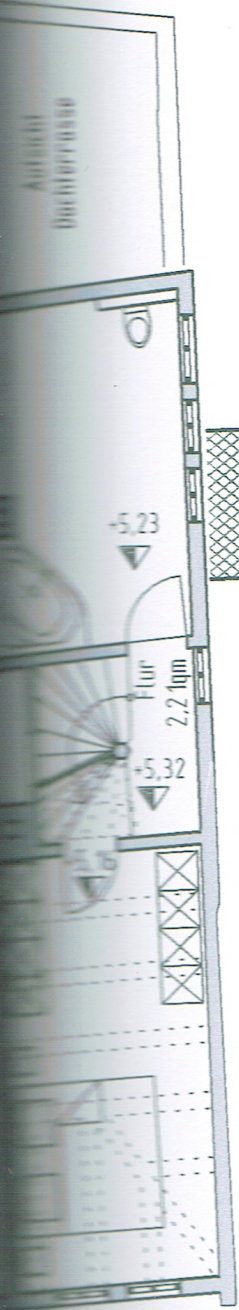

KM 8

1. Obergeschoß



KM 7o KM 8

1. Obergeschoß


Neu

Abbruch



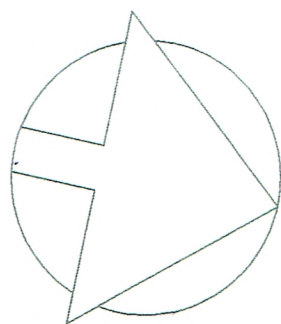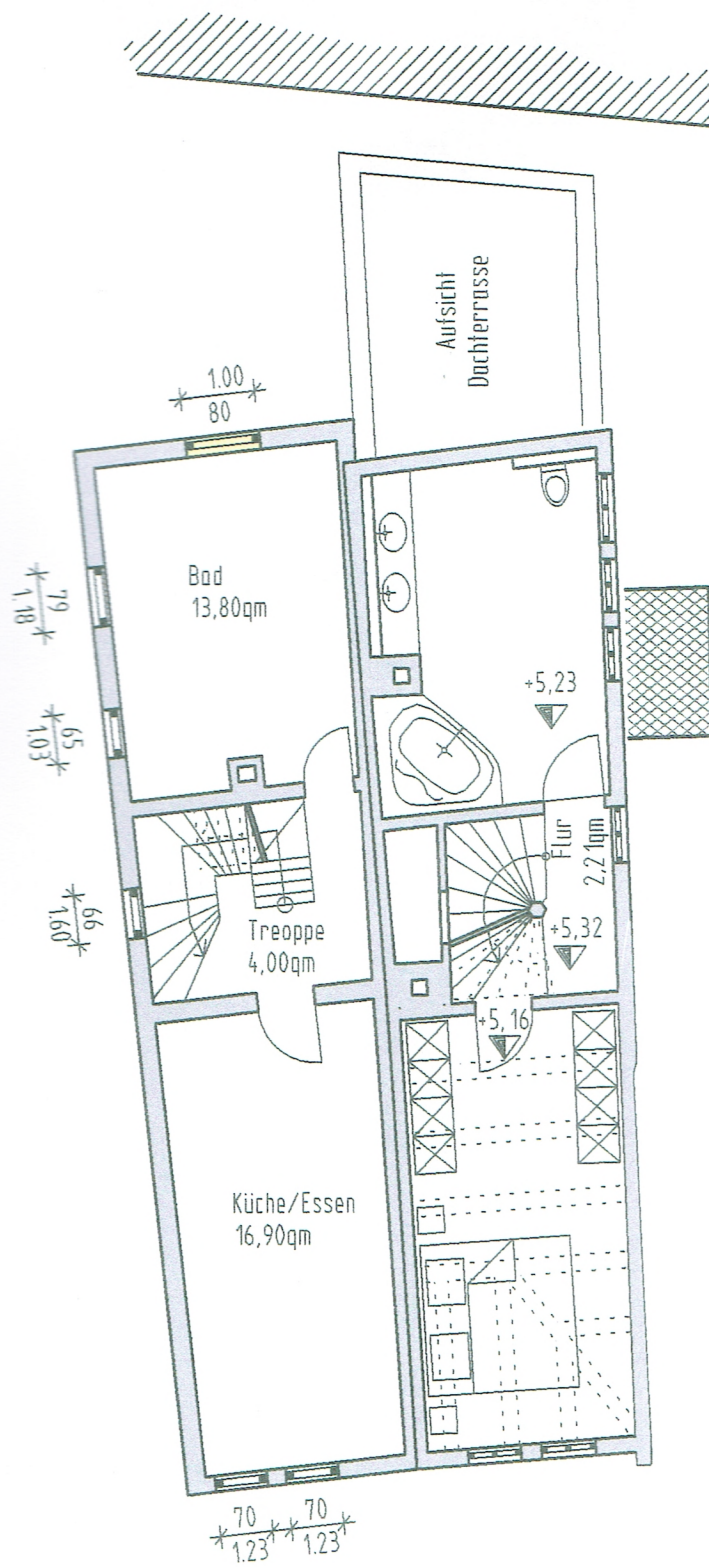


KM 10 KM 8
 2. Obergeschoß

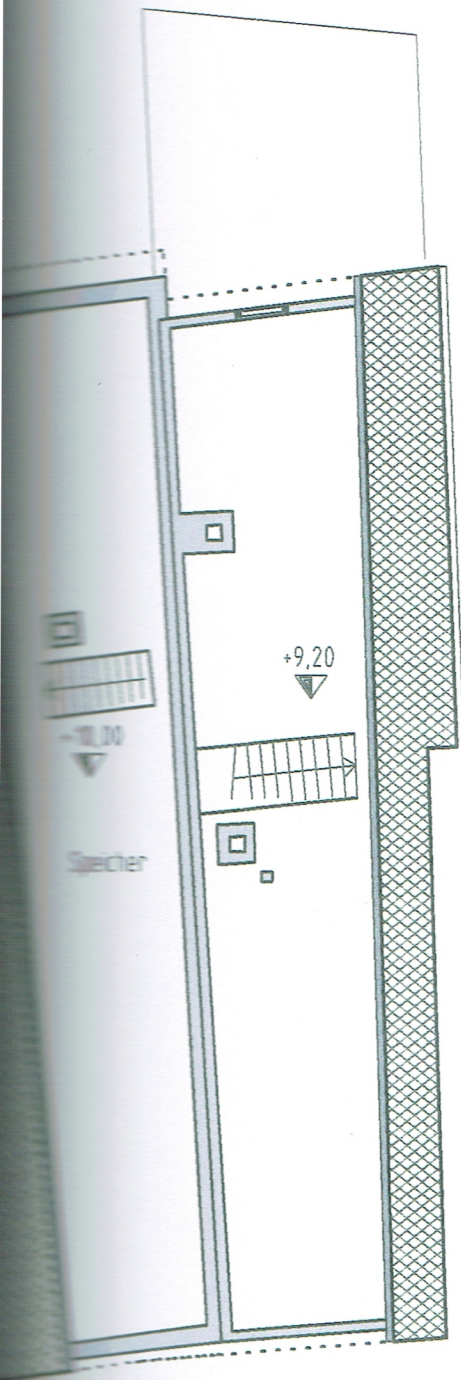

KM 10 KM 8



Dachgeschoß

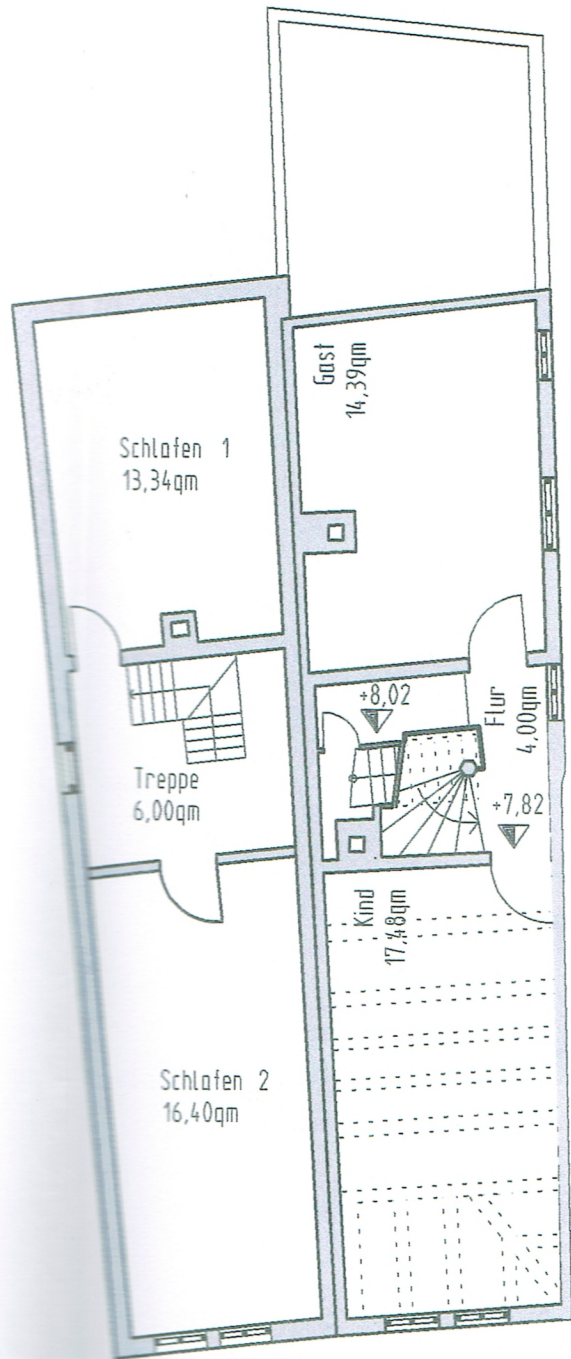

KM 10 KM 8

3. Obergeschoß

Neu
 Abbruch

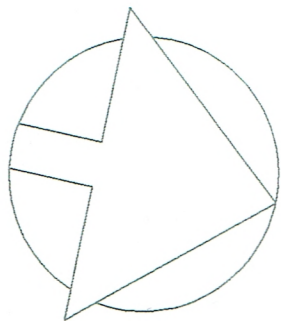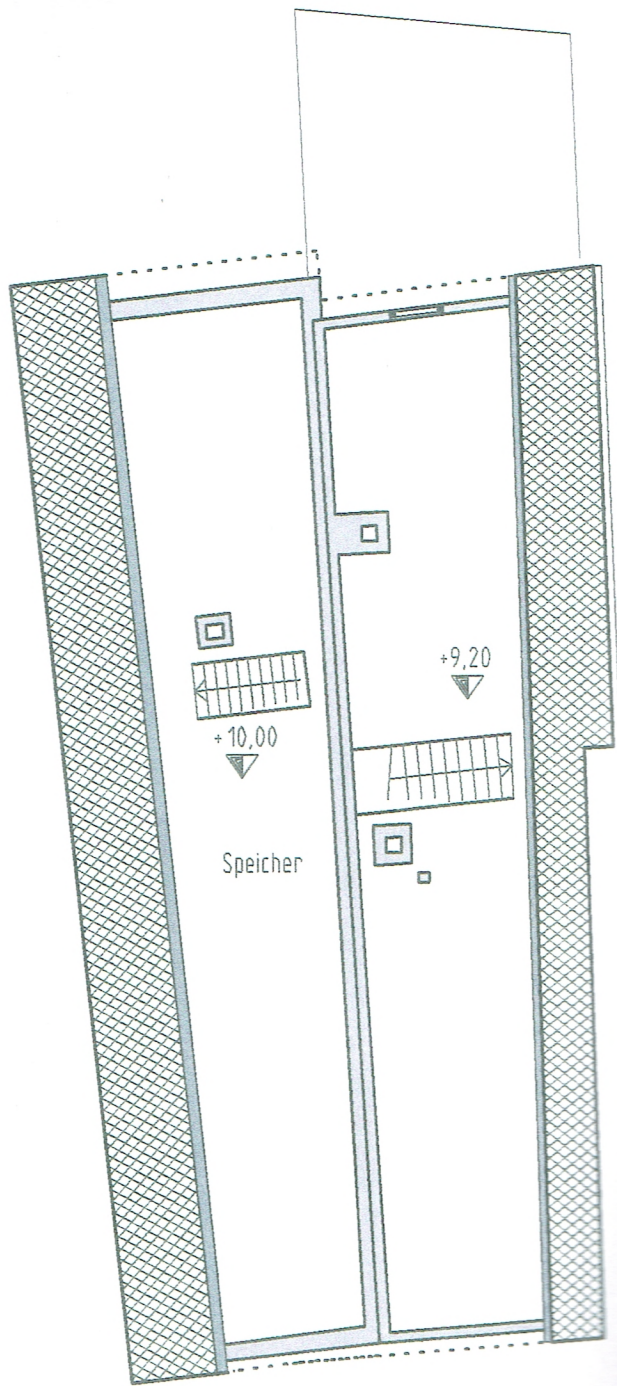

KM 10 KM 8
Dachgeschoß