


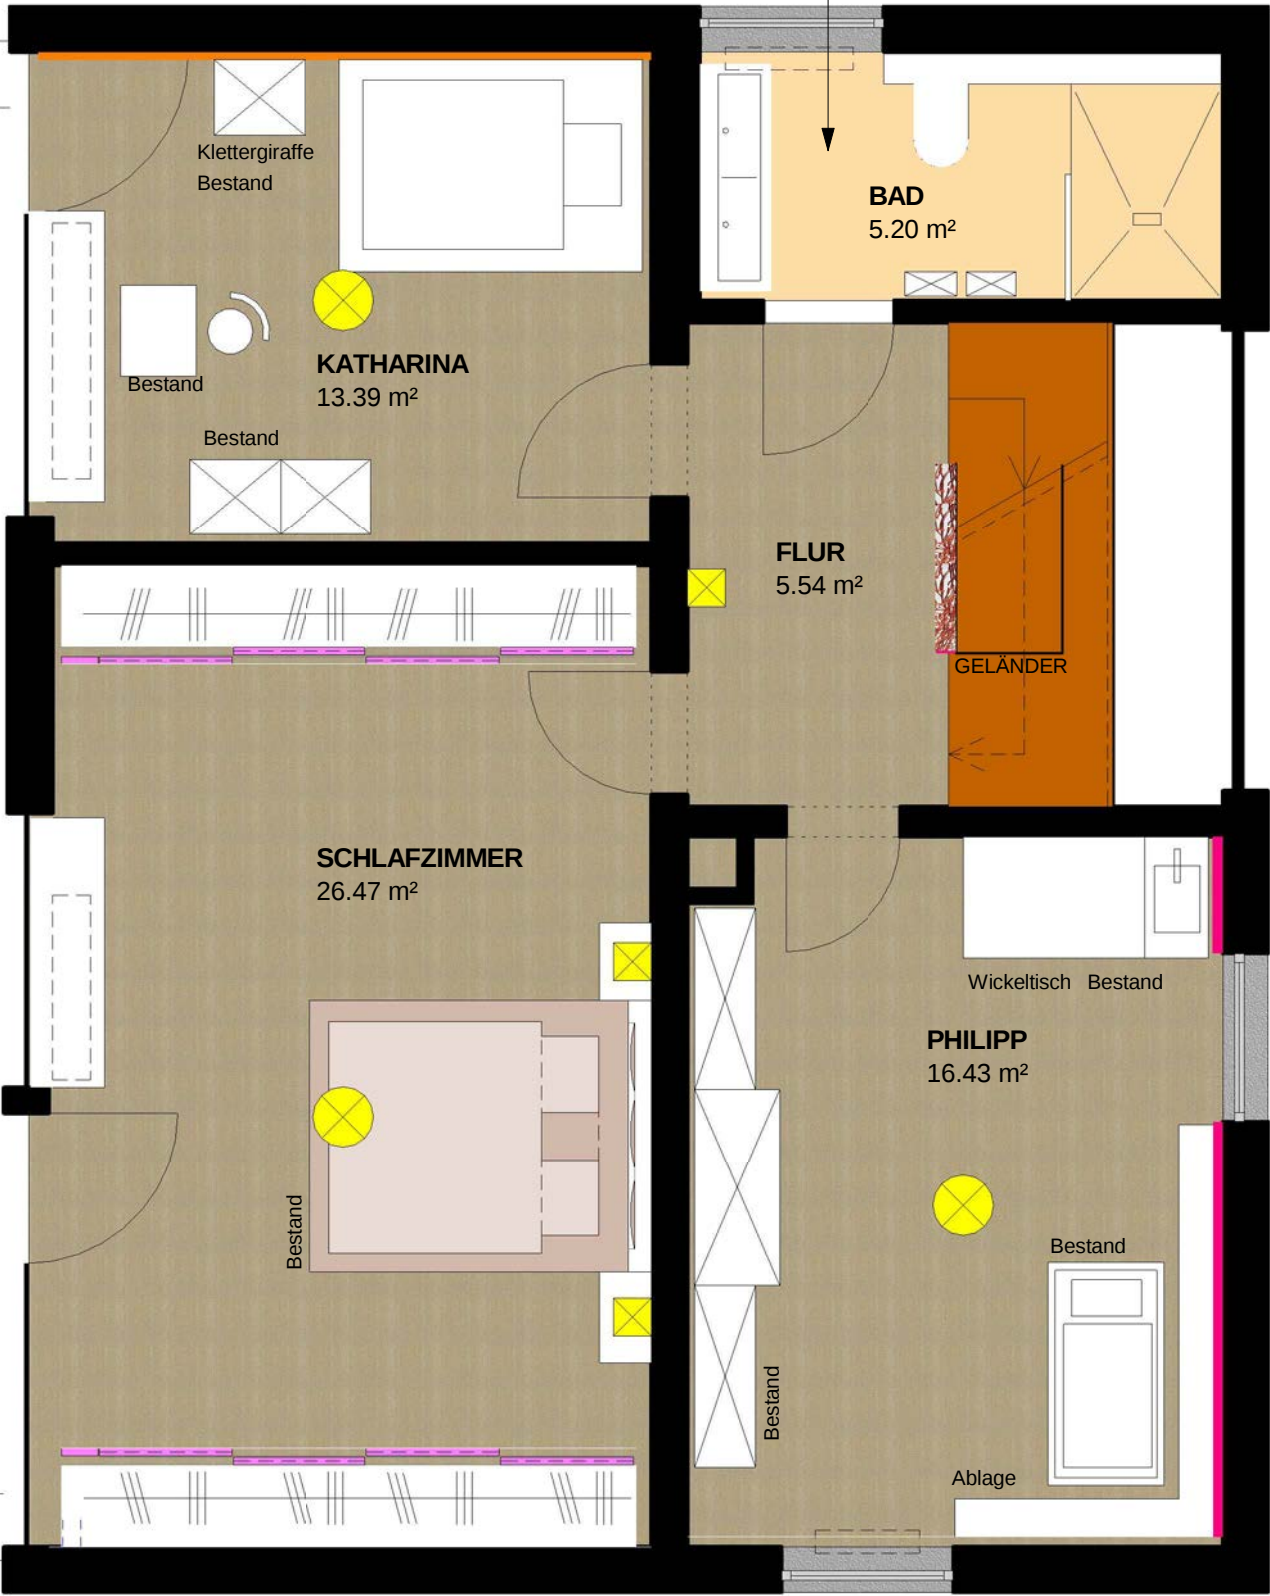

KUPFERVERBLECHUNG



HK

GÄSTEZIMMER
19.86 m²

BAD
3.08 m²

HK

Bestand

BALKEN

FLUR
10.52 m²


LESEN / CHILLEN
24.14 m²

BALKEN



Bestand

HK



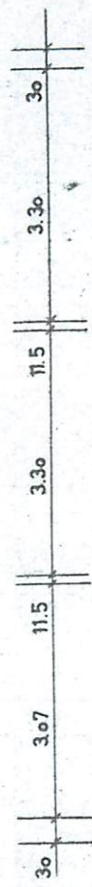


KS

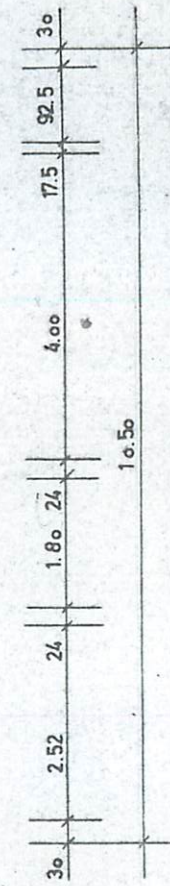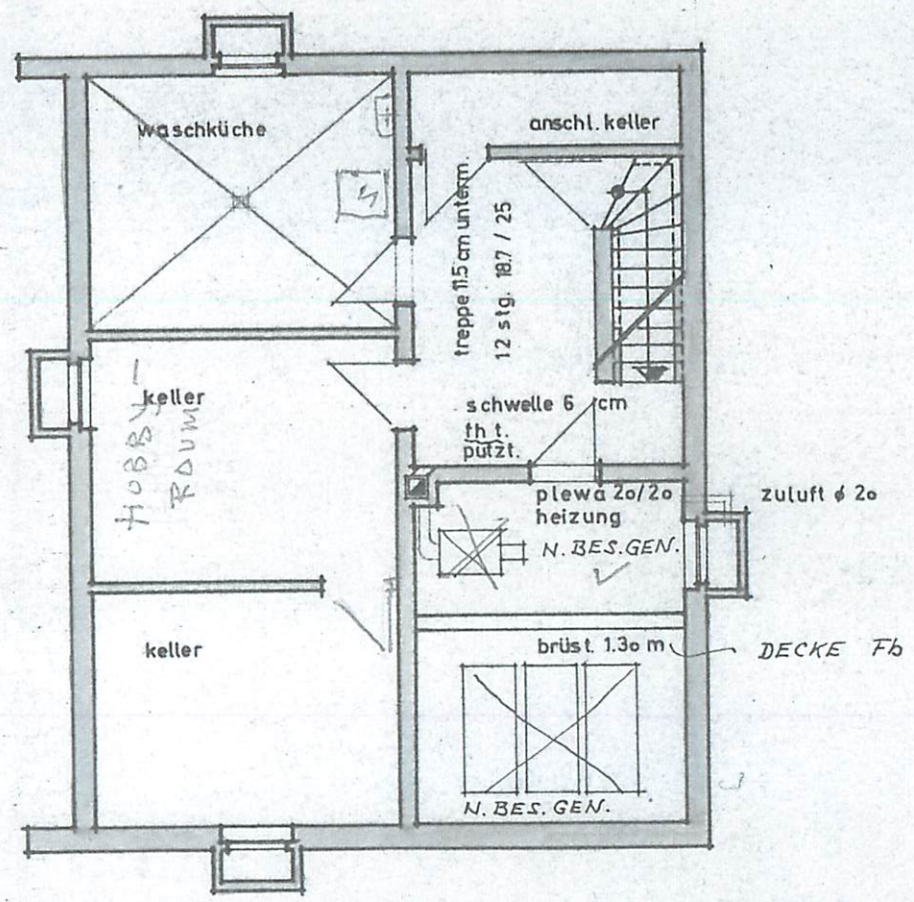

keller m 1:100

EIGENTUMSWOHNUNG
KAUFEIGENHEIMBAU
LEONHARD WAGNER
bauherr: 85 NÜRNBERG JOSEPHSPLA

EIGENTUMSWOHNUNG
KAUFEIGENHEIMBAU
LEONHARD WAGNER
nachbarn: 85 NÜRNBERG

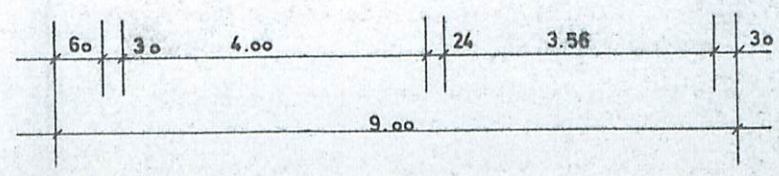

architekt: juli 1965
HANS-ARC
85 NÜRNBERG
1. JUL. 22