


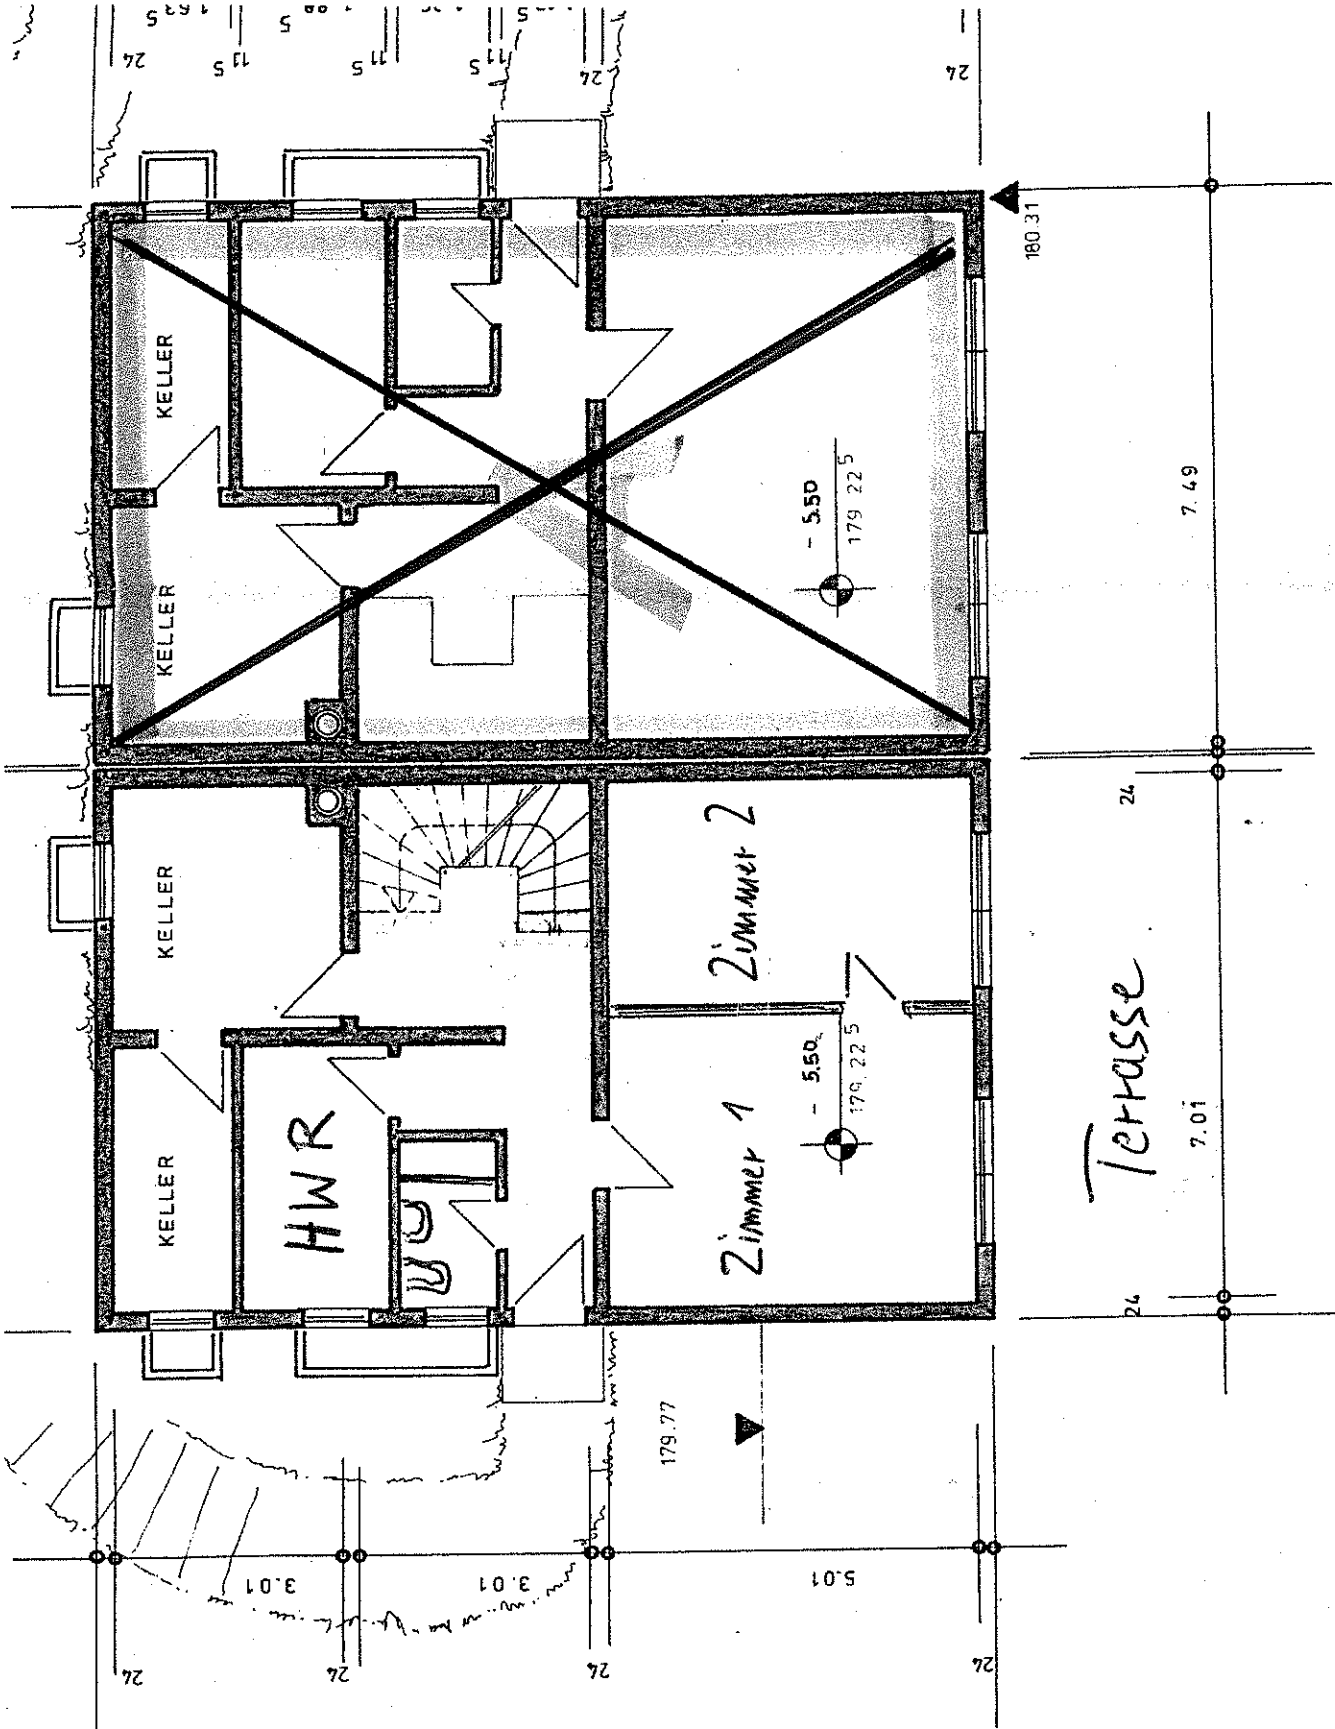

II. UNTERGESCHOSS