


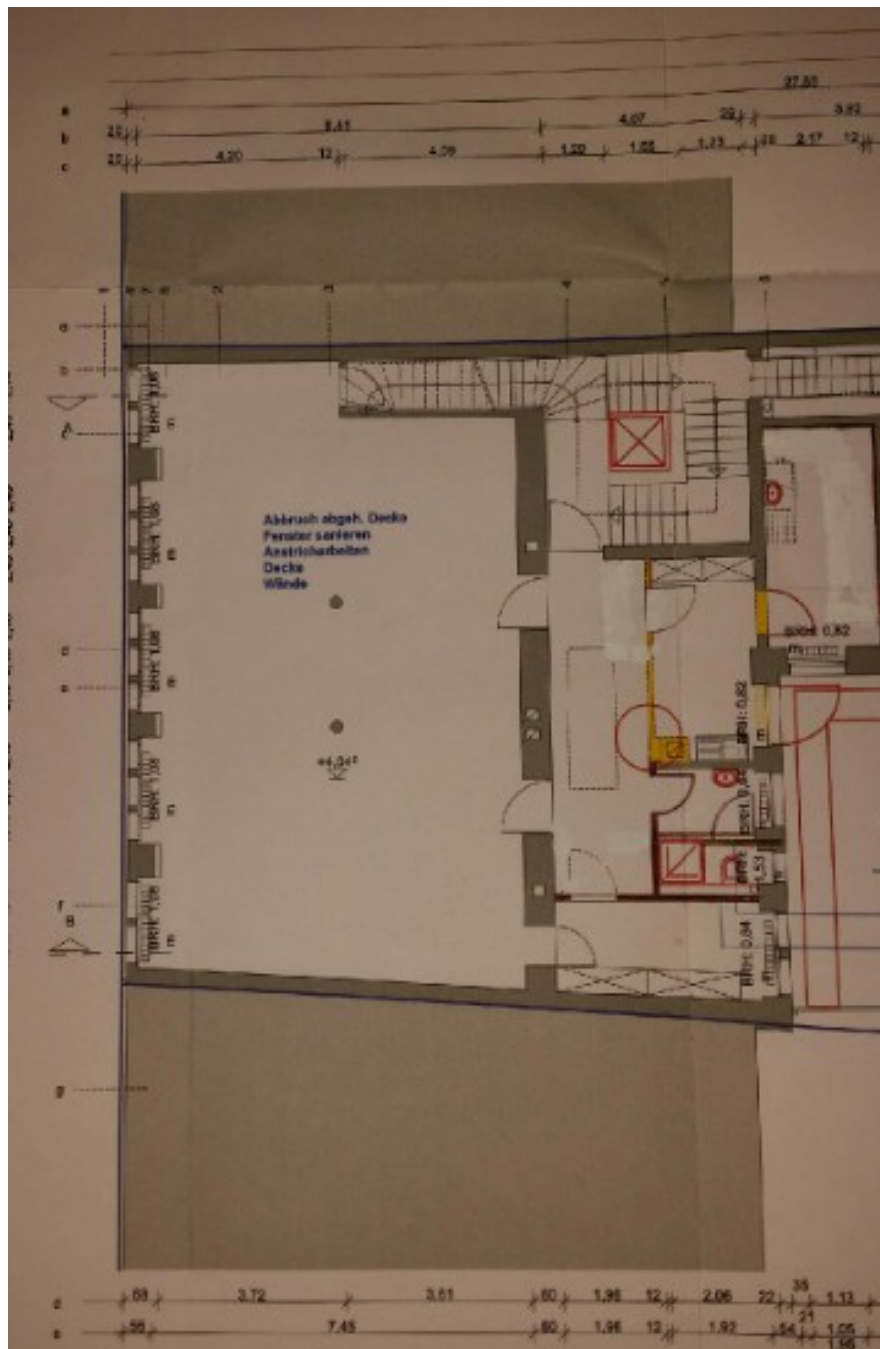

In das Zimmer hinter dem Duschbad wurde 2014 ein zusätzliches Wannenbad eingebaut. Der Eingangsbereich dient als Bar/offene Küche mit schmalem Ausgang zum Balkon.