

Maßstab: 1:75


Objekt

Gemeinde	:	Gartow
Gemarkung	:	Nienwalde
Flur	:	1
Flurstück	:	142 / 5

gemessen und gefertigt durch:
Ralf Herrmann - Bauingenieur-

RALF HERRMANN
BAUINGENIEUR
DRESSURWEG 12
29462 WUSTROW
29.06.2022

Wustrow, 29.06.2022

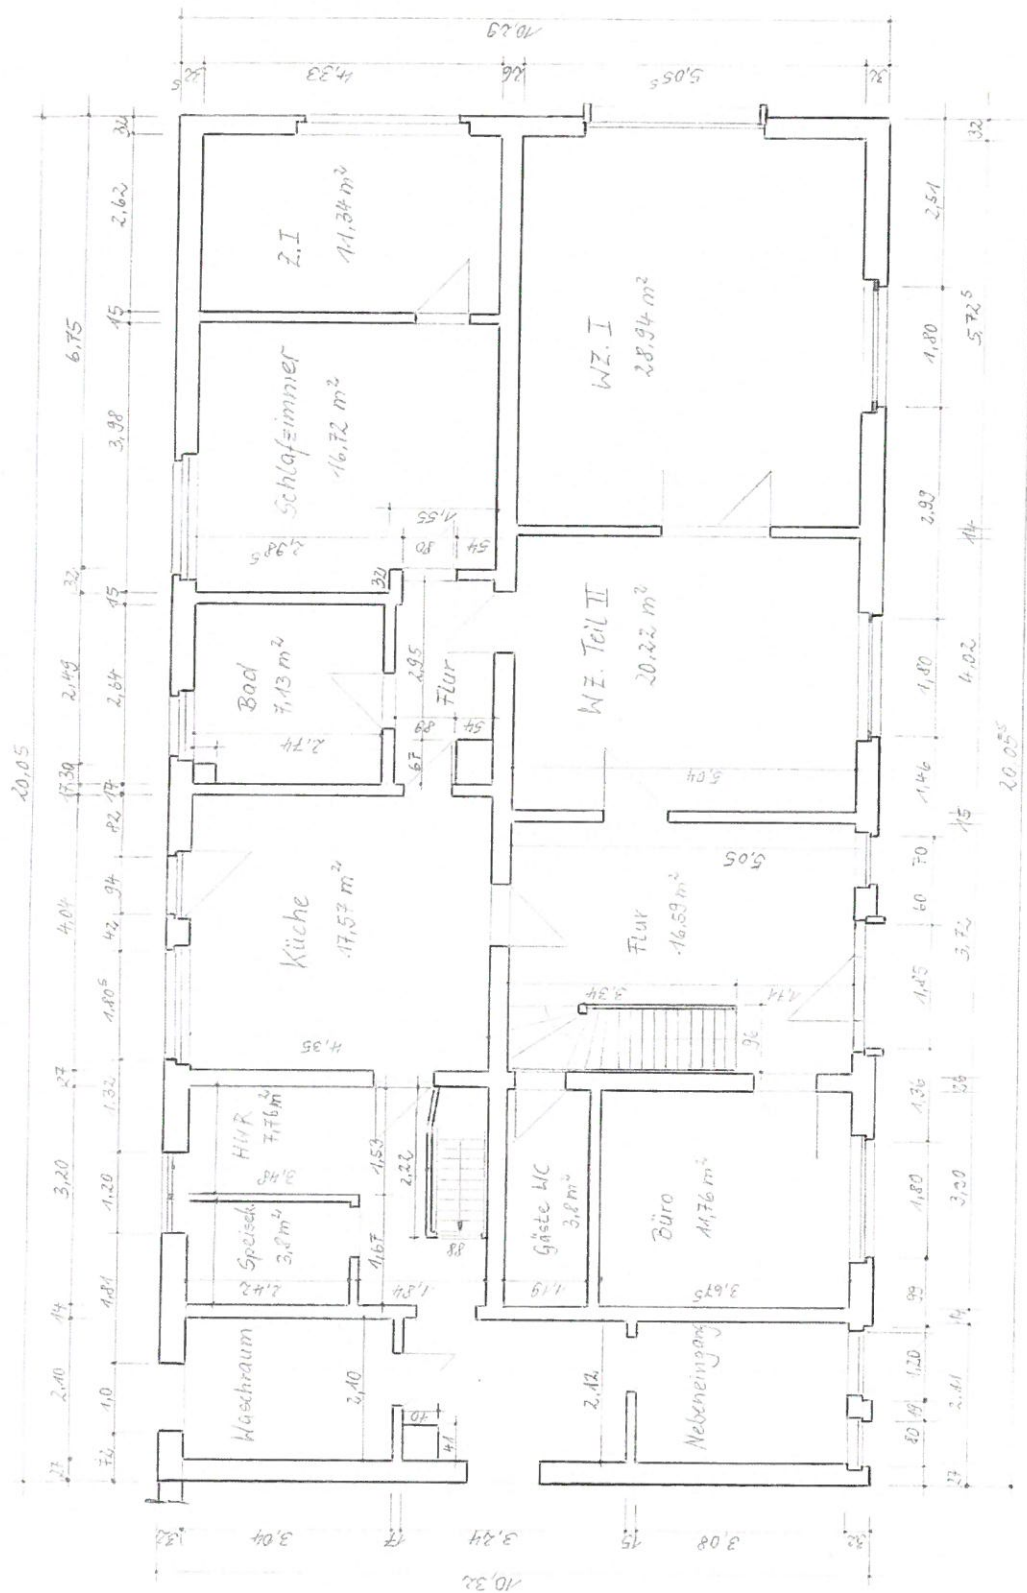

Grundriss OG

Maßstab: 1:75


Objekt

Wohnhaus
mit Nebengelass
Dorfsstraße 22
OT Nienwalde
29471 Gartow

Gemeinde : Gartow
Gemarkung : Nienwalde
Flur : 1
Flurstück : 142/5

gemessen und gefertigt durch :
Ralf Herrmann -Bauingenieur-

RALF HERRMANN
BAUINGENIEUR
DRESDENER STR. 121
20062 WUSTROW
WUSTROW, 28.08.2022 TR0W

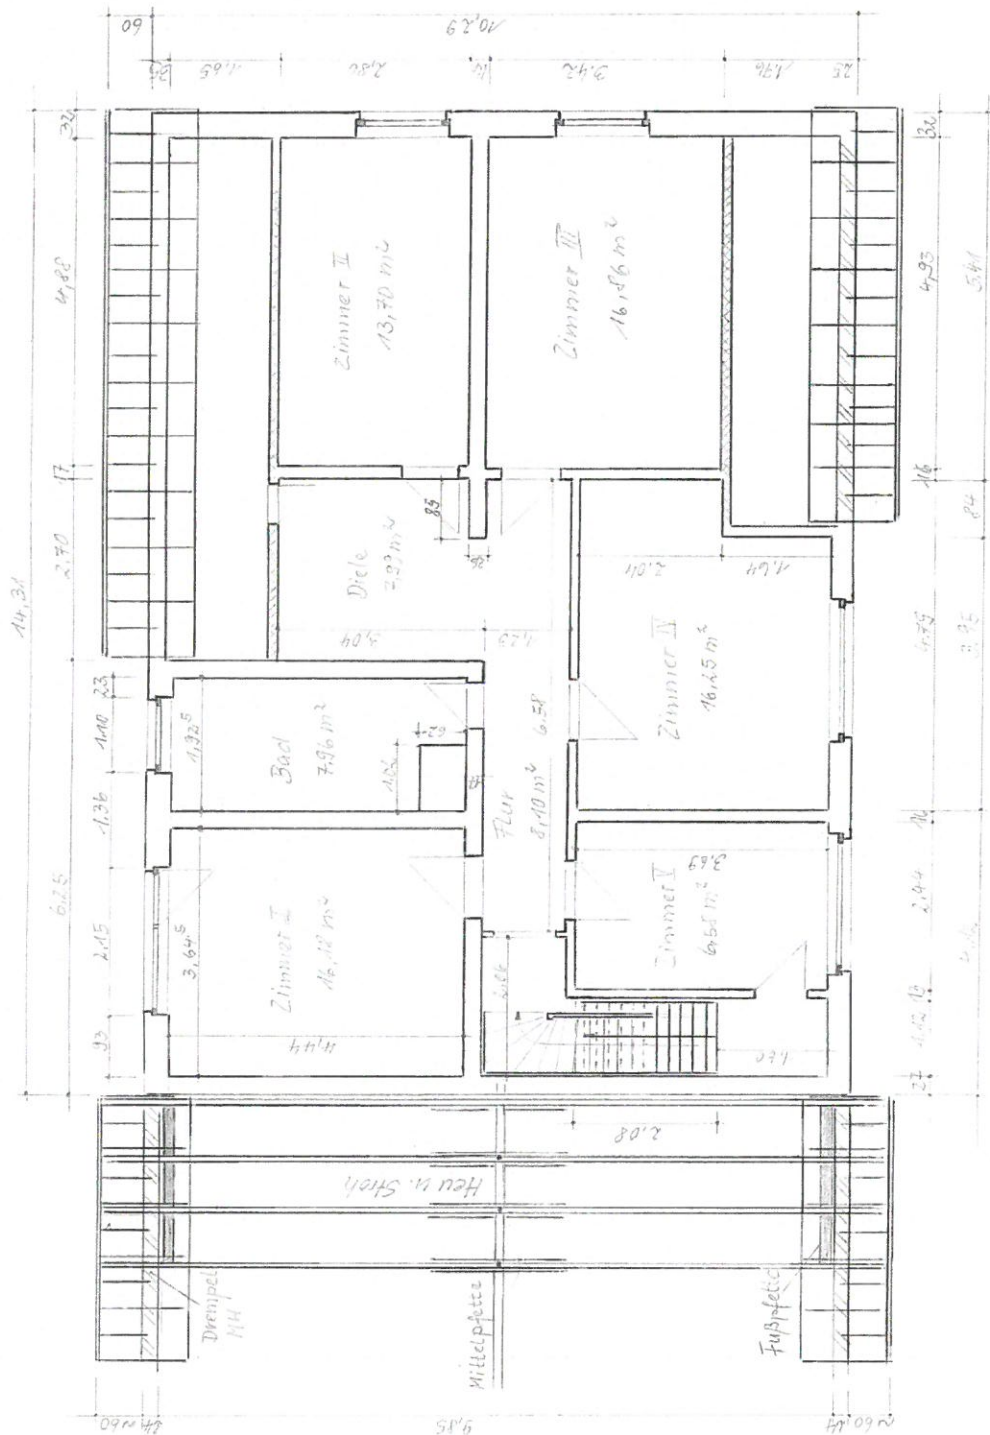

Grundriss EG Teil 2

Maßstab: 1:75

Grundriss + Schnitt Keller

Maßstab: 1:75

Objekt

Wohnhaus
mit Nebengelass
Dorfstr. 22
OT Nienwalde
29471 Garow

Gemeinde : Garow
Gemarkung : Nienwalde
Flur : 1
Flurstück : 142 / 5

gemessen und gefertigt durch :
Ralf Herrmann -Bauingenieur-
RALF HERRMANN
BAUINGENIEUR
DRESSHOFFSTR. 12
WUSTROW, 29662 WUSTROW

