


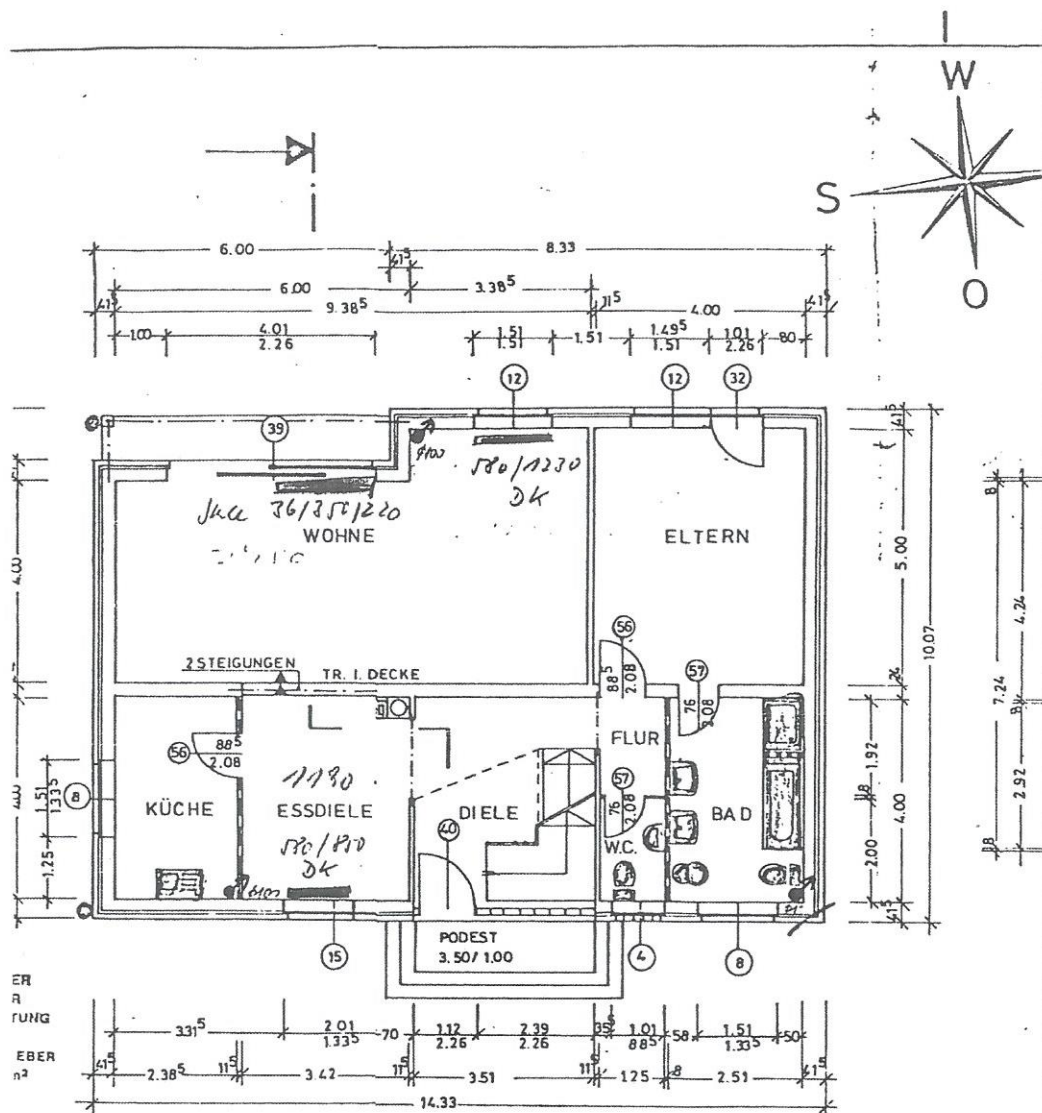


ALLE FENSTER IM ERDGESCHOß ERHALTEN ROLLÄDEN

ERDGESCHOSS



innenmauerwerk Verblendstein ROTBRAUN, 11,5cm, Luftlicht 6cm 24cm Innenmauerwerk POROTON
 Wände Porenbeton mit Putz Holzrahmen Konstruktion mit Gipskartonplatten


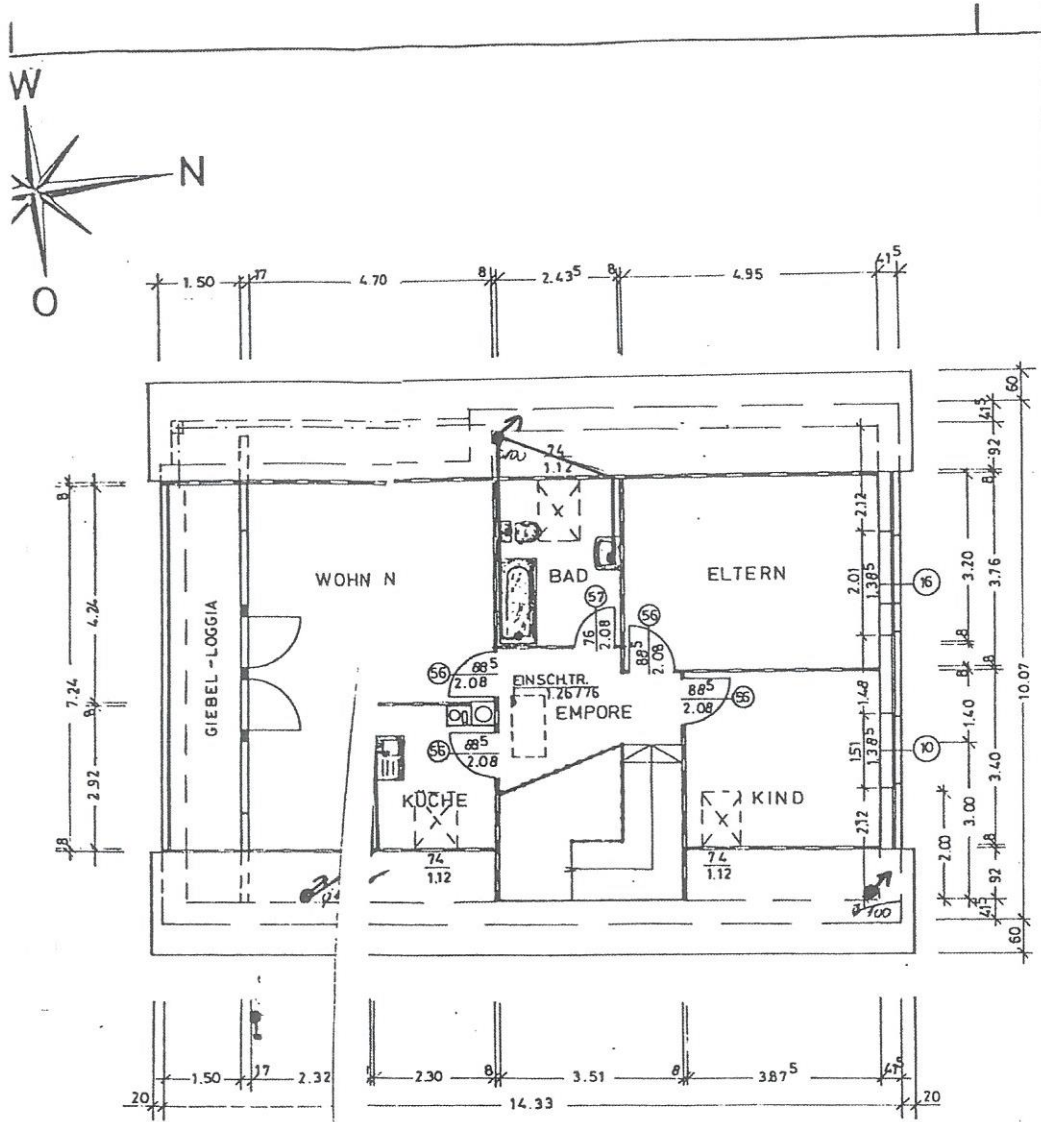

DACHGESCHOSS




ALLE
UND A
FENST
DAS H
FENST

Legend

Warmesc
Schallsch
Fundame
Unter auf

Geschossdecke STAHLBETON Ho
Treppen Holz / Beton Steigung gemäß DIN 4

uteile Nadelholz Guteklasse II Schnitt A/B
Dacheindeckungsart FRANKF. PFANNEN Farbe STAHLBLAU

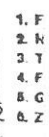

Kellermauernwerk aus MSW 150 II -----  Ausstiegsstützen in Fundament und Decken, bzw. Decke und Ringanker einbinden
Kellerdecke aus STAB-BETON ----- Feuchtigkeitsperre mittels 500er Teerpappe (Horizontal wasserabweisend d. Bitum.)