


EG Hochparterre Grundriss 10G/2.06

Wohnhaus Bestand



9,05

3,00

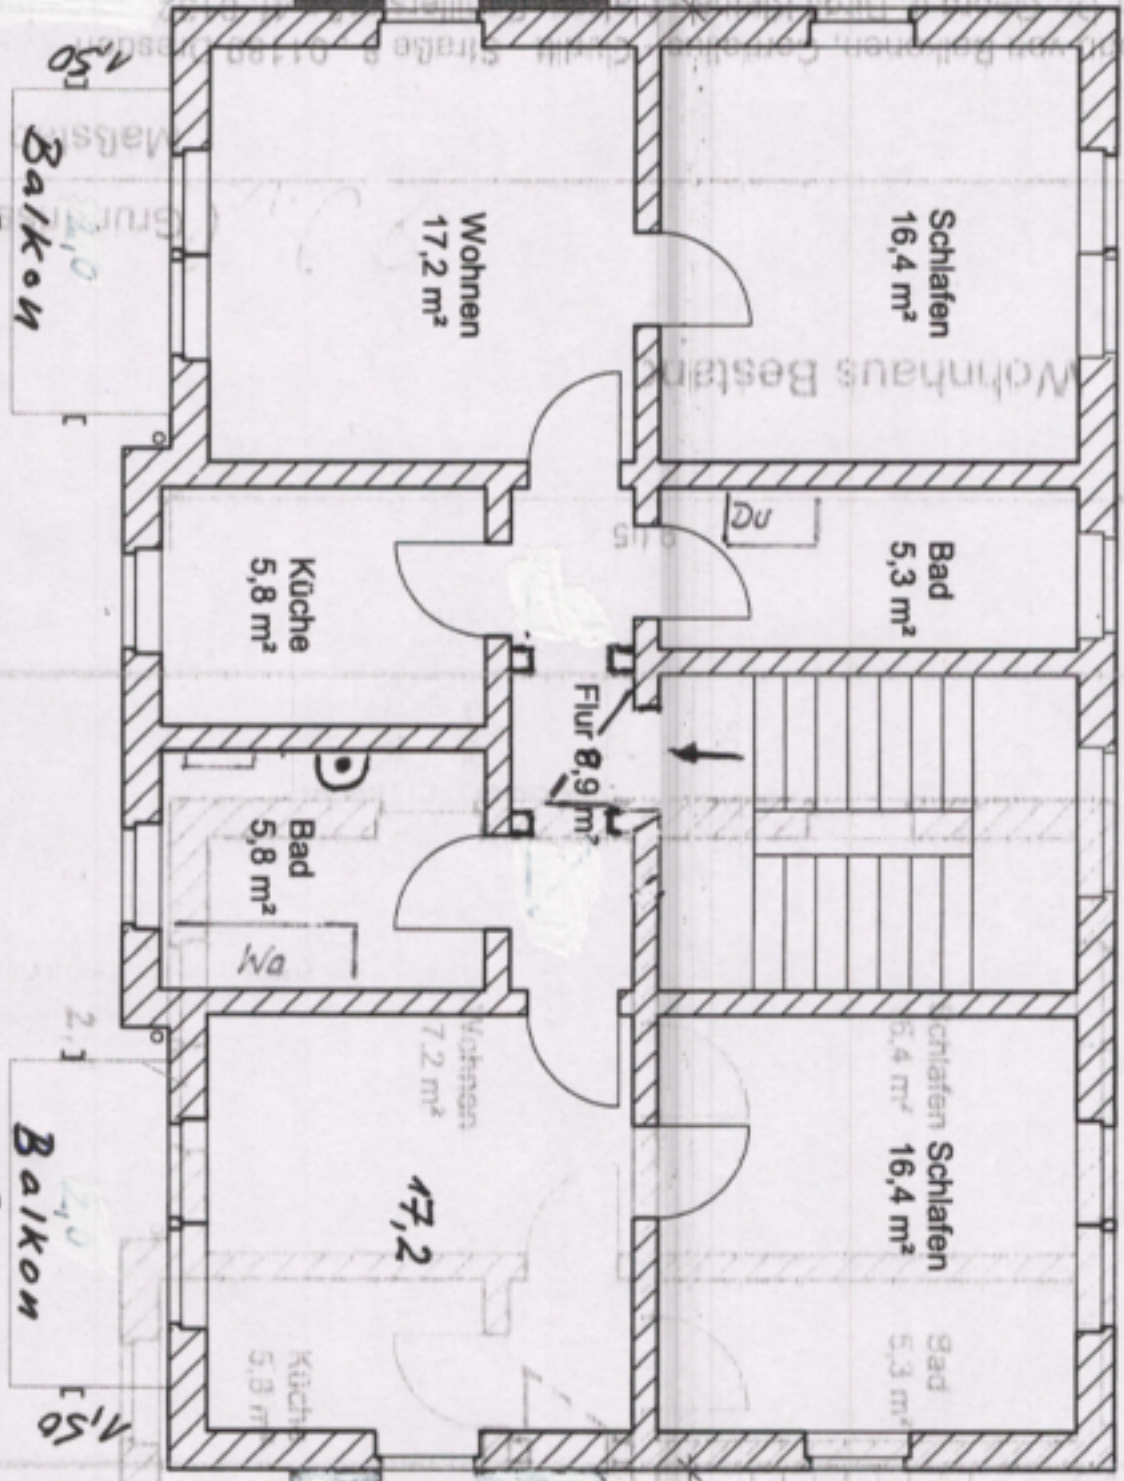

Balcon 3,0

Balcon 3,0



9,05

3,00

Bestand
Abriss
Neubau

2