[redacted]

[redacted] / [redacted]

Lachweiler
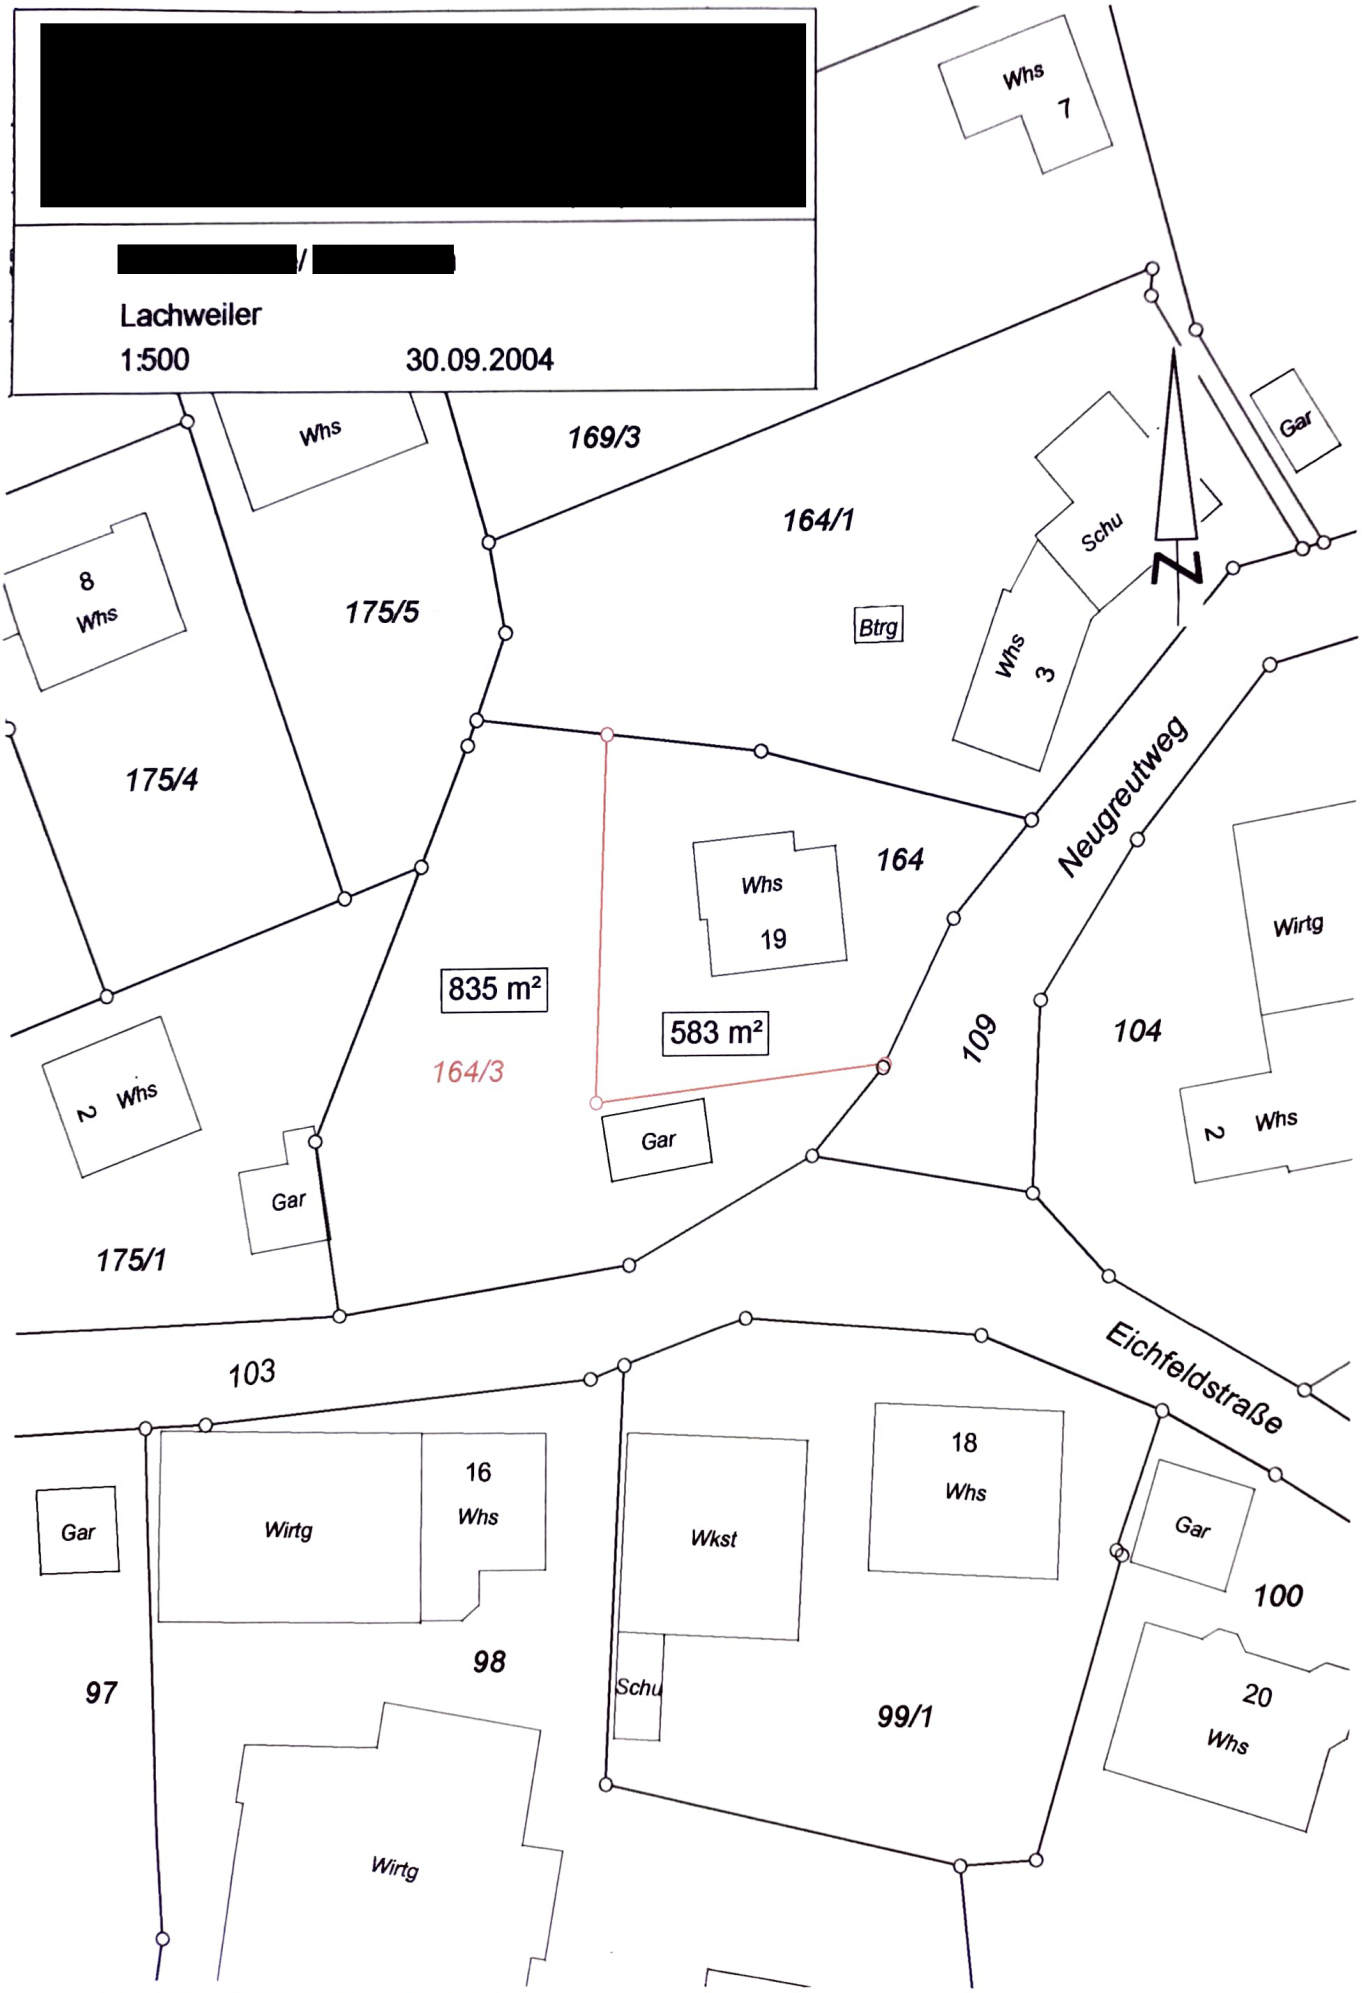
1:500 30.09.2004