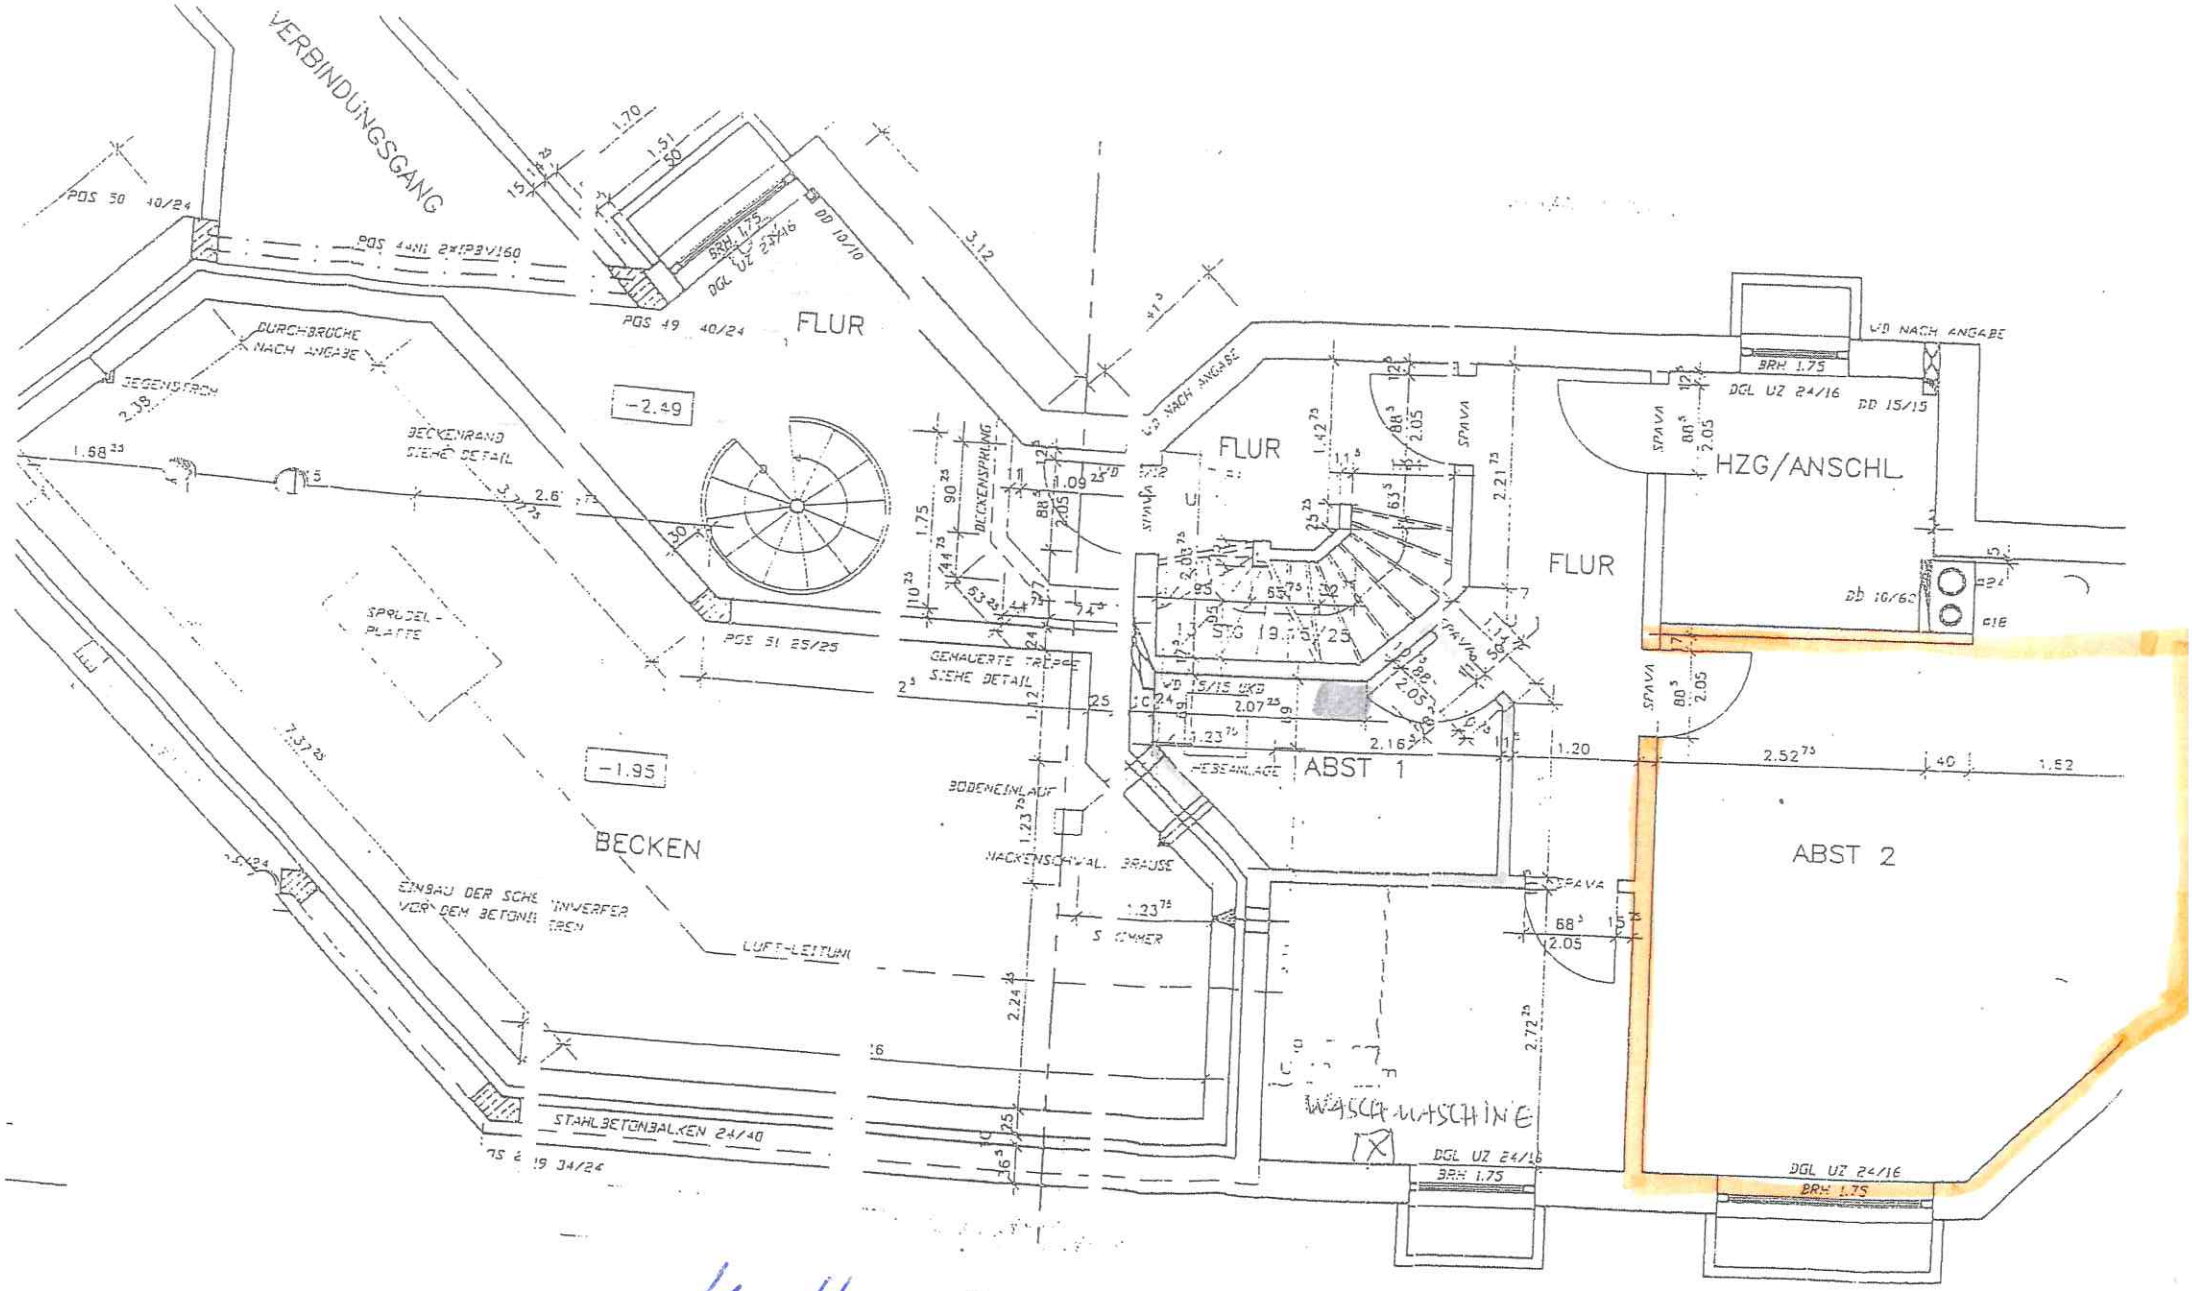
VERBINDUNGSGANG
FLUR
-2.49
DURCHBRUCHE NACH ANGABE
BECKENRAND SIEHE DETAIL
SPRUDEL-PLATTE
-1.95
BECKEN
FLUR
DECKENSPRUNG
GEMAUERTE TREPPE SIEHE DETAIL
BODENEINLAUF
NACKENSCHWALL BRAUSE
HEBEANLAGE
ABST 1
FLUR
HZG/ANSCHL.
ABST 2
WASCHMASCHINE
STAHLBETONBALKEN 24/40
LUFTLEITUNG
DGL UZ 24/16
BRH 1.75

Keller