

Auszug aus den Geobasisinformationen

Liegenschaftskarte



Rheinland-Pfalz


VERMESSUNGS- UND
KATASTERAMT
RHEINHESSEN-NAHE

Hergestellt am 08.09.2021

Flurstück: 516/2
Flur: 4
Gemarkung: Laubenheim (3703)

Gemeinde: Mainz
Landkreis: Stadt Mainz

Ostdeutsche Straße 28
55232 Alzey

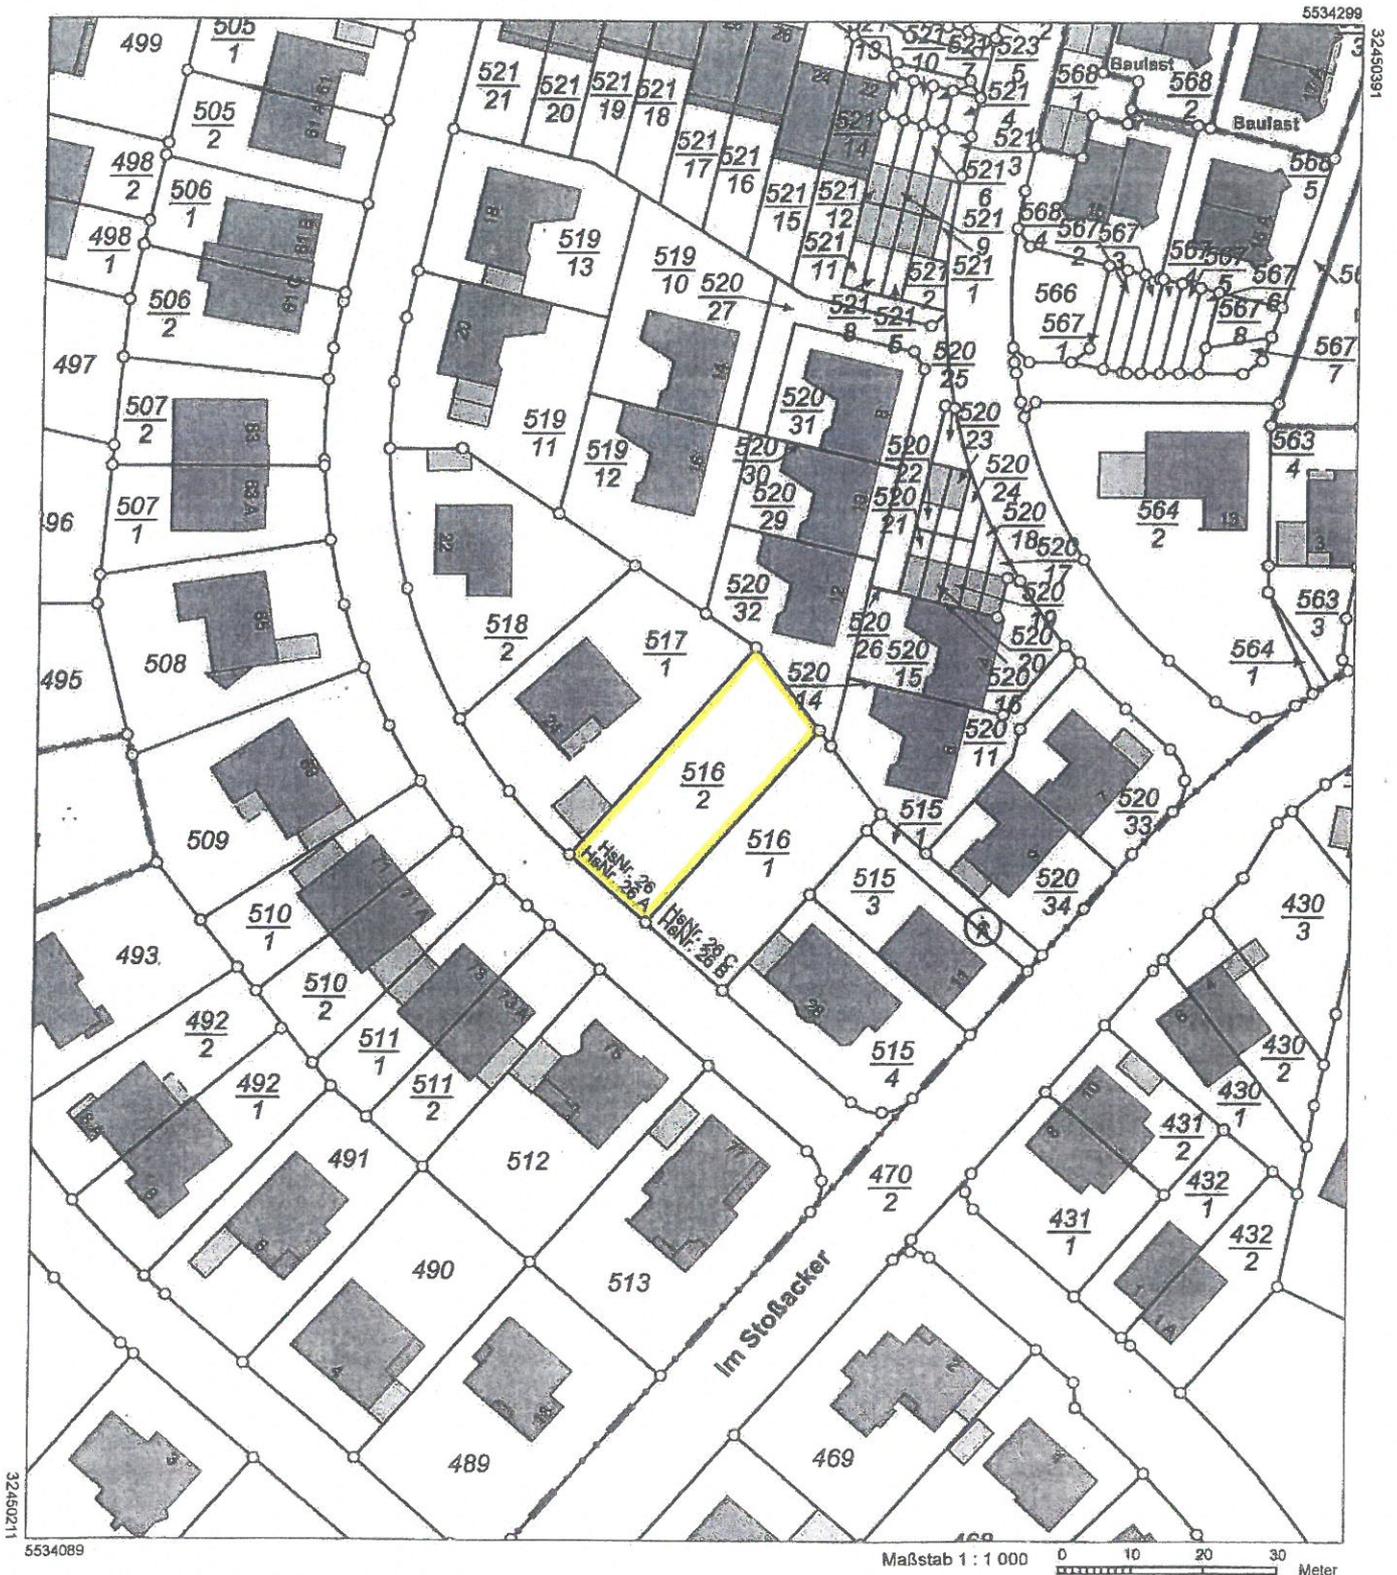

5534089

Maßstab 1 : 1 000 0 10 20 30 Meter

Vervielfältigungen für eigene Zwecke sind zugelassen. Eine unmittelbare oder mittelbare Vermarktung, Umwandlung oder Veröffentlichung der Geobasisinformationen bedarf der Zustimmung der zuständigen Vermessungs- und Katasterbehörde (§ 12 Landesgesetz über das amtliche Vermessungswesen)

Hergestellt durch das Vermessungs- und Katasteramt Rheinhausen-Nahe.

Auszug aus den Geobasisinformationen

Liegenschaftskarte



Rheinland-Pfalz

VERMESSUNGS- UND
KATASTERAMT
RHEINHESSEN-NAHE

Hergestellt am 25.11.2019


Flurstück: 516
Flur: 4
Gemarkung: Laubenheim

Gemeinde: Mainz
Landkreis: Stadt Mainz

Ostdeutsche Straße 28
55232 Alzey

5534245

32450352

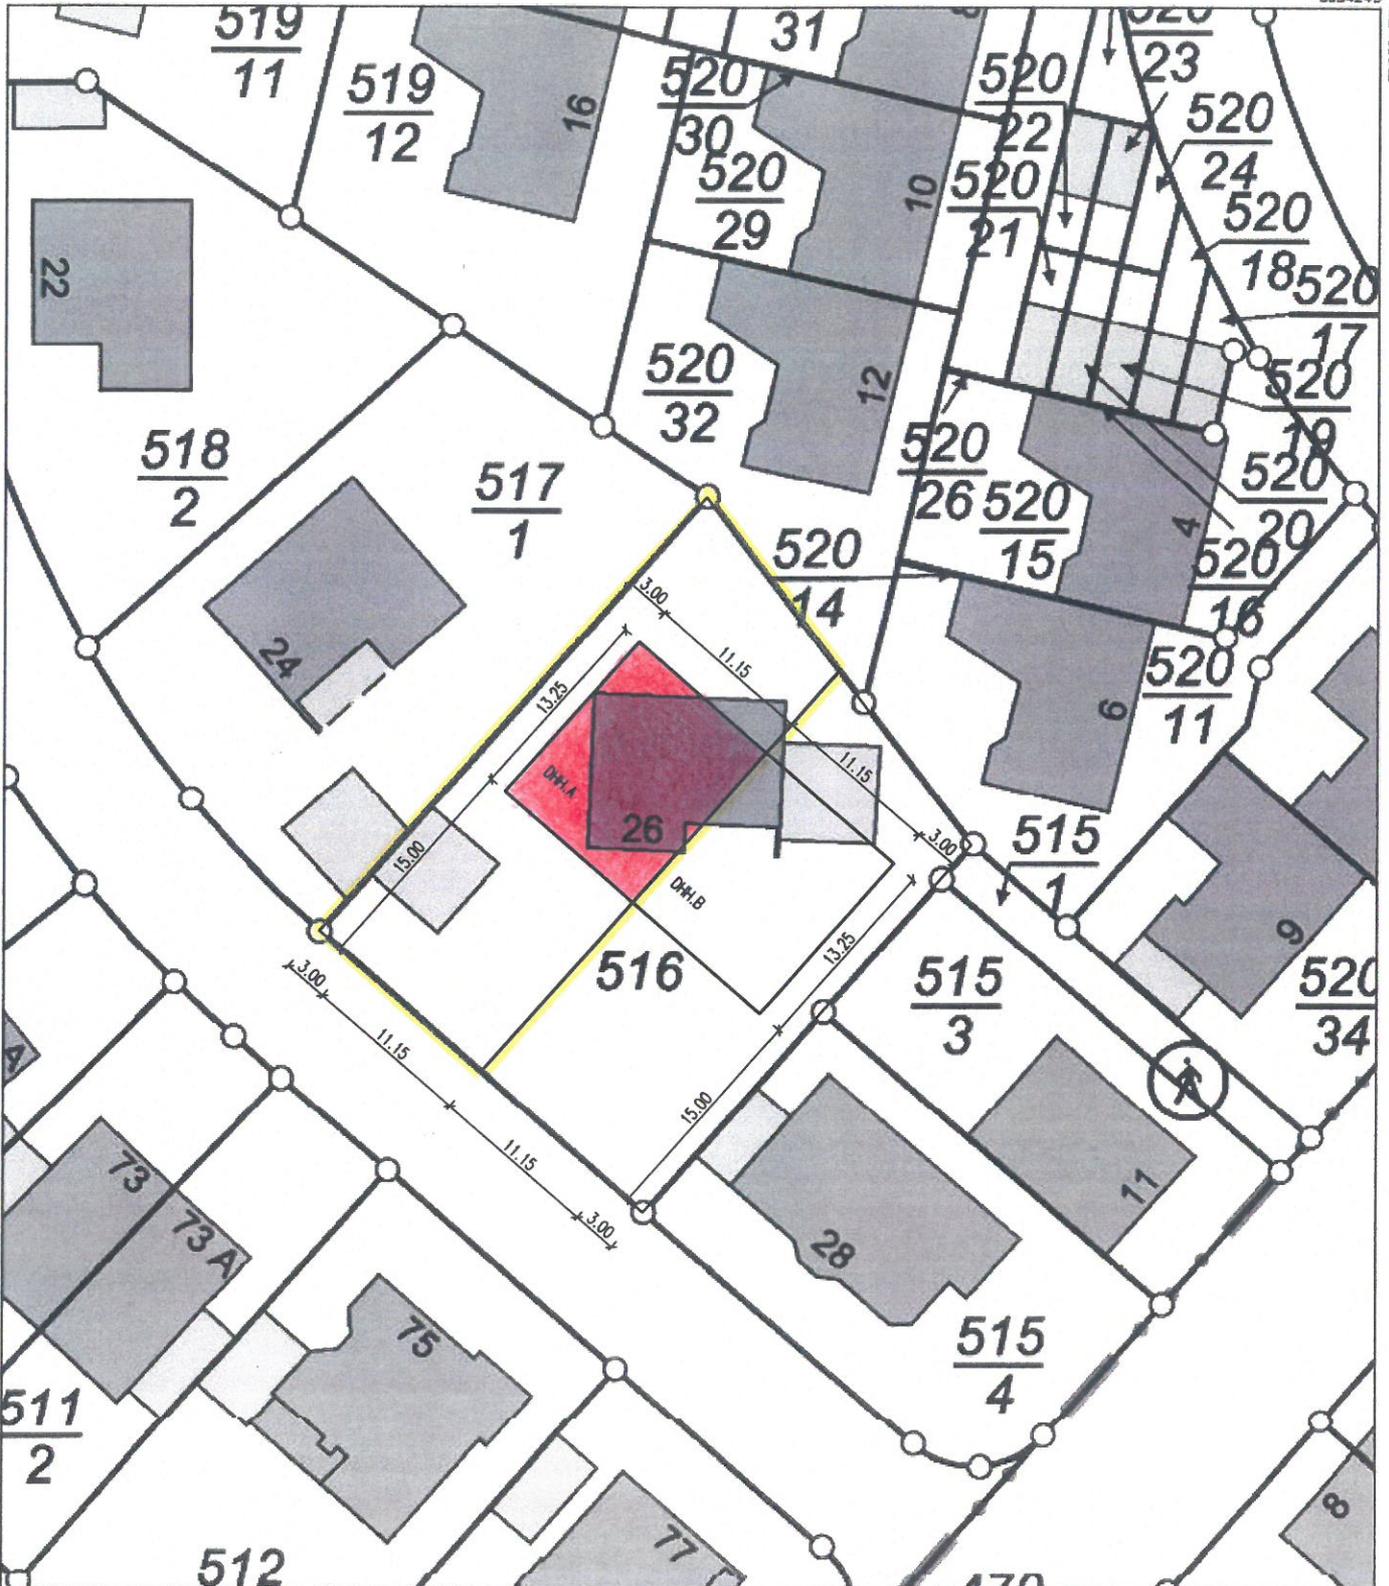

32450062

5534140

Maßstab 1 : 500

0 5 10 15 Meter

Vervielfältigungen für eigene Zwecke sind zugelassen. Eine unmittelbare oder mittelbare Vermarktung, Umwandlung oder Veröffentlichung der Geobasisinformationen bedarf der Zustimmung der zuständigen Vermessungs- und Katasterbehörde (§ 12 Landesgesetz über das amtliche Vermessungswesen).

Hergestellt durch Öffentlich best. Vermessungsingenieur Dipl.-Ing. Helmut Stutzel.

Befugnis eingeräumt am 09.11.2009 durch Landesamt für Vermessung und Geobasisinformation Rheinland-Pfalz.