



KELLERGESSCHOSS

M 1 : 100

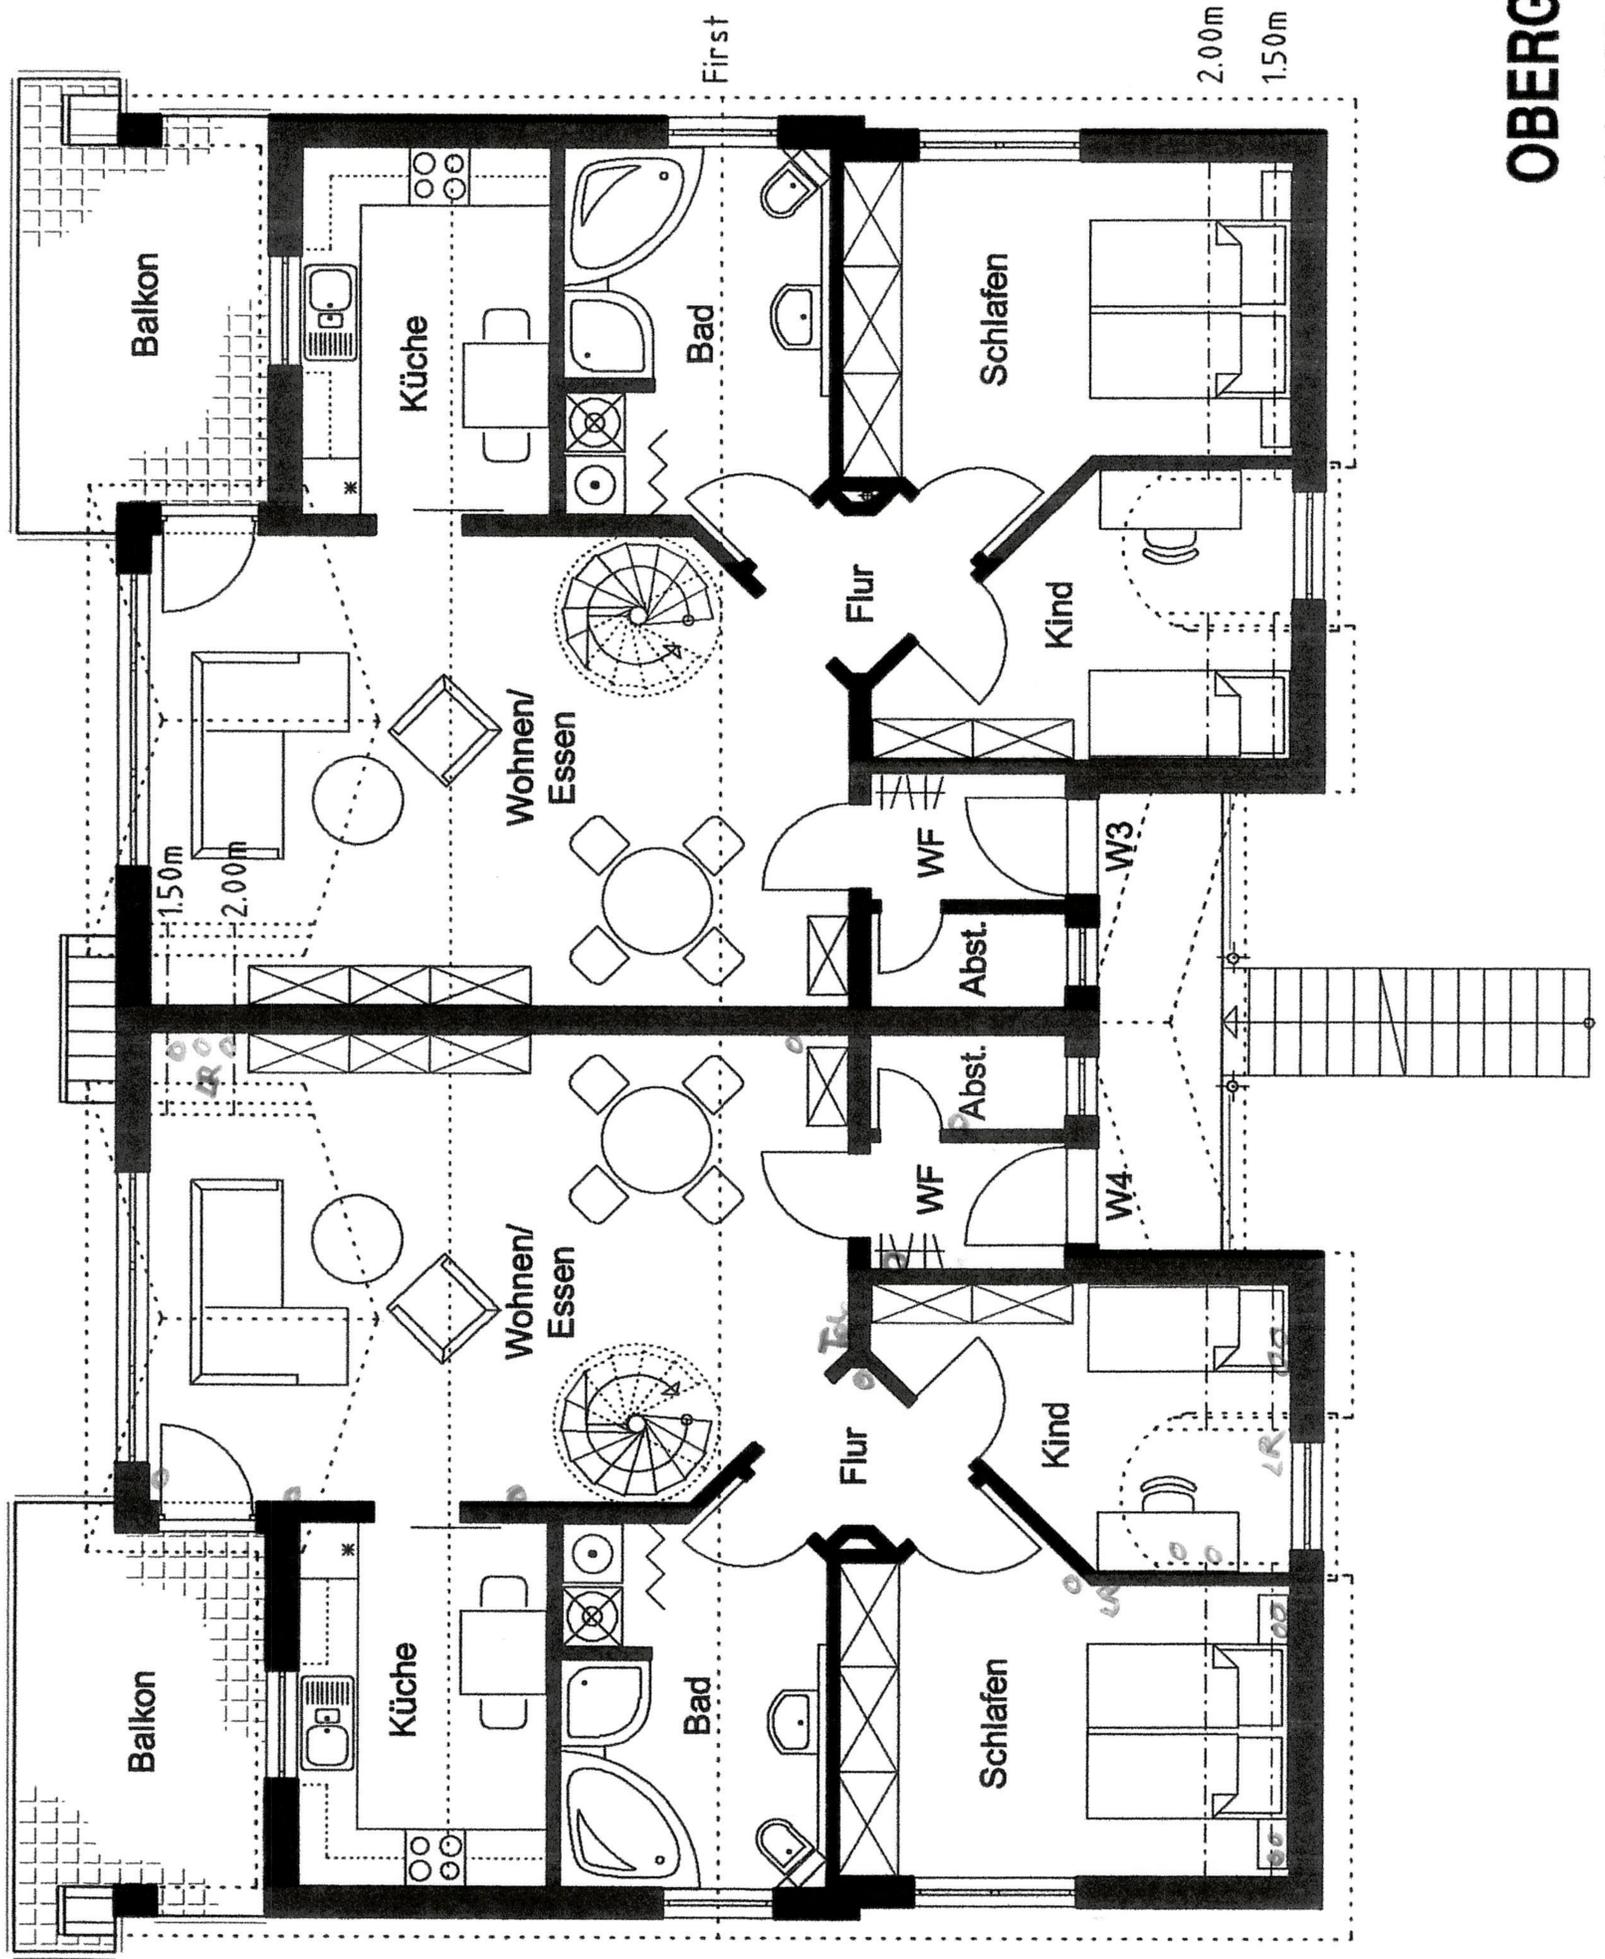

OBERGESCHOSS

M 1 : 100

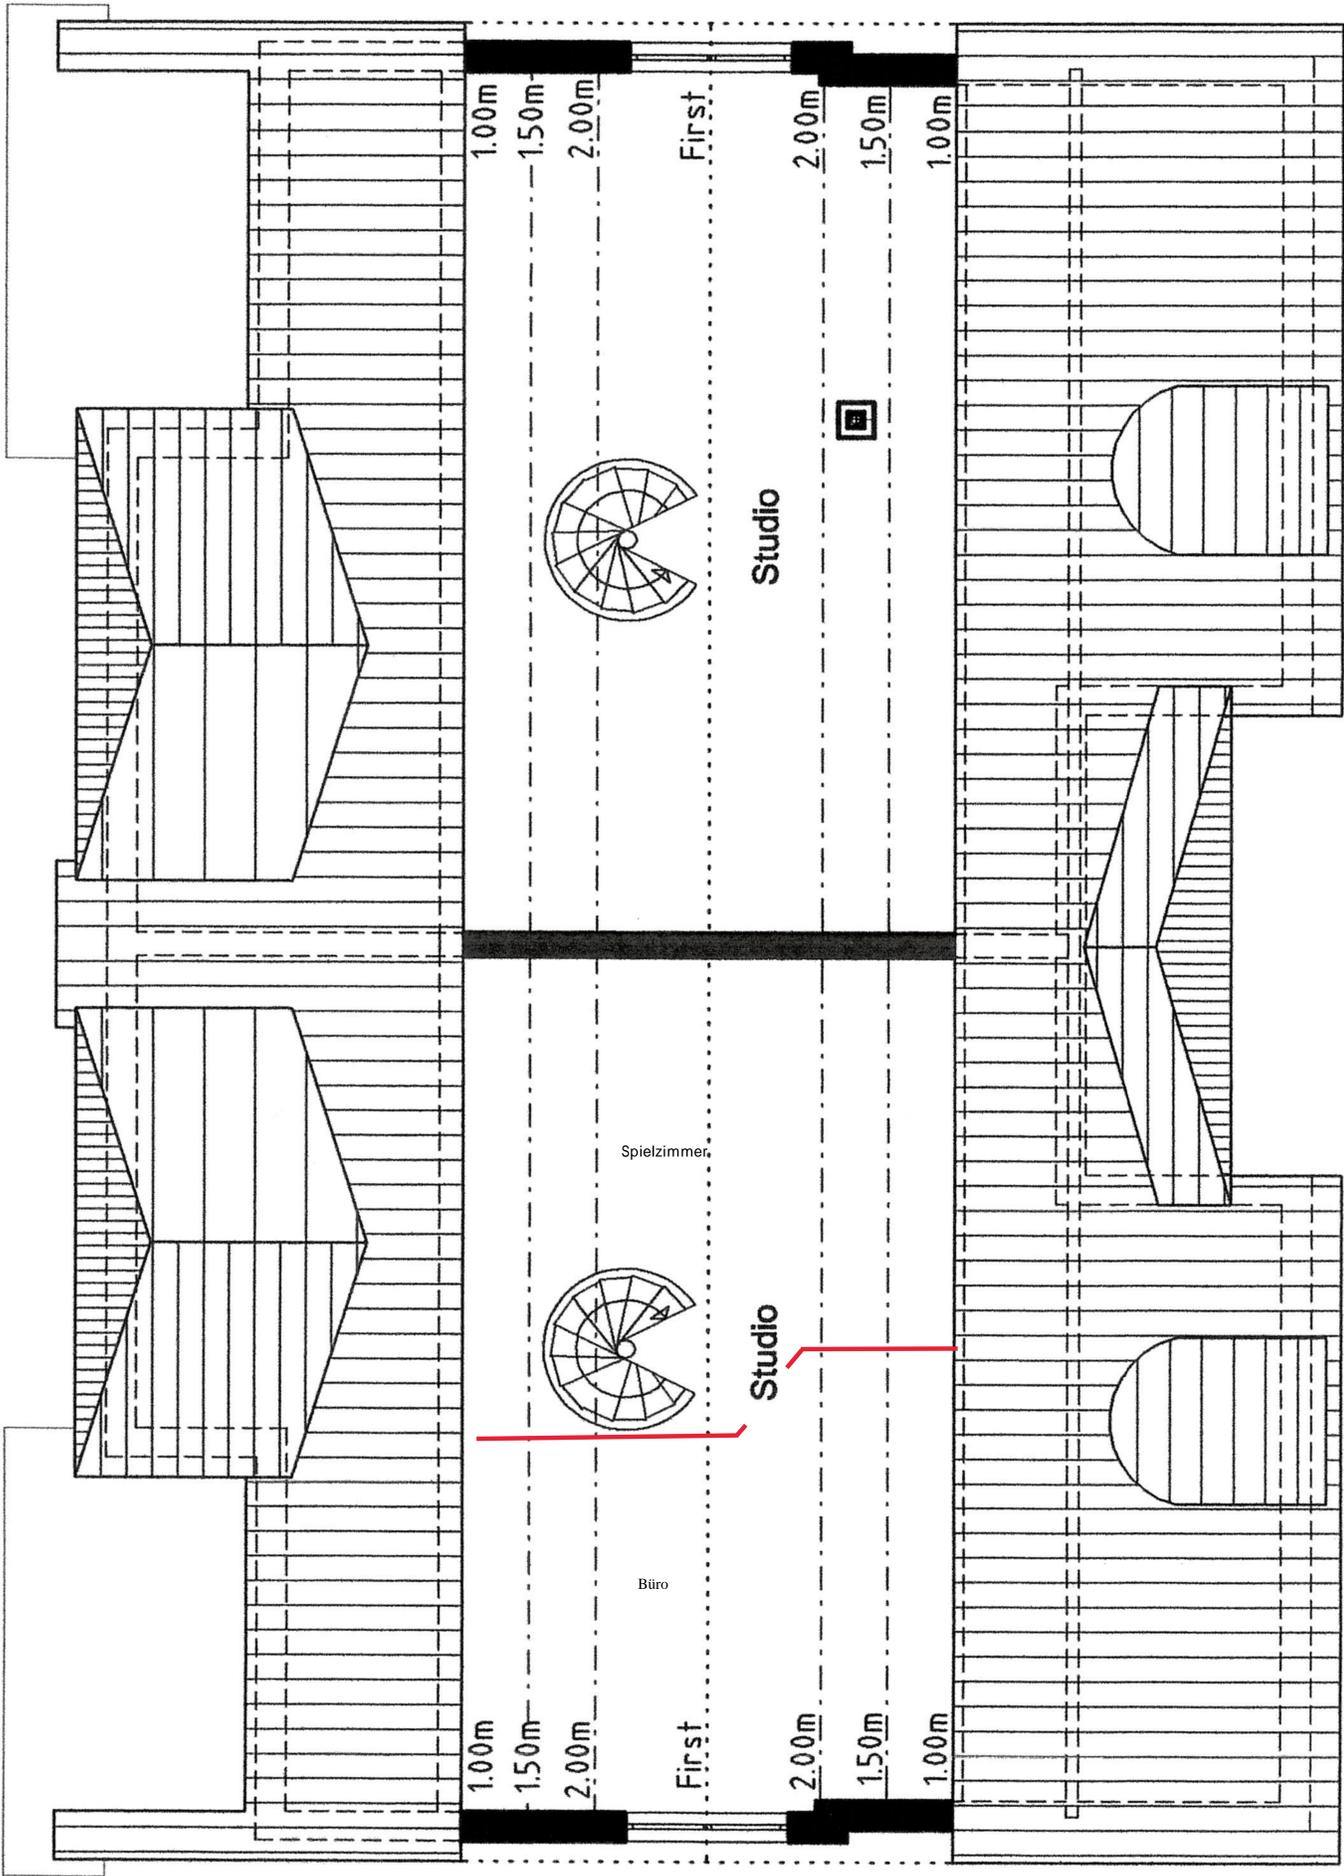

**DACHGESCHOSS/
SPITZBODEN**

M 1 : 100