


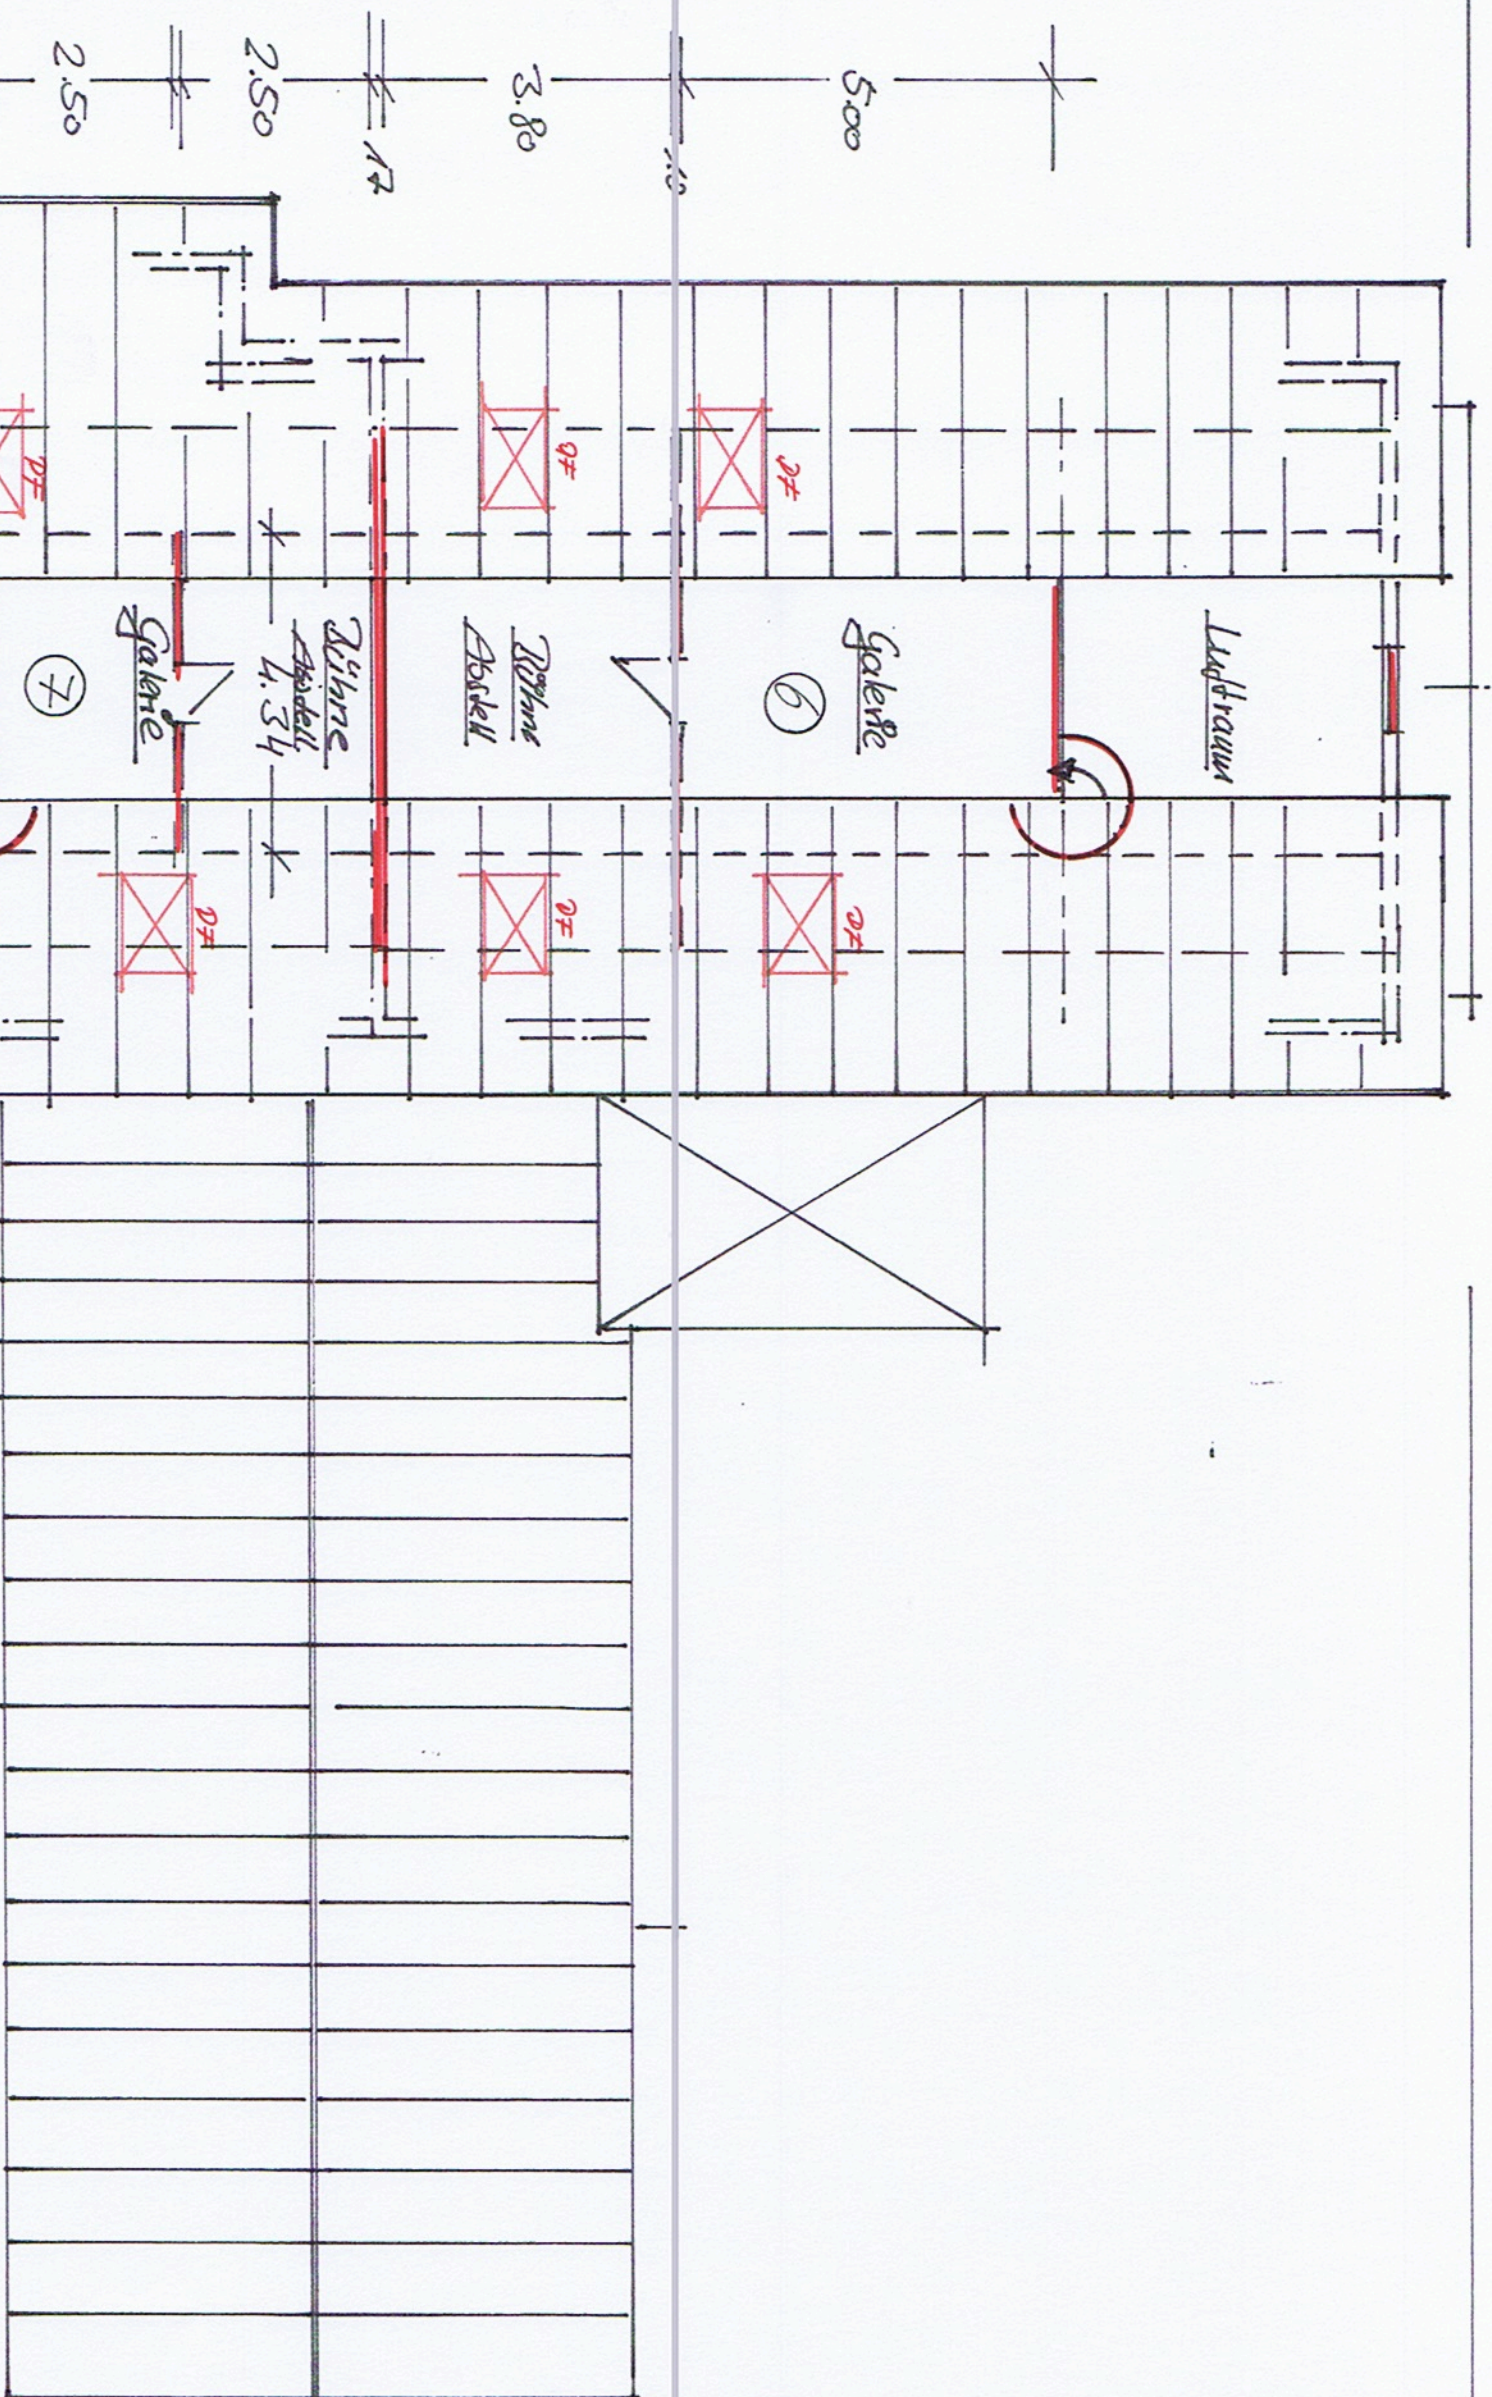

P l a n n u n g s b ü r o
B A L L H A U S

Architektur- Raumbestimmung- Design

Projekt: Neuneckerstr. 14, Lößburg
Bauherr: Alexander Maier

Plan Nr.: 10.06.2017
Datum:

Planer: Planungsbüro Ballhaus
Heinkelstr. 12/1 73230 Kirchheim
Tel: 07021 9785-40
mail@ballhaus-ballhaus.de

Grundriss: DG 2
Maßstab: M 1: 100

Bauherr:
Planer: