


77

1,49	1,13 ⁶	74	1,13 ⁵	74	1,13 ⁵	74	1,13 ⁵	78	1,51	1,34	1,88 ⁵	1,20 ⁵
	2,26		2,26		1,13 ⁵		1,13 ⁵				1,26	

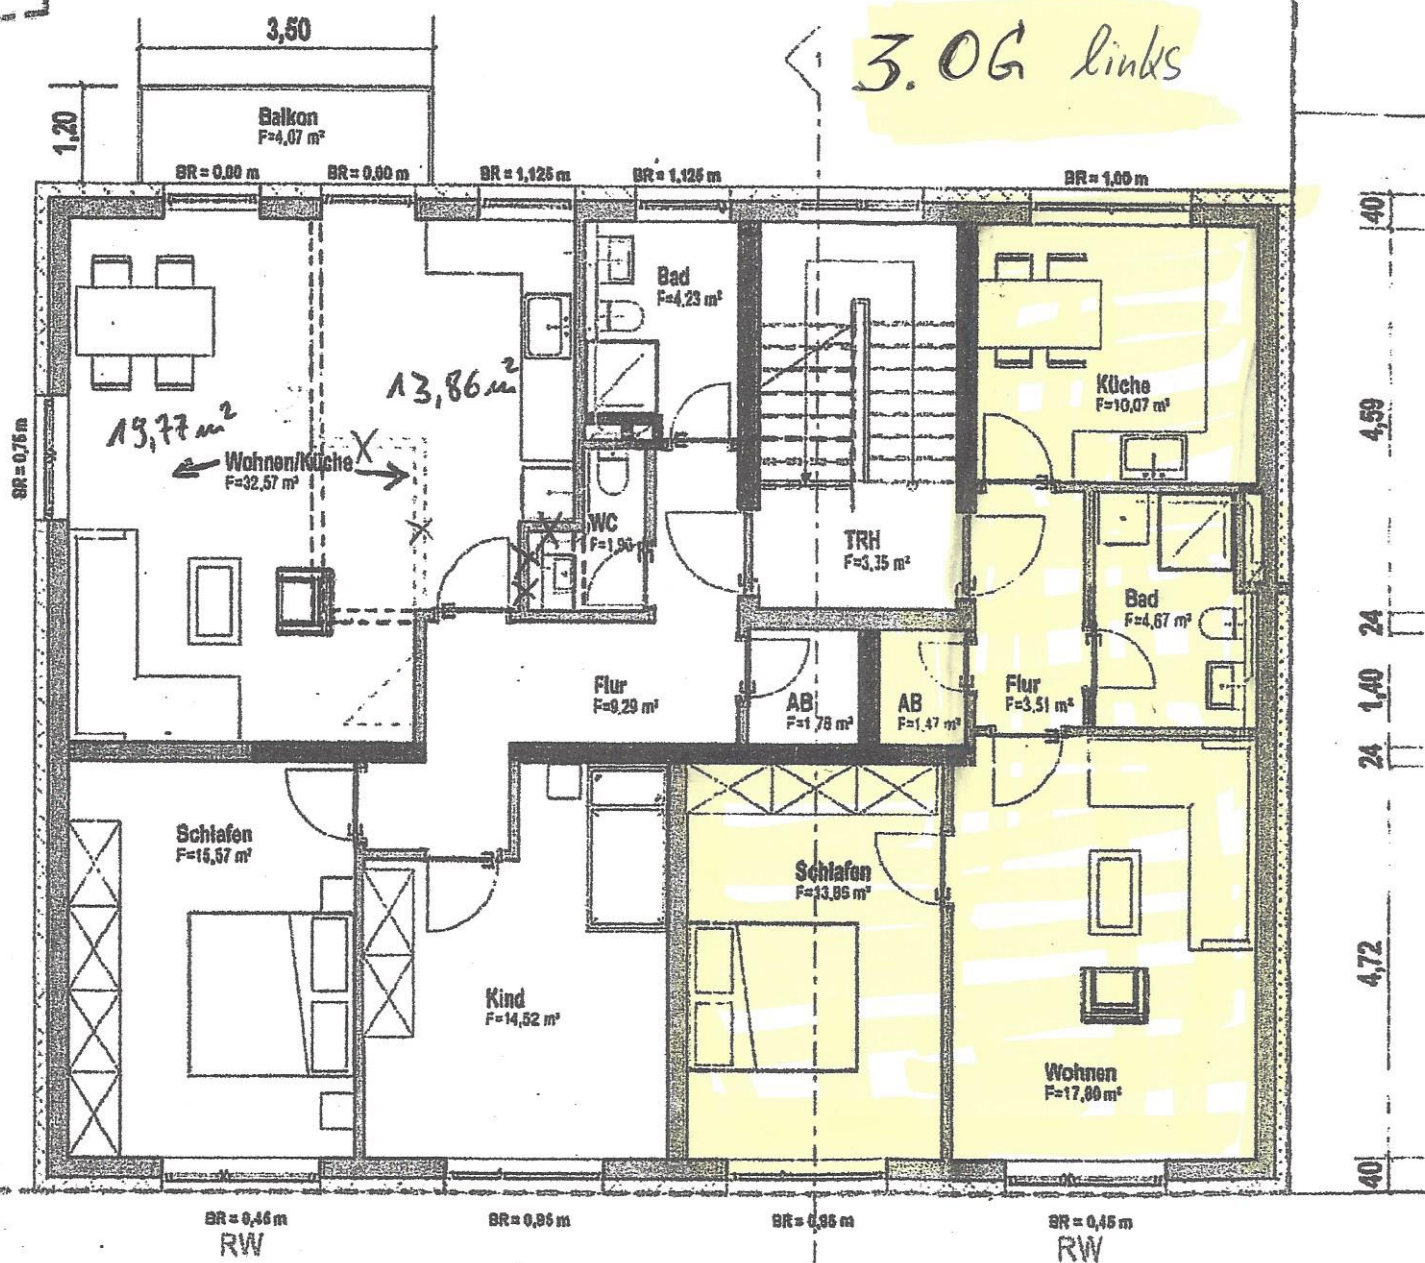


