


Lageplan

zeichn. Teil § 4 LBOVVO

Gemeinde : Bad Bellingen

Gemarkung : Bellingen

M 1: 500

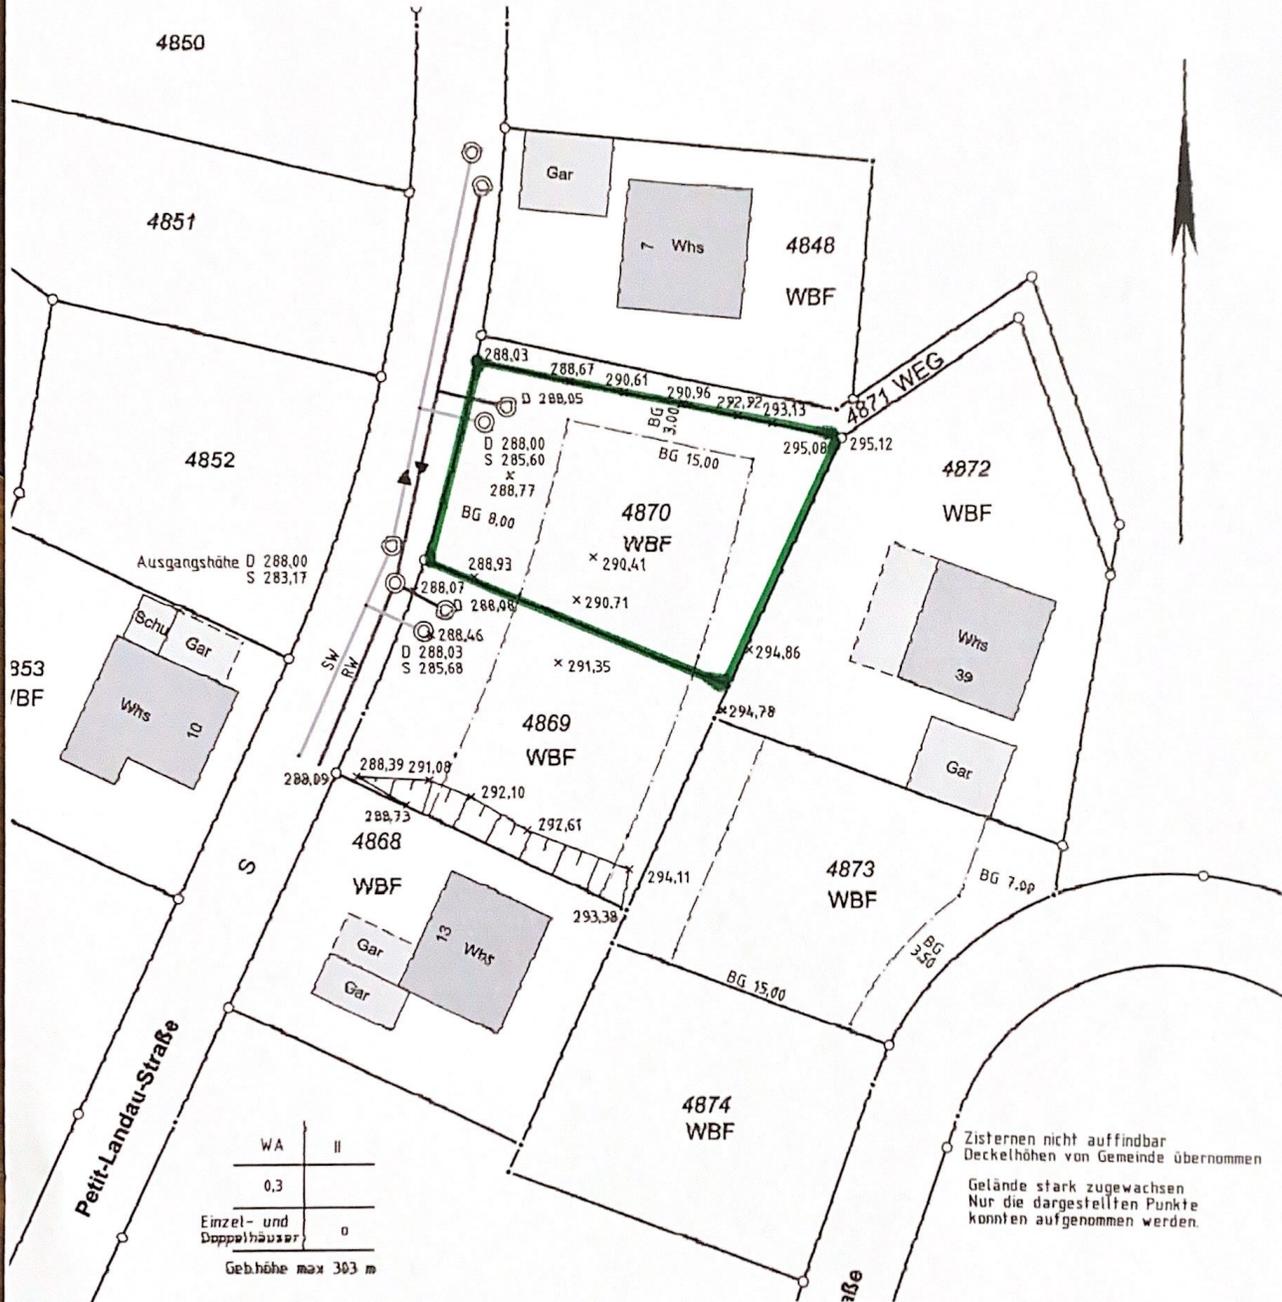

WA	II
0,3	
Einzel- und Doppelhäuser	0


Zisternen nicht auffindbar
Deckelhöhen von Gemeinde übernommen
Gelände stark zugewachsen
Nur die dargestellten Punkte
konnten aufgenommen werden.

Der Auszug stimmt mit dem Liegenschaftskataster überein.
Der Beglaubigungsvermerk erstreckt sich nur auf den in § 4 Abs. 2 u. 3 LBOVVO festgelegten Mindestinhalt des Auszuges.

Staufen, den 3. August 2021

Dipl.-Ing. Manfred Romeyko
Offenti. best. Verm. Ingenieur
Albert-Hugard-Str. 19, 79219 Staufen
Tel. (07633) 81484
Fax: (07633) 50167

Für eventuell unterirdisch vorhandene Leitungen oder Kabel wird keine Haftung übernommen.
Darstellung entspricht dem Liegenschaftskataster. Abweichungen gegenüber dem Grundbuch möglich.