
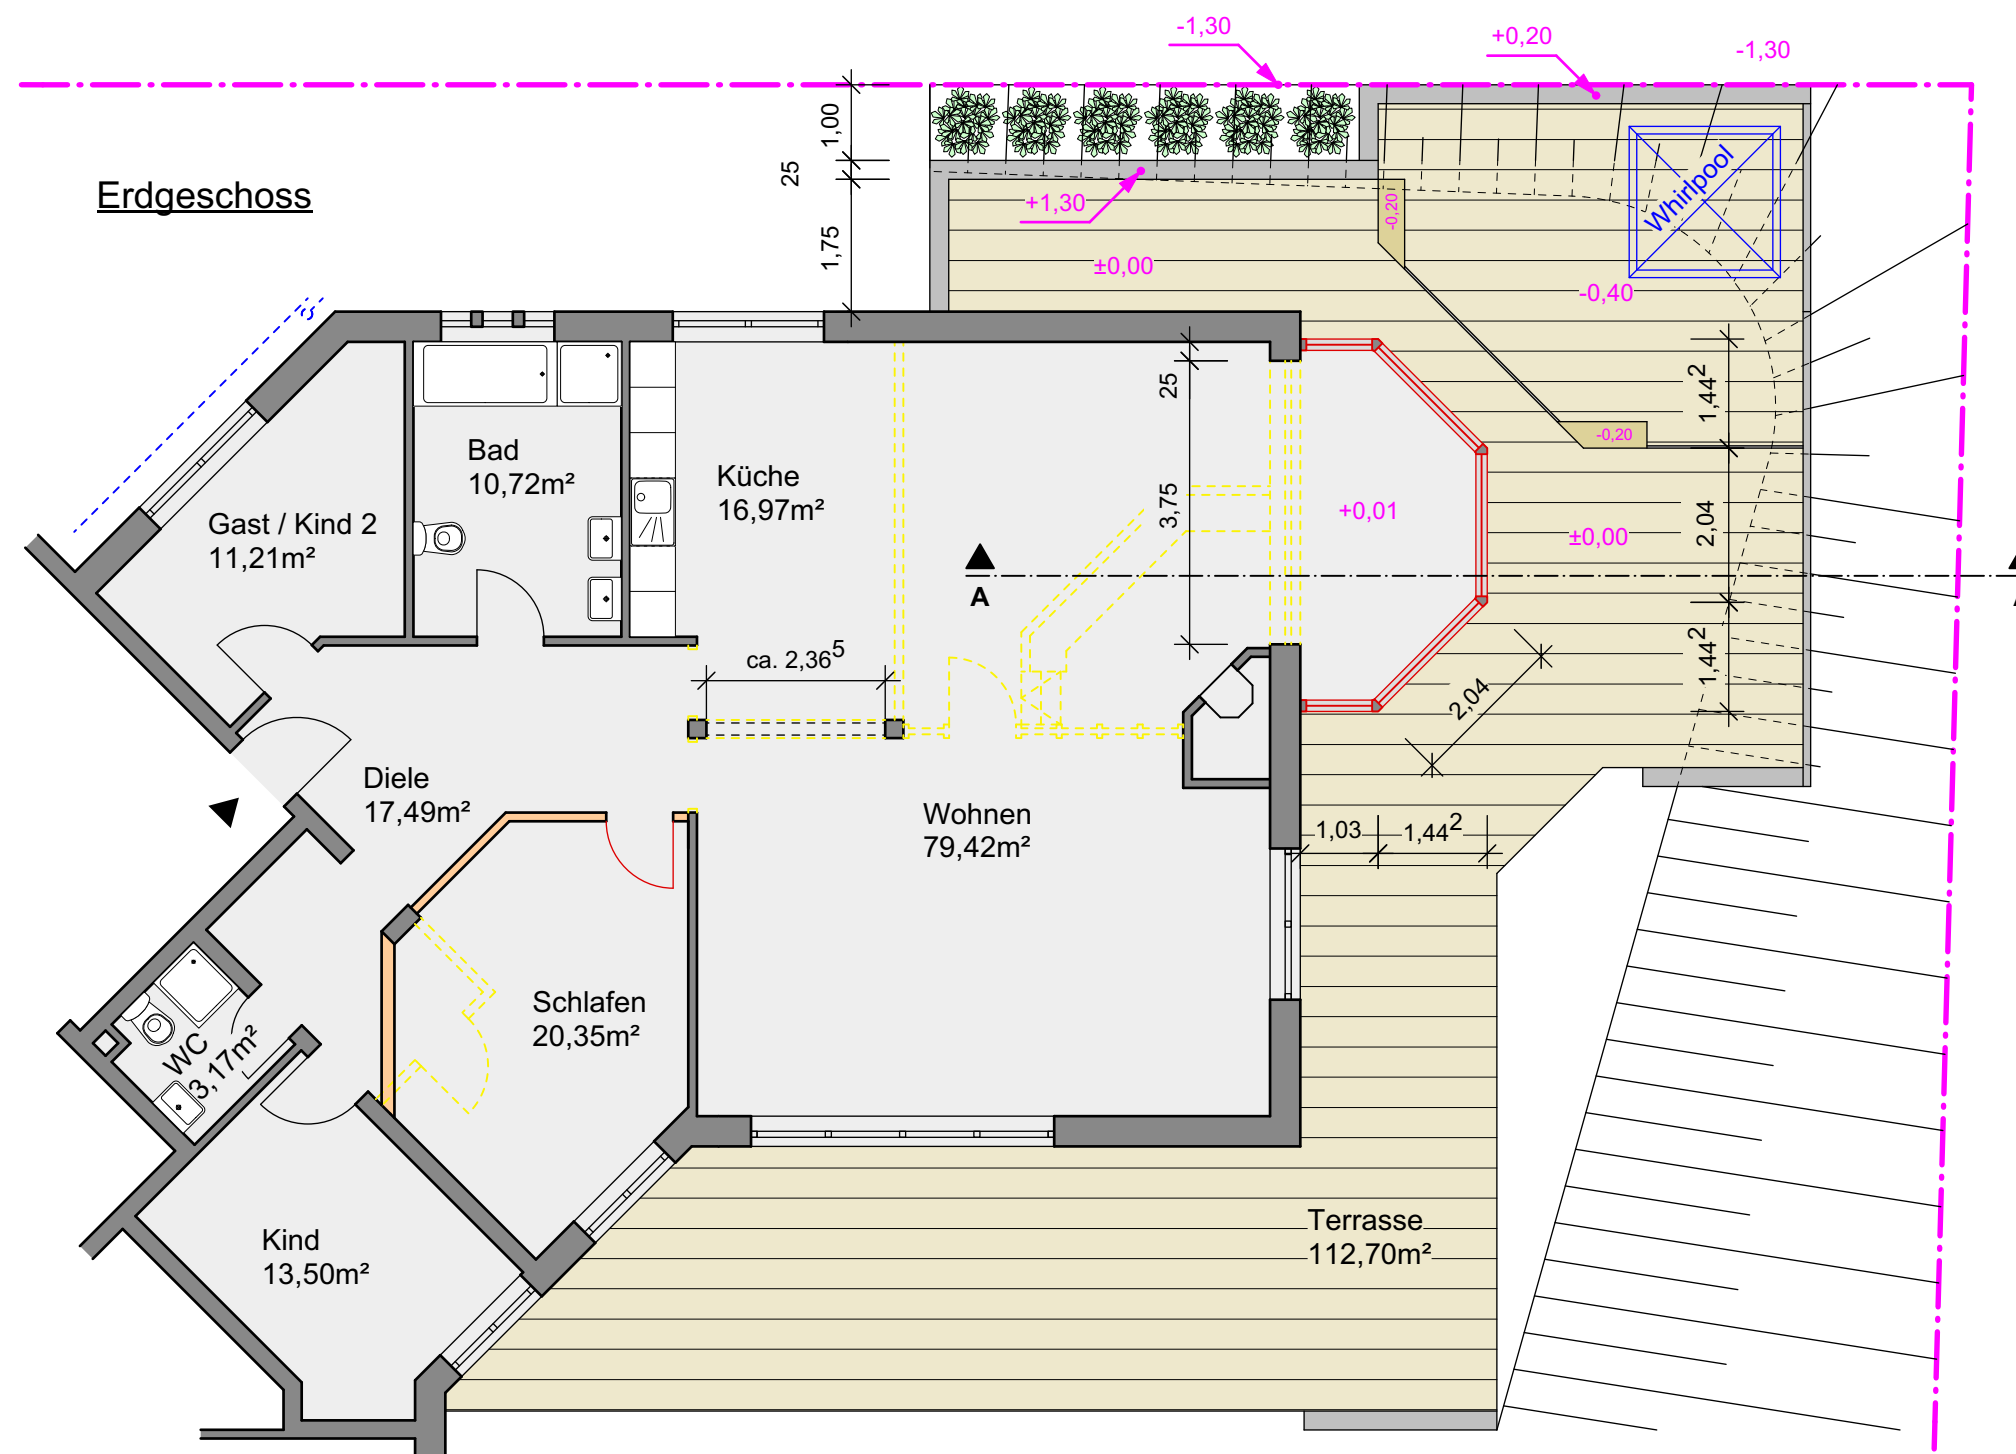
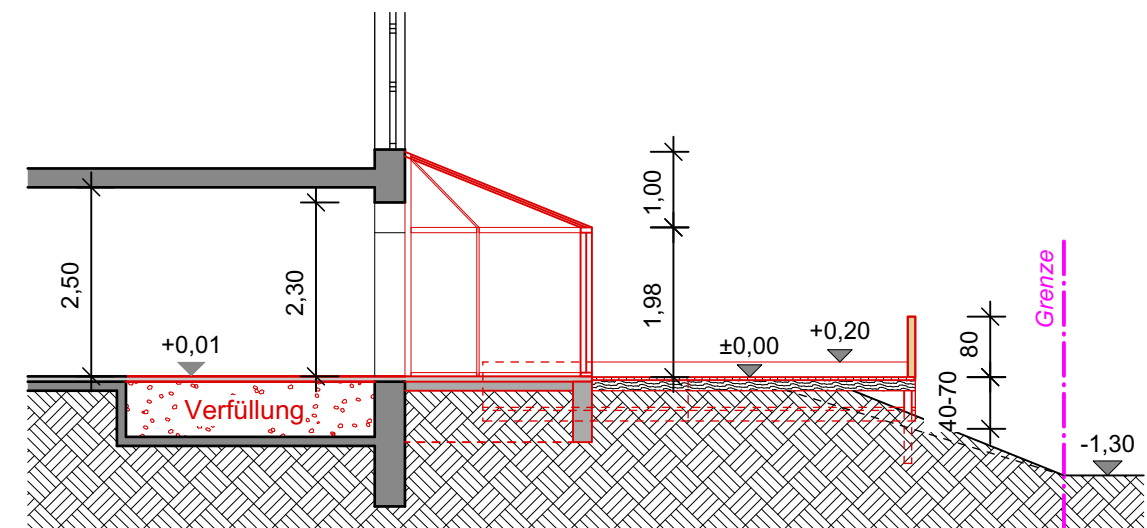


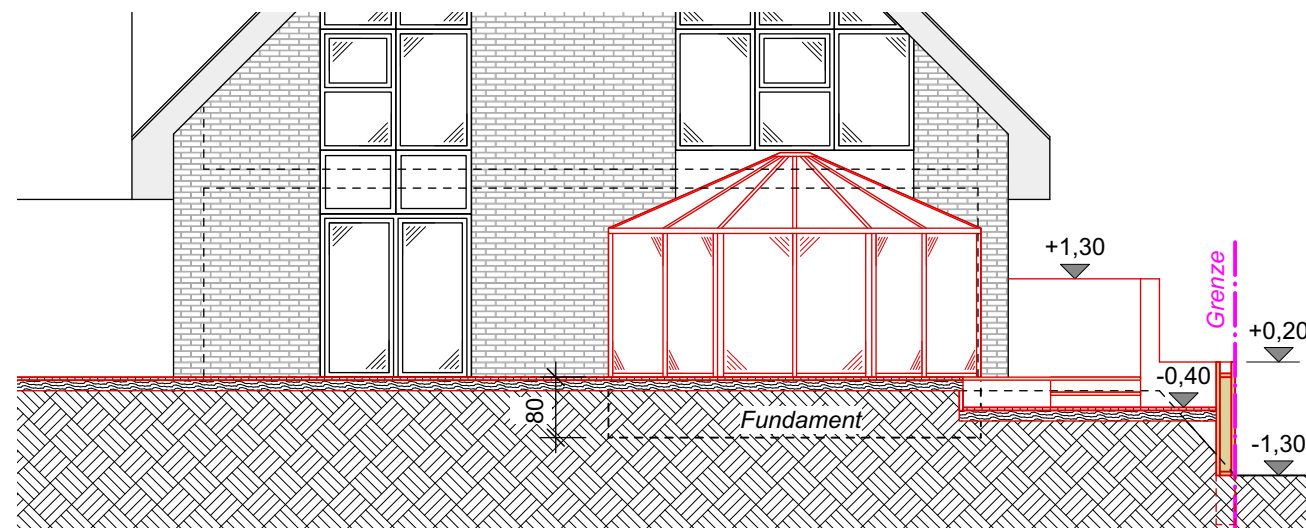

Bauvorhaben / Bauort :
Grundriss Änderung und Neubau Terrasse+Wintergarten
 Niehuuser Straße 12c, 24955 Harrislee
 Gemarkung: Harrislee / Flur: 13 / Flurstück 399

Bauherren:
Jacob Pedersen
Niehuuser Straße 12c, 24955 Harrislee


BAUANTRAG

Grundriss Ausschnitt EG, Südansicht, Schnitt A-A

Projekt-Nr:	02019	Maßstab:	1 : 100
Plan-Nr.:	4 - 201	Datum:	23.11.2020

Plan-Nr.: **4 - 201**

Datum: 23.11.2020

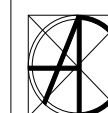

ARCHITEKTURBÜRO GLENN W. DIERKING
FREISCHAFFENDER ARCHITEKT GROSSE STRASSE 4
ARKITEKT MAA D 24937 FLENSBURG
TLF.: +49 461 180500 - FAX: +49 461 254 00 - info@arch-dierking.de