

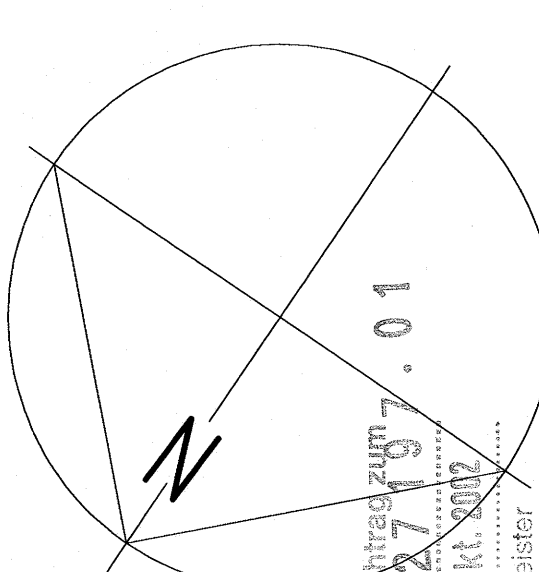


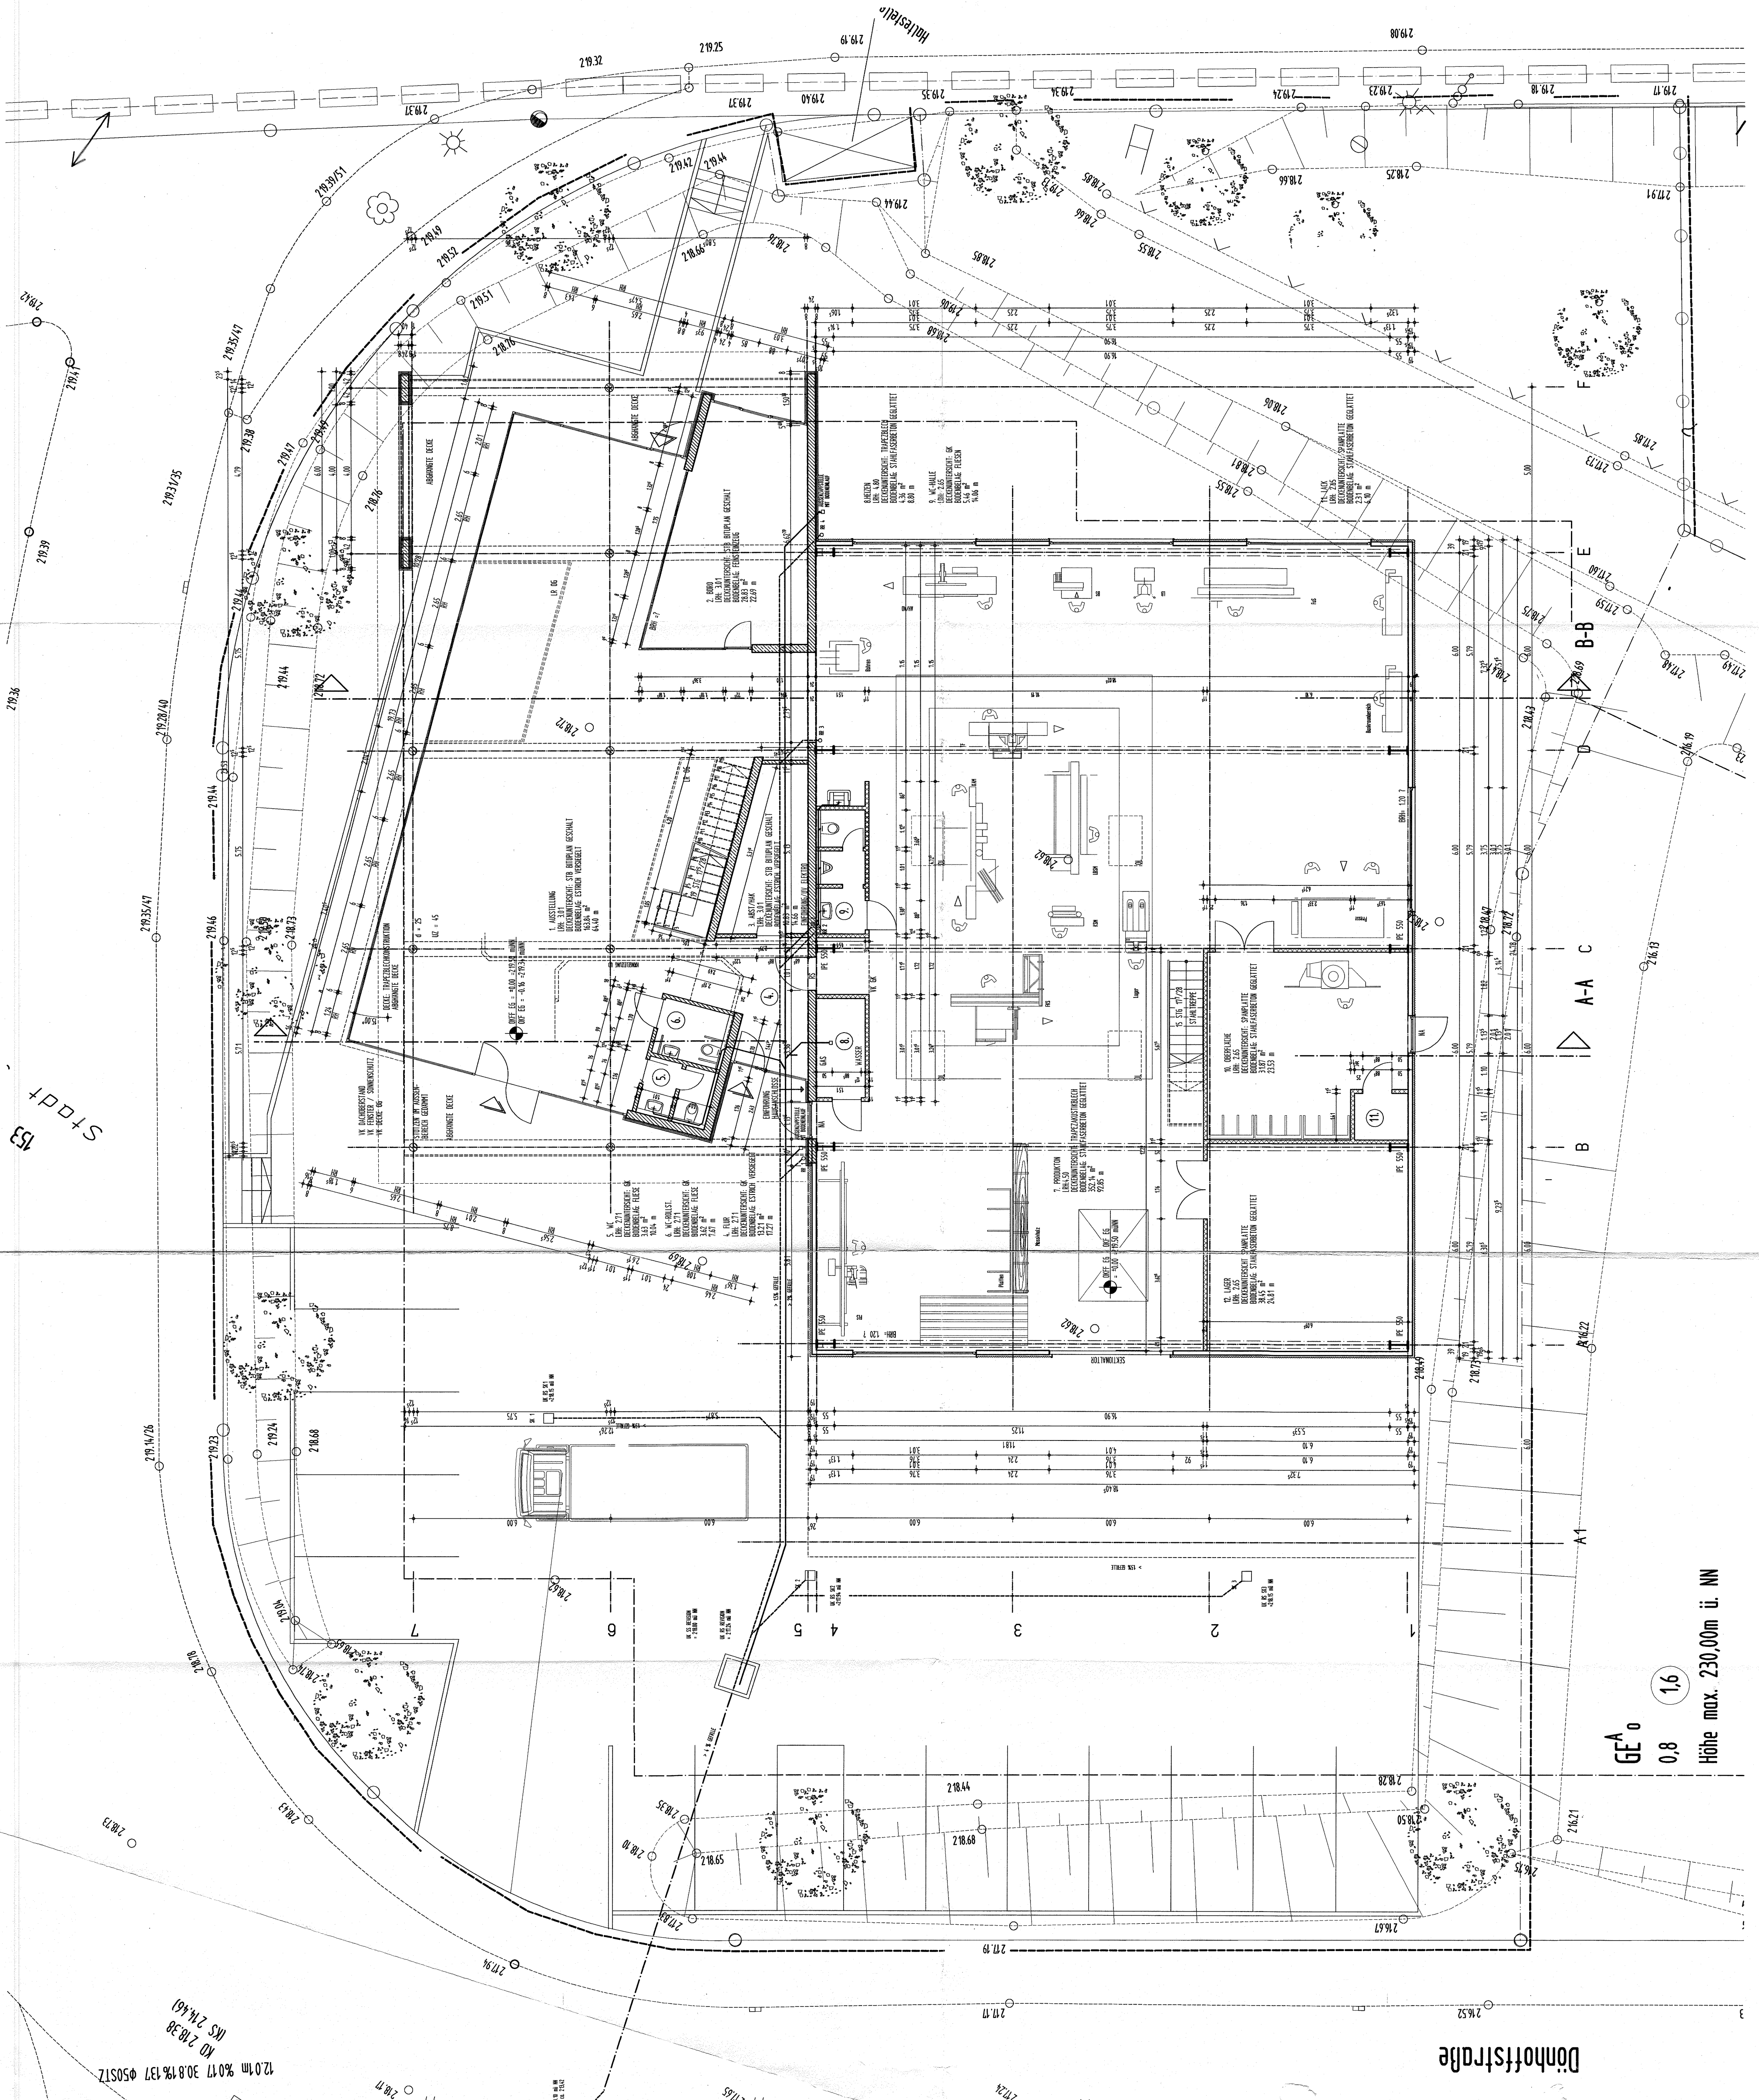

Geprüft als Nachtrag zum 27.08.2001
Bauschein Nr. 27.08.2001
Solingen, 08. Okt. 2002
Der Oberbürgermeister
Stadtdienst Bauaufsicht
i. A.

P. Hübner

NACHTRAG ZUM BAUANTRAG VOM 11.10.2001
NEUBAU EINES KÜCHENSTUDIOS MIT WERKSTATT,
AUSSTELLUNGS- UND LAGERFLÄCHEN IN SOLINGEN

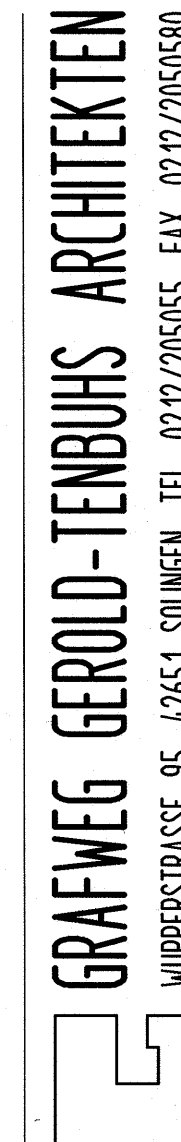

WUPPERSTRASSE 95, 42651 SOLINGEN, TEL. 0212/205055, FAX. 0212/2050580

BAUHERR: FRAU HEIKE WEBER

GRUNDRISS EG

227.115 1:100

DAI: 15.05.2002
GEZ: HU



DER ARCHITECT: *G. Gerold-Tenbush*

GRUNDRISS ERDGESCHOSS

GE^A 0

0.8 1.6

Höhe max. 230,00m ü. NN