


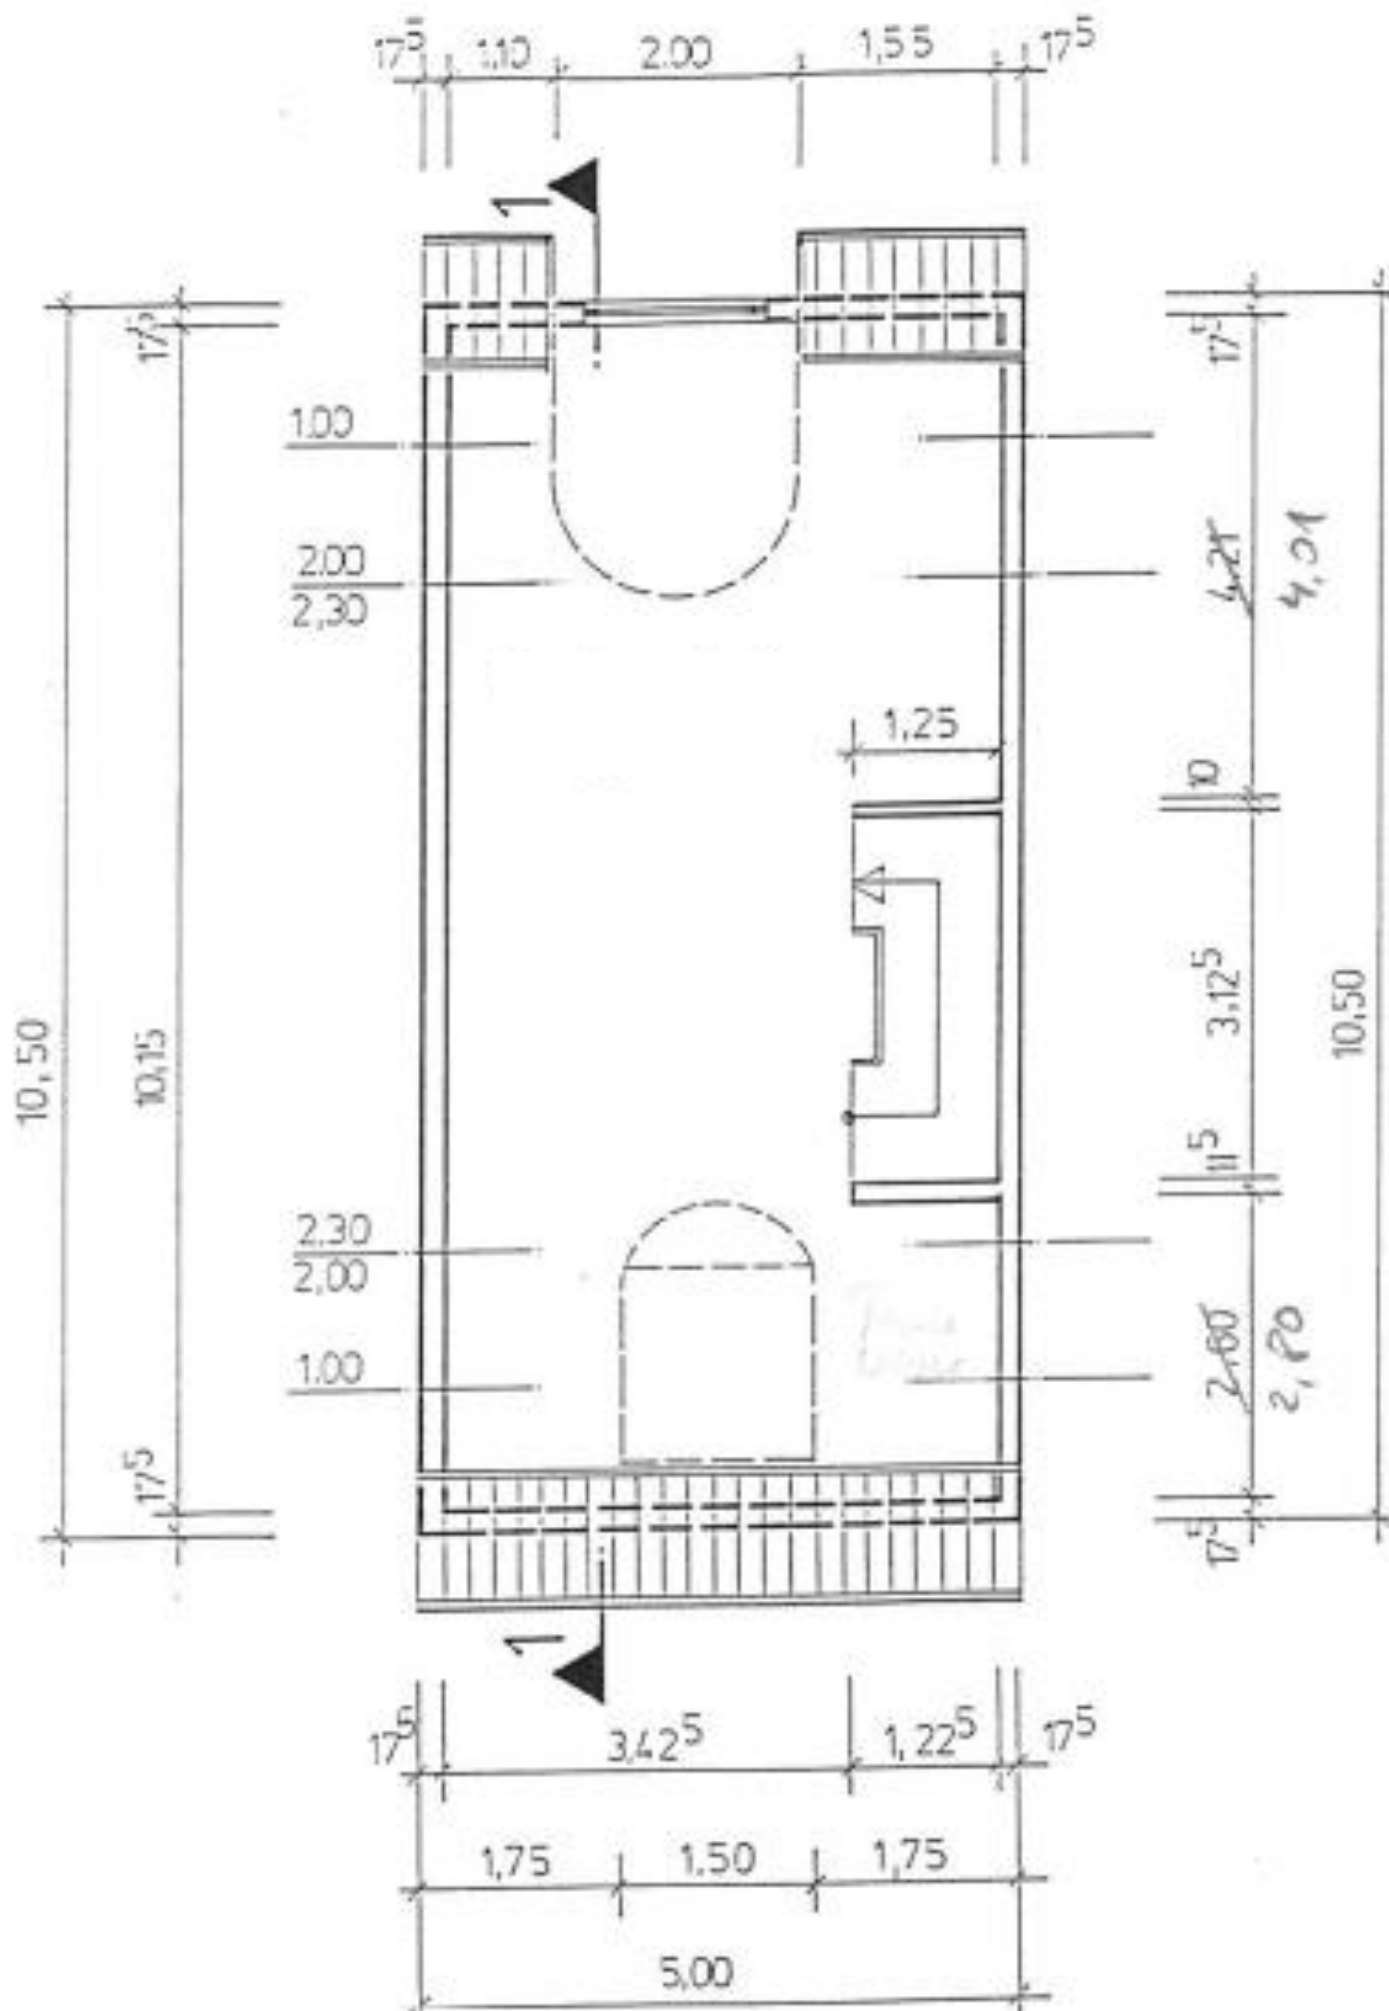

Dachgeschoß