


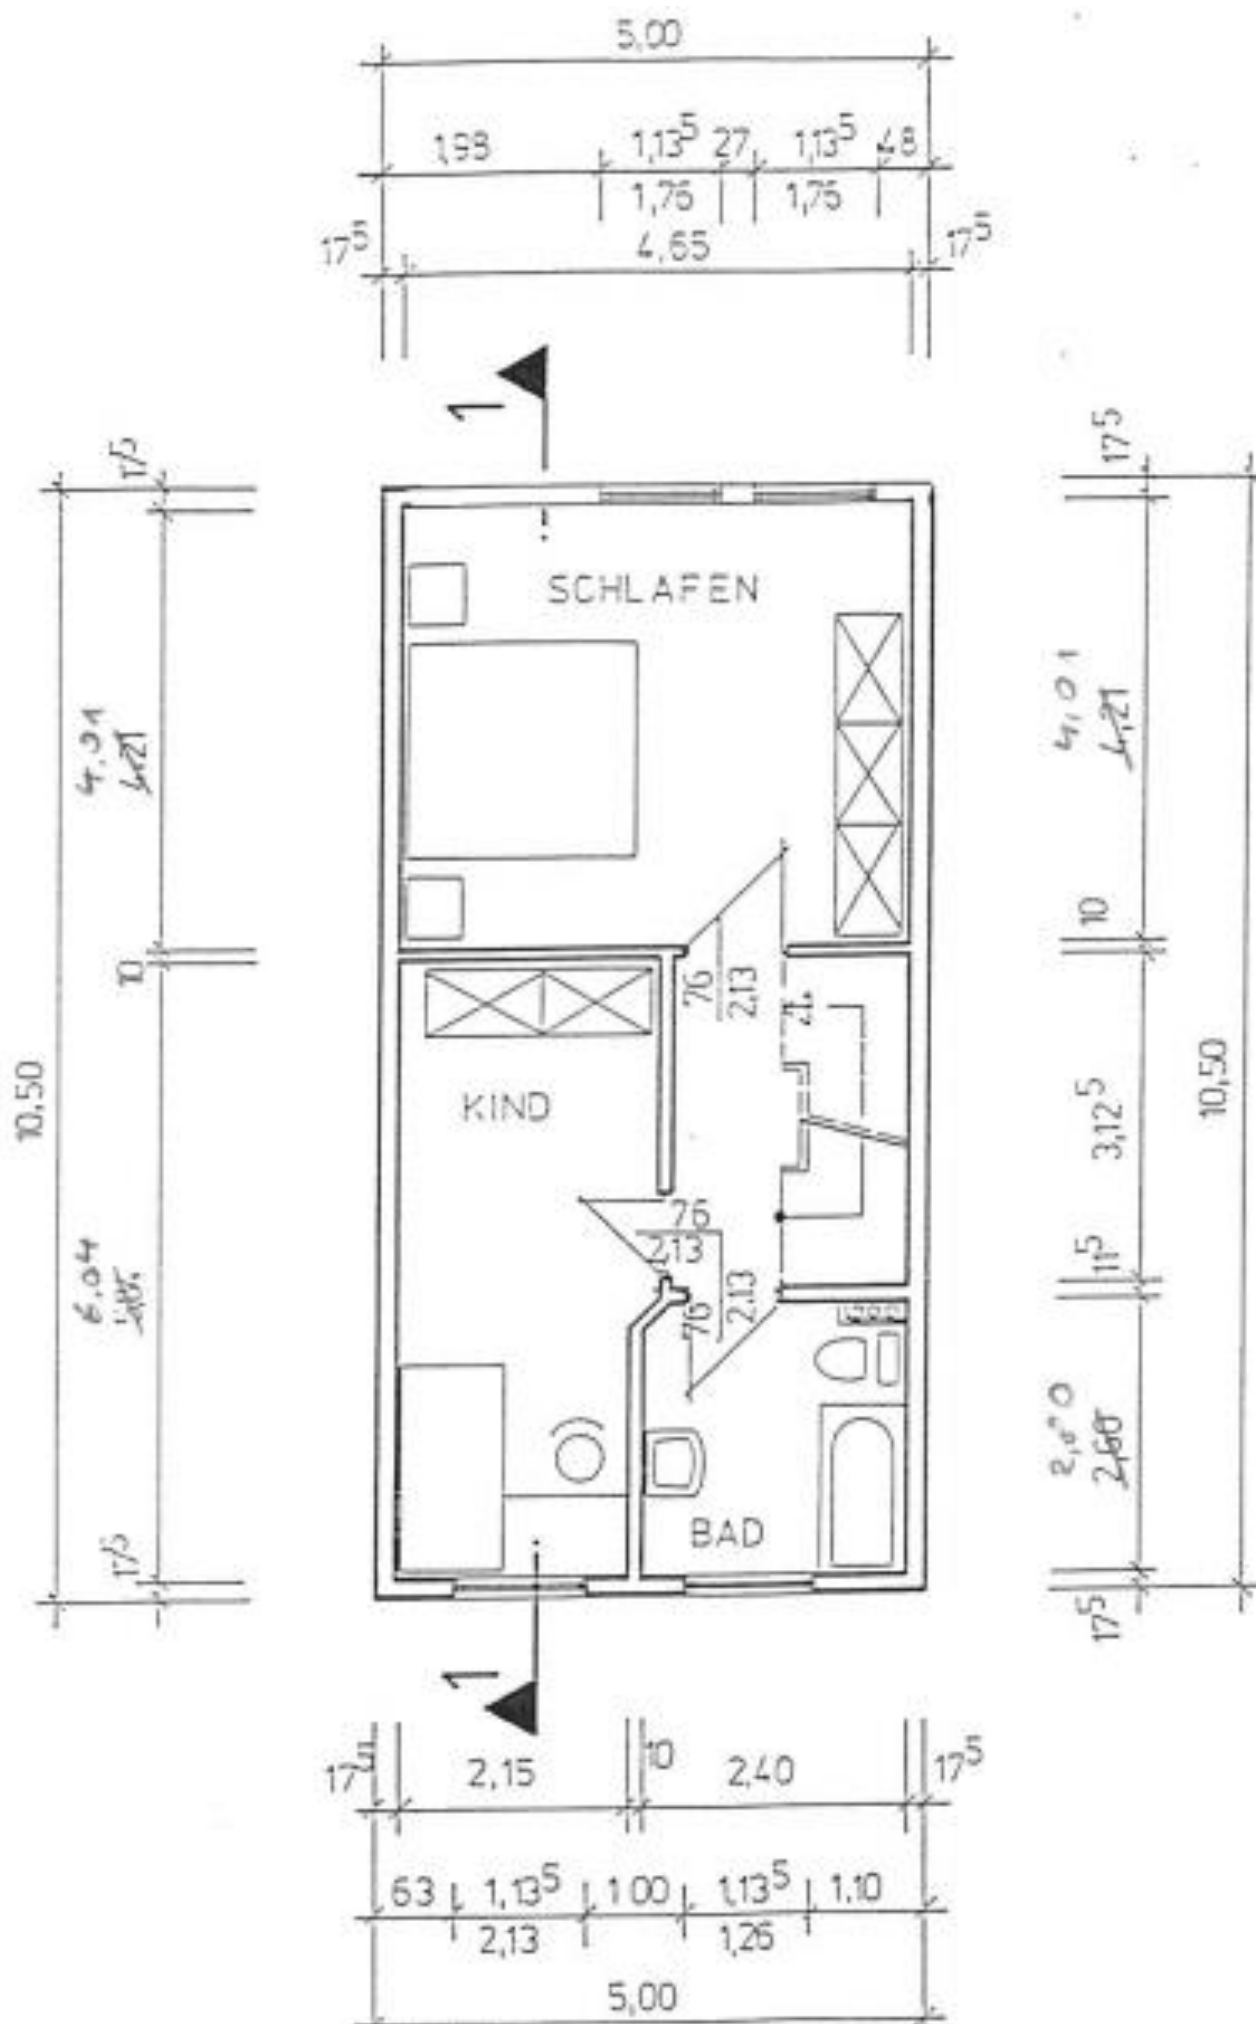

Obergeschoß