


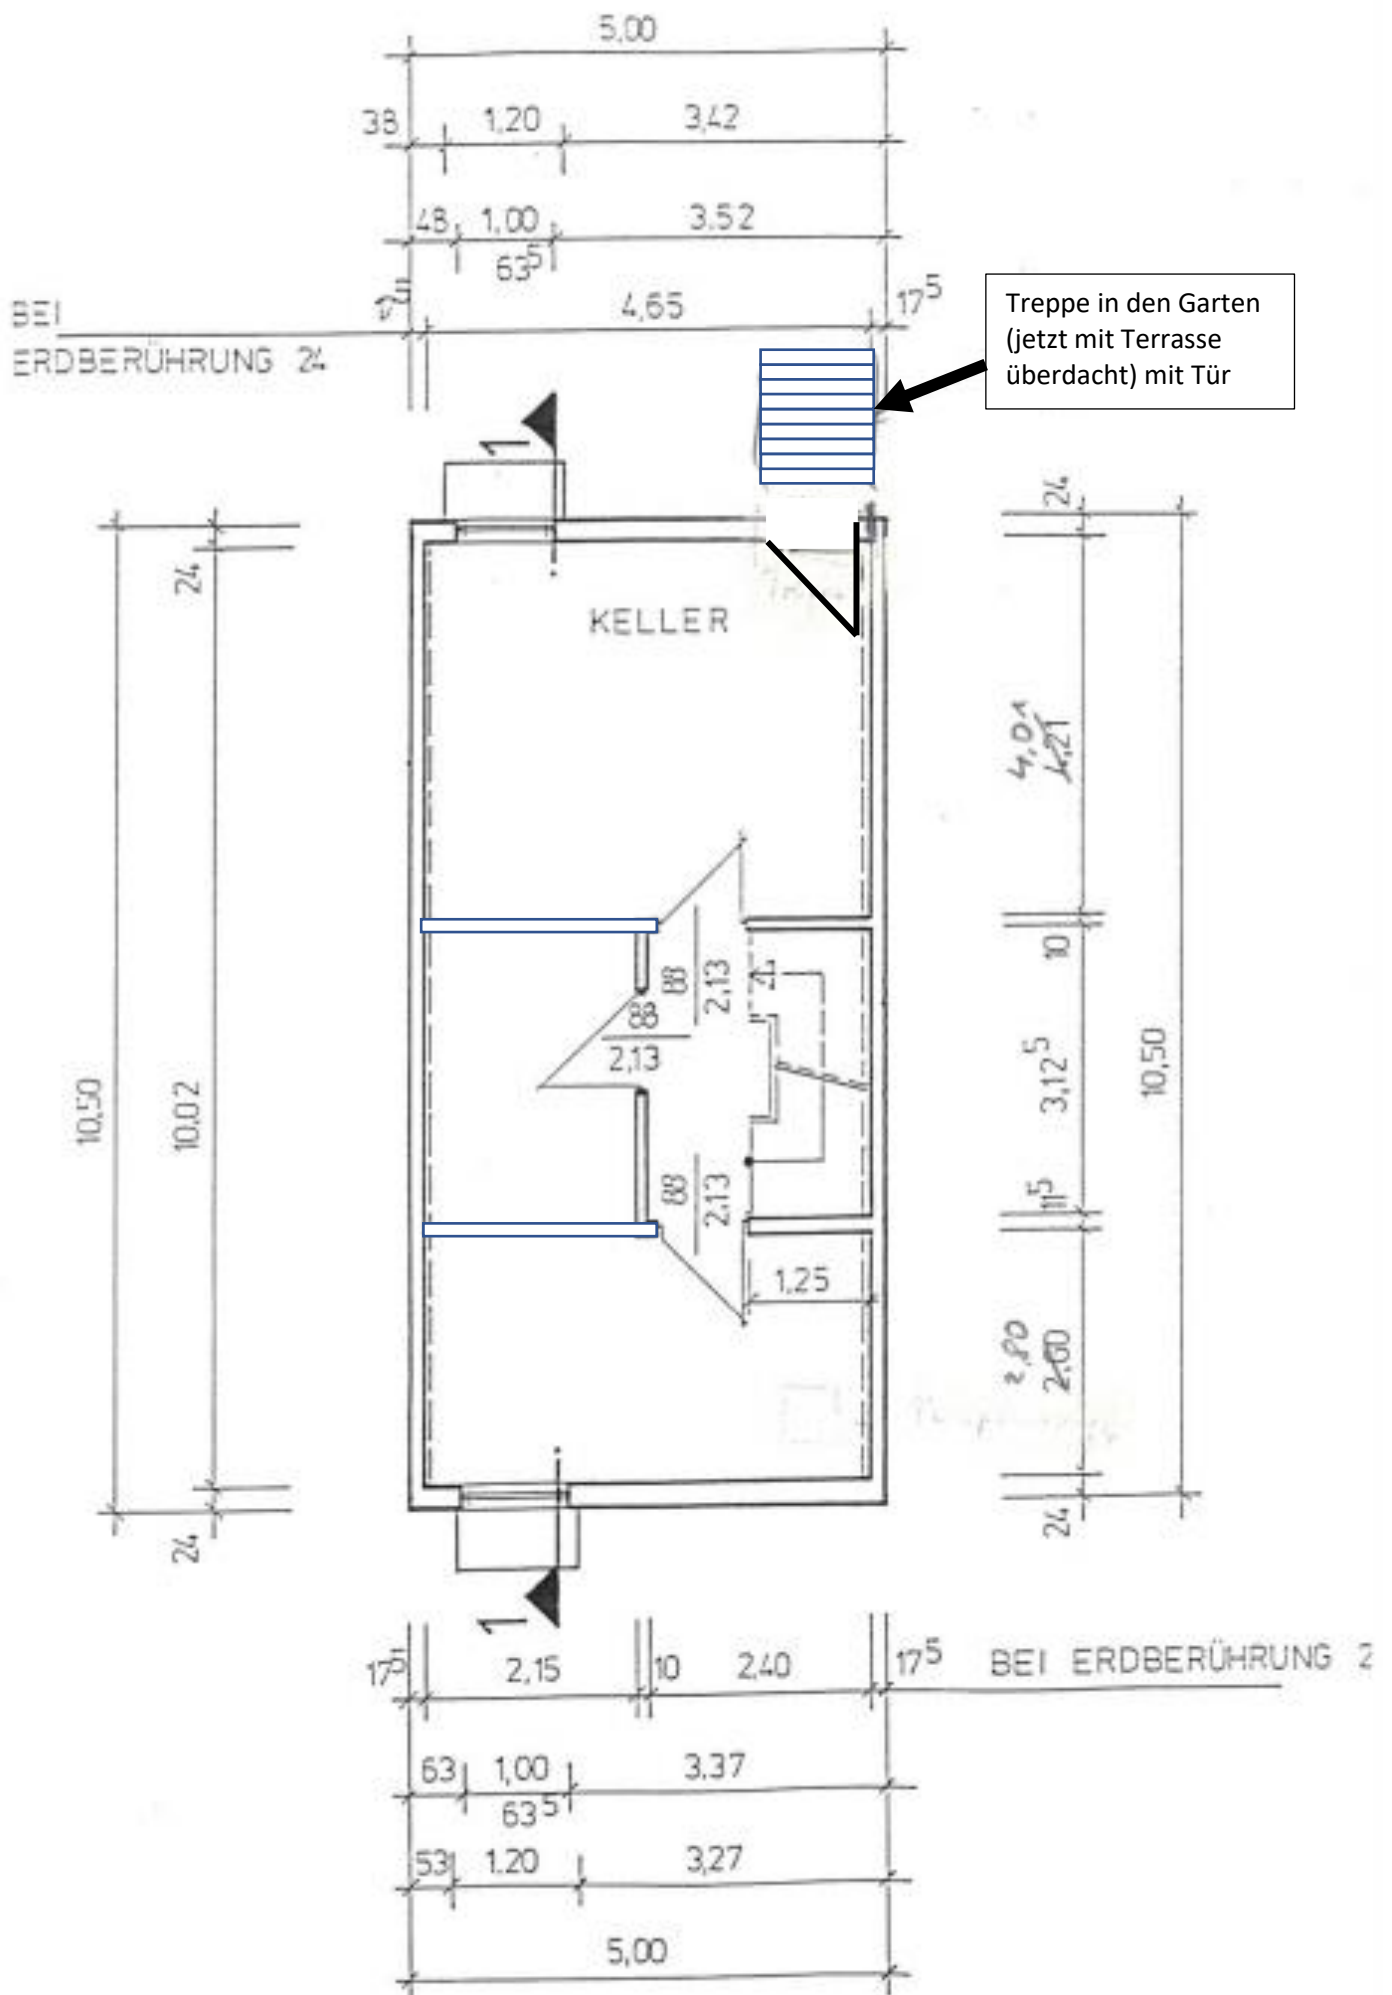

Kellergeschoß