

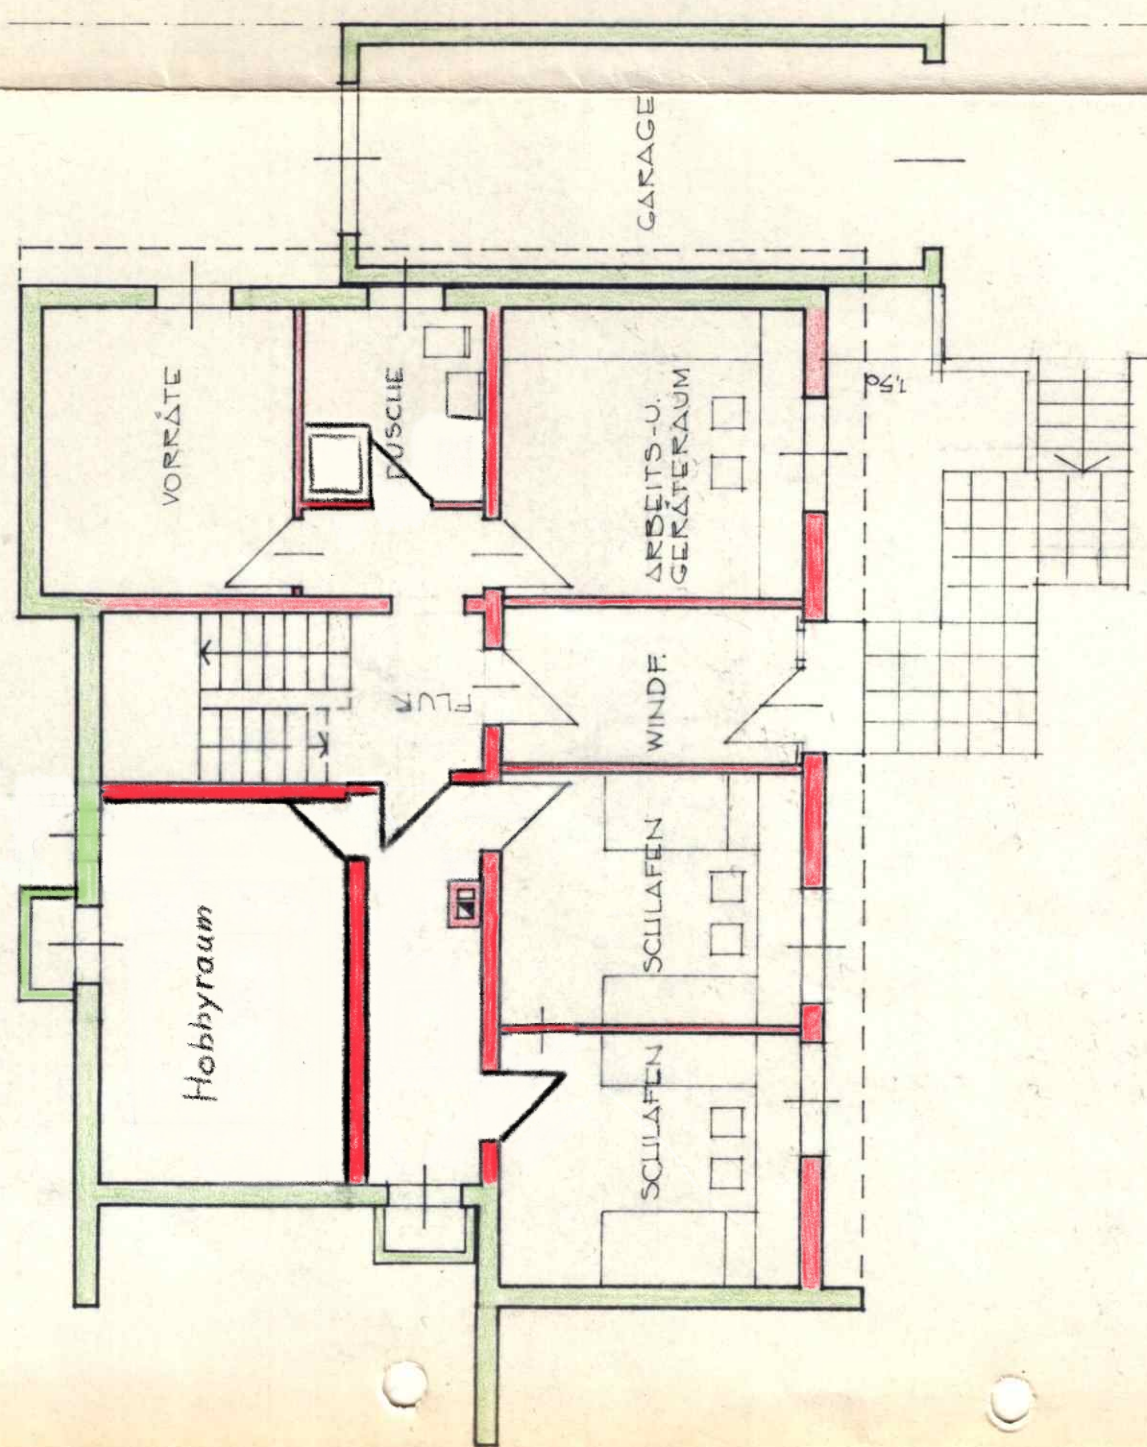


NEUBAU EINES
GEBÄUDES DURCH

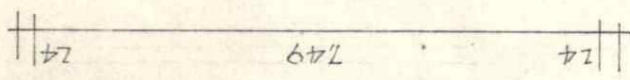

GRENZE

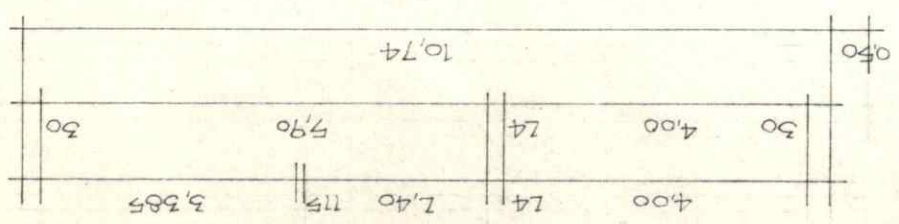