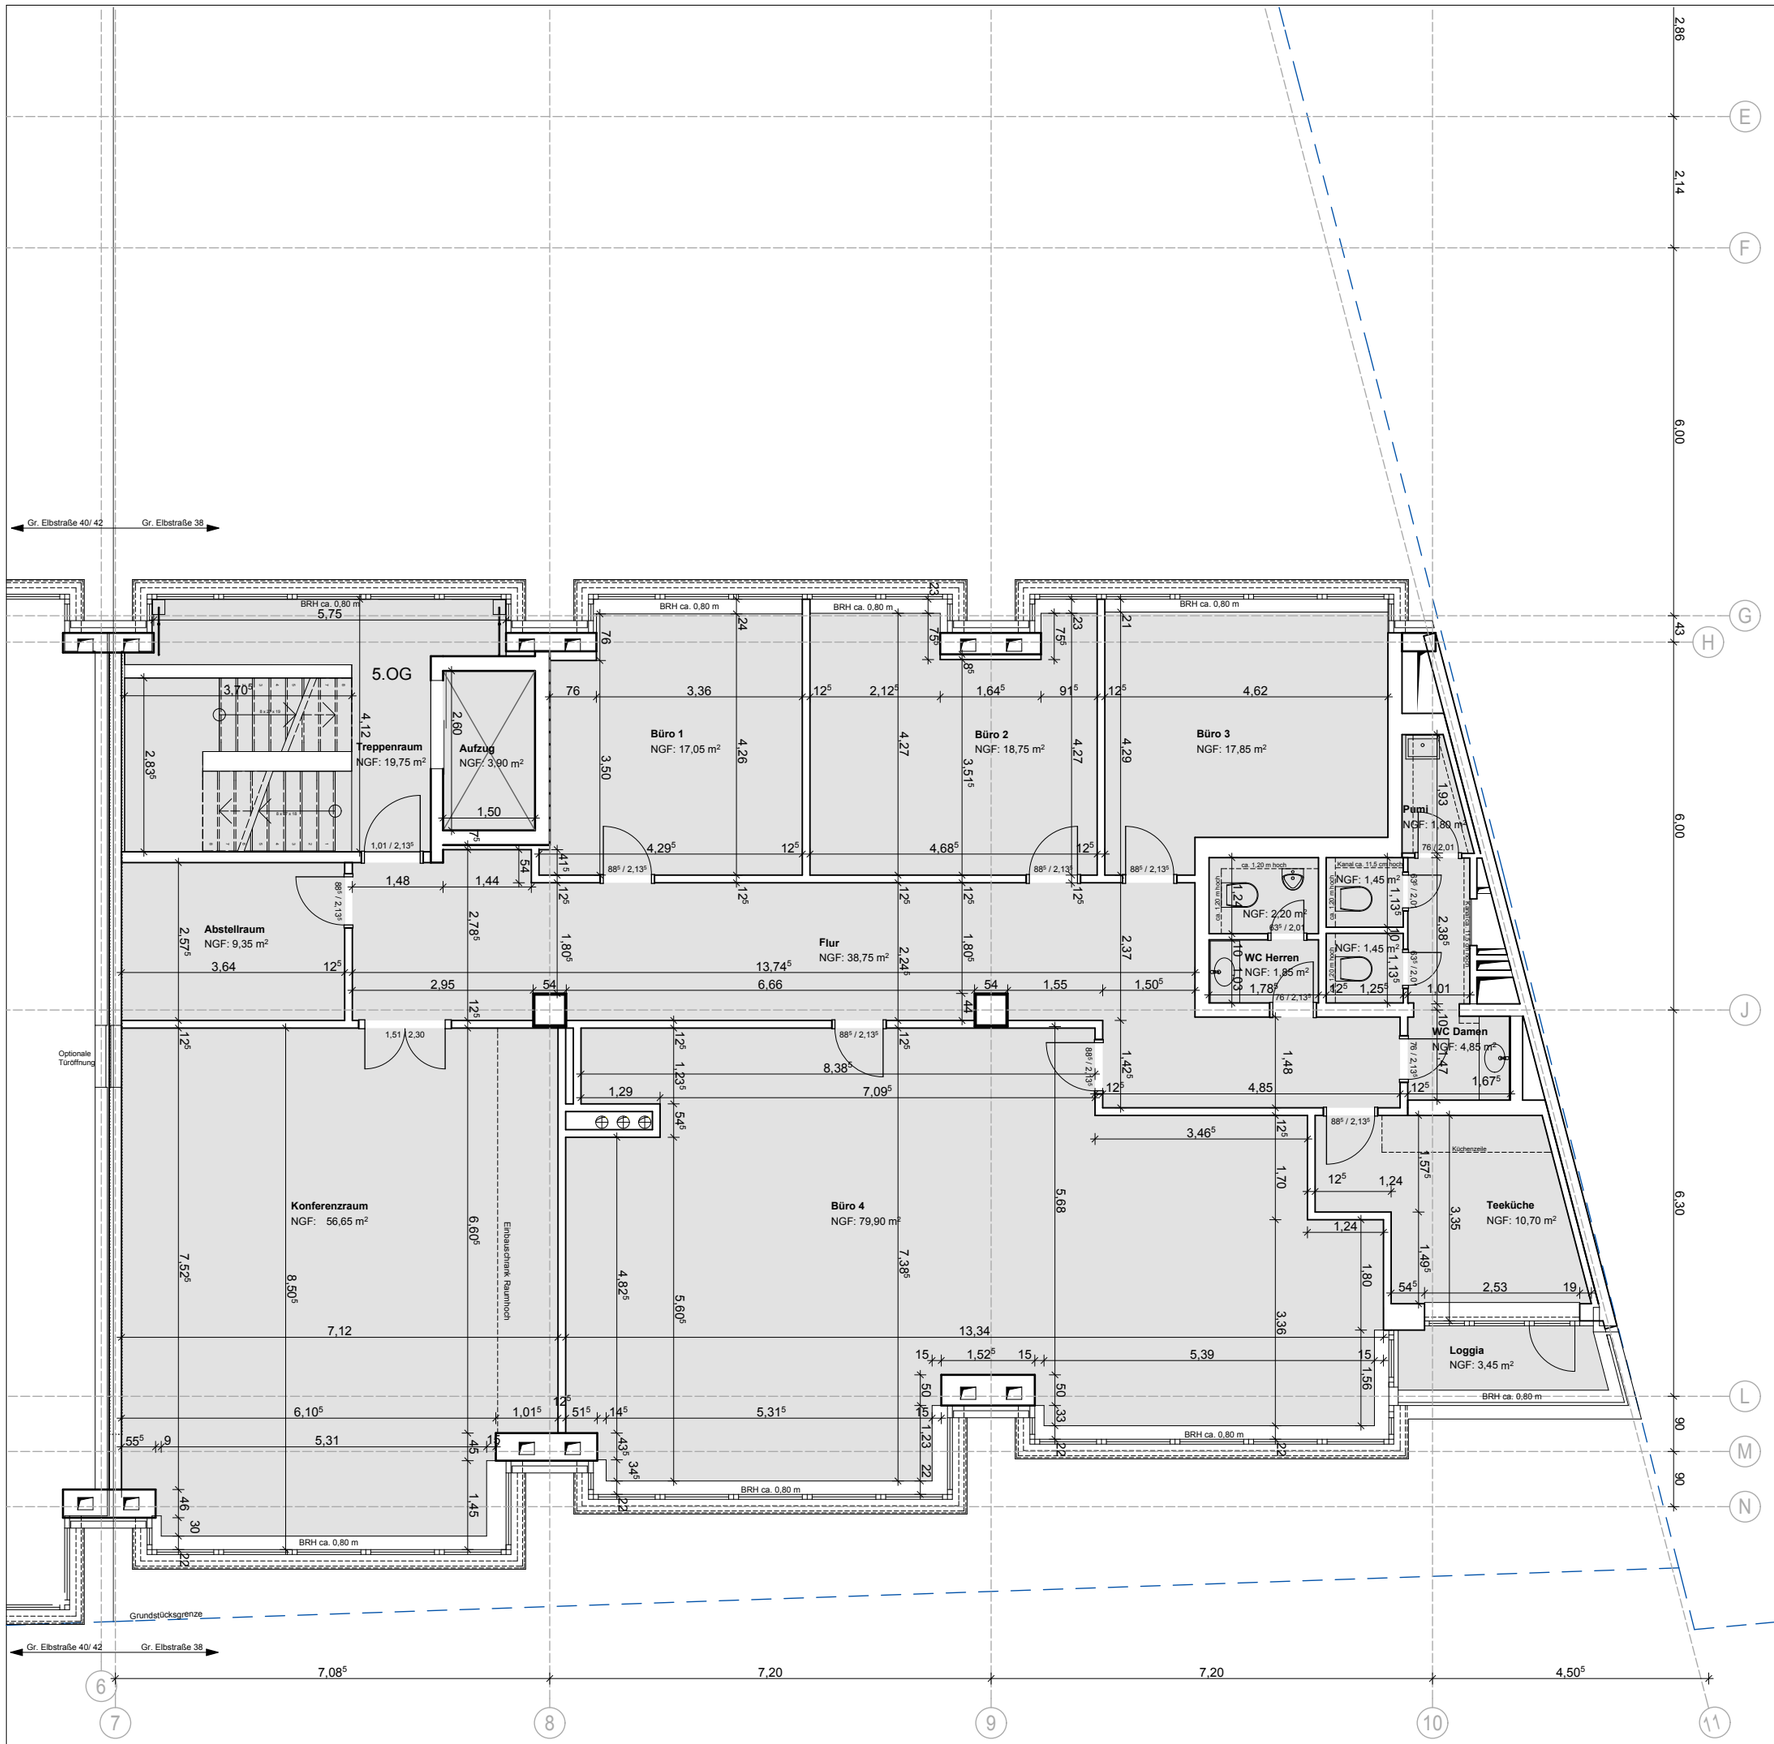

LEGENDE

- Netto-Grundfläche
- Netto-Grundfläche unter Dachschräge
- Netto-Grundfläche unter Dachschräge < 1,50 m

Index	Name	Datum	Änderung

Zeichnung: 5.OG - Netto-Grundfläche nach DIN 277

Projekt: **Große Elbstraße 38 - Aufmaß für Mietflächenermittlung**

Übersicht:

Bauherr: Grundstücksgesellschaft Große Elbstraße 38 GmbH & Co KG
c/o Carsten Rehder
Schiffsmakler und Reederei GmbH & Co KG
Grosse Elbstraße 42
22767 Hamburg
Tel.:040 311 808 - 0
Fax: 040 311 808 - 13

Architekt: KKP ARCHITEKTEN + INGENIEURE
Erste Brunnenstraße 12
D-20459 Hamburg
Tel.: 040 35 76 00 - 0
Fax: 040 35 76 00 - 35
www.kk-p.de

Planbezeichnung: Bestandsaufmaß für Mietflächenermittlung

Maßstab:	1:100	Gezeichnet:	af	Datei: 110909_GES_Bestandsaufmaß	Index:
Format:	A3 (420 x 297 mm)	Erstellt:	15.09.2011	Plan-Nr.: 5.OG - Netto-Grundfläche nach DIN 277	00