



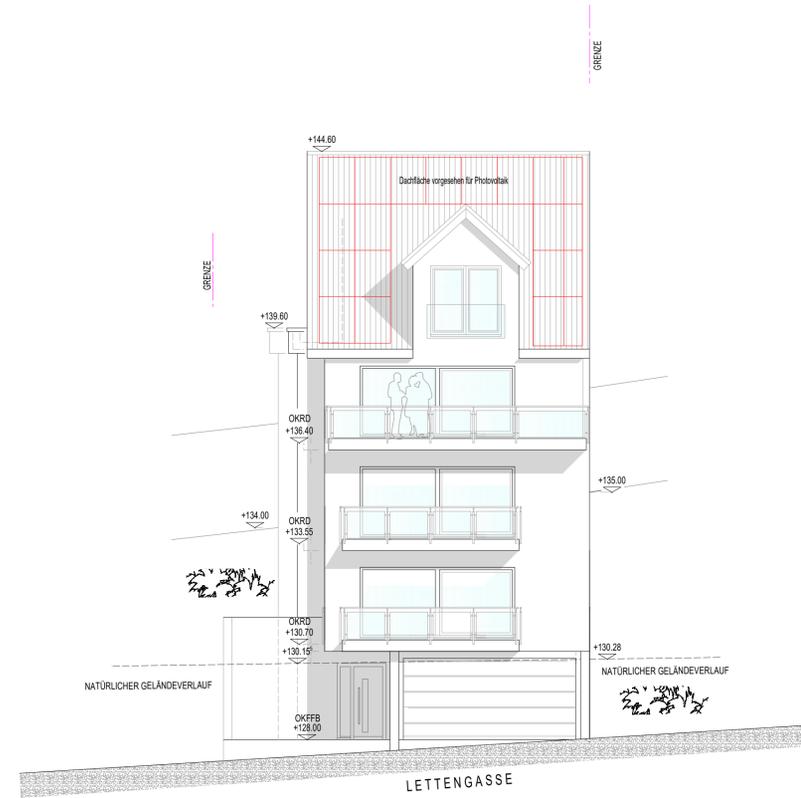


ANSICHT VON NORDEN



ANSICHT VON WESTEN

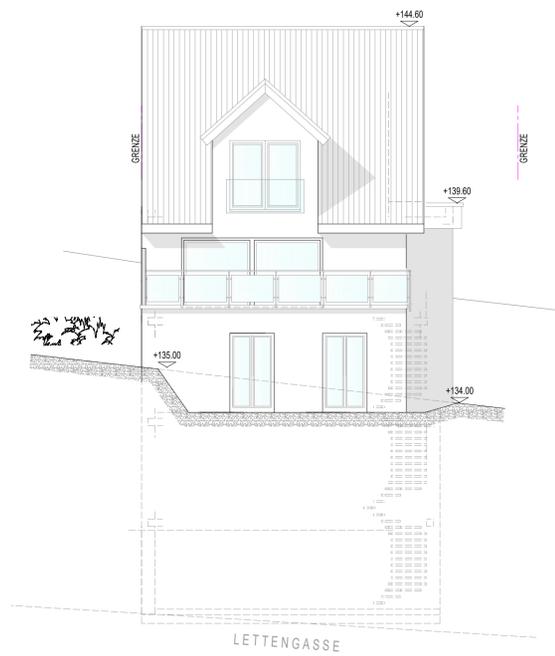

ANSICHT VON OSTEN

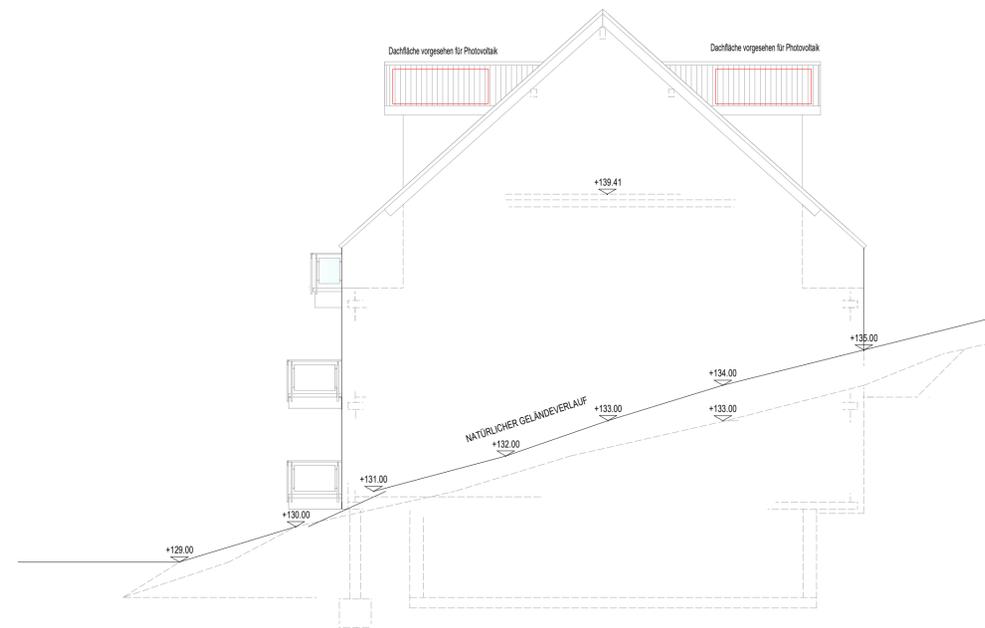

ANSICHT VON SÜDEN

TEKTURPLAN

27.03.2023

Änderungsvermerk	02	27.03.23	DA	Änderung Lage und Größe der Balkone und Schiebelemente
	01	27.07.22	DA	Anpassung Grundrisse auf GFZ, Dachgeschoss Neu, Schnitt A. A mit Satteldach u. Stellplätze gefangen
Einl.	Datum	Name	Änderungen/Ergänzungen/Stand	
Bauherr	BAUEINGABEPLAN Neubau Mehrfamilien-Wohnhaus Errichtung Stellplätze Lettengasse - Hirschberg an der Bergstraße Flur - Flurstück 244			
Bauherr	GBS Effizienzbau GmbH Schwetzingenstr. 29 68519 Viernheim 06204-6014813, a.graebe@gbs-bau.de			
Plan	ANSICHTEN			
	ARCHITEKTURBÜRO PD Pietro D'Apuzzo Dipl. Ing. (FH) Architekt AKH Dietrich-Bonhoeffer-Ring 20, 64653 Lorsch T +49(0)6251/39145 eMail dapuzzo@t-online.de		erstellt/Name	Maßstab
			07.05.2022	1:100
		geändert/Name	Plannummer	BE 02