

STUTTGART - BAD CANNSTATT
 NEUBAU MAX HAAS 1177
 ECKE TERROL u. BURCKHARDTSTR.


1.2105

0. Du 2, 39



ZWISCHENGESCHOSS

Genehmigt
 Baupolizeiliche Entscheidung der Bau-
 polizeiabtlg. des Gemeinderats Stuttgart

- 2. Okt. 1934.

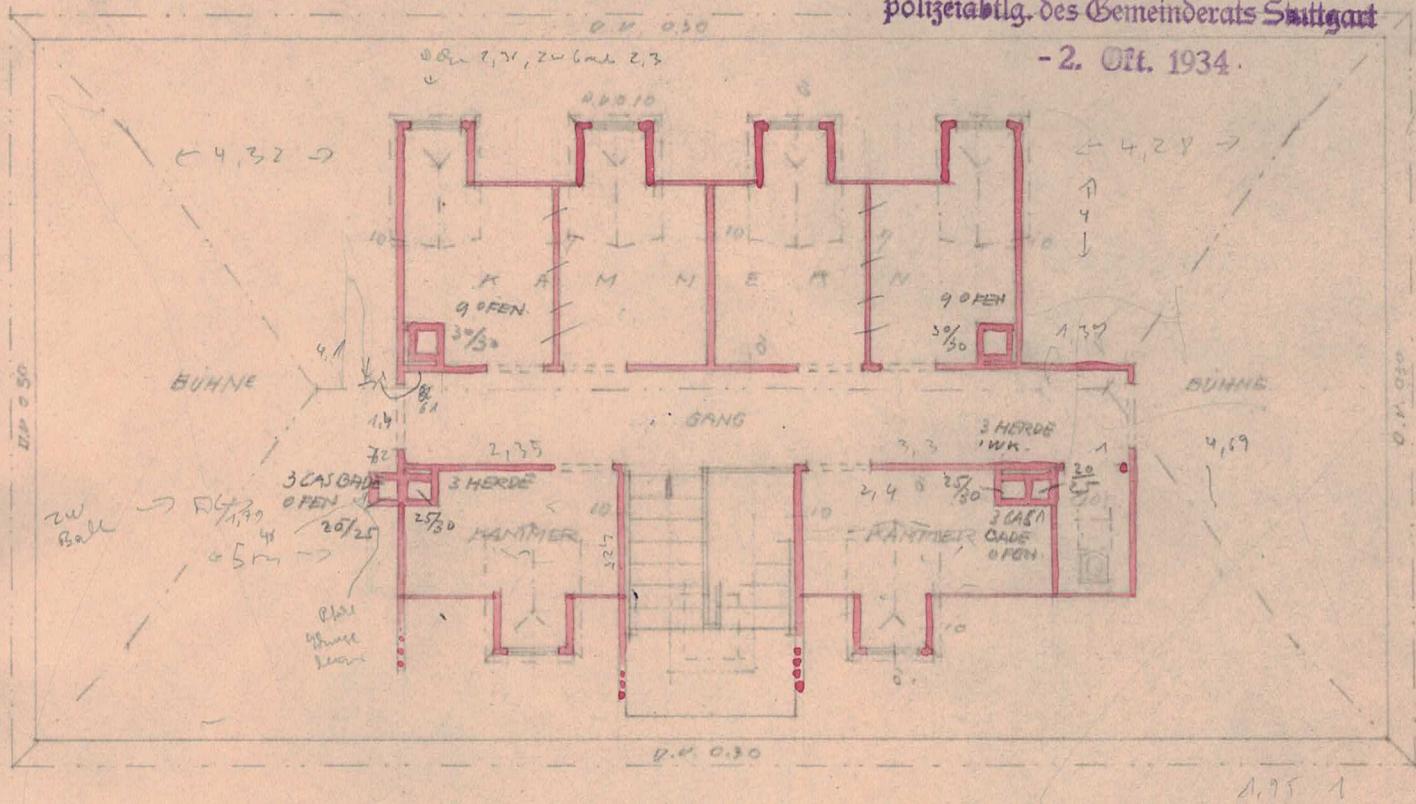

I. OG UBERGESCHOSS

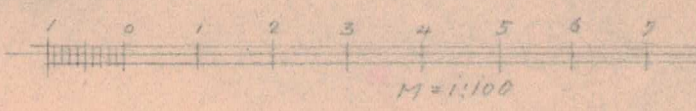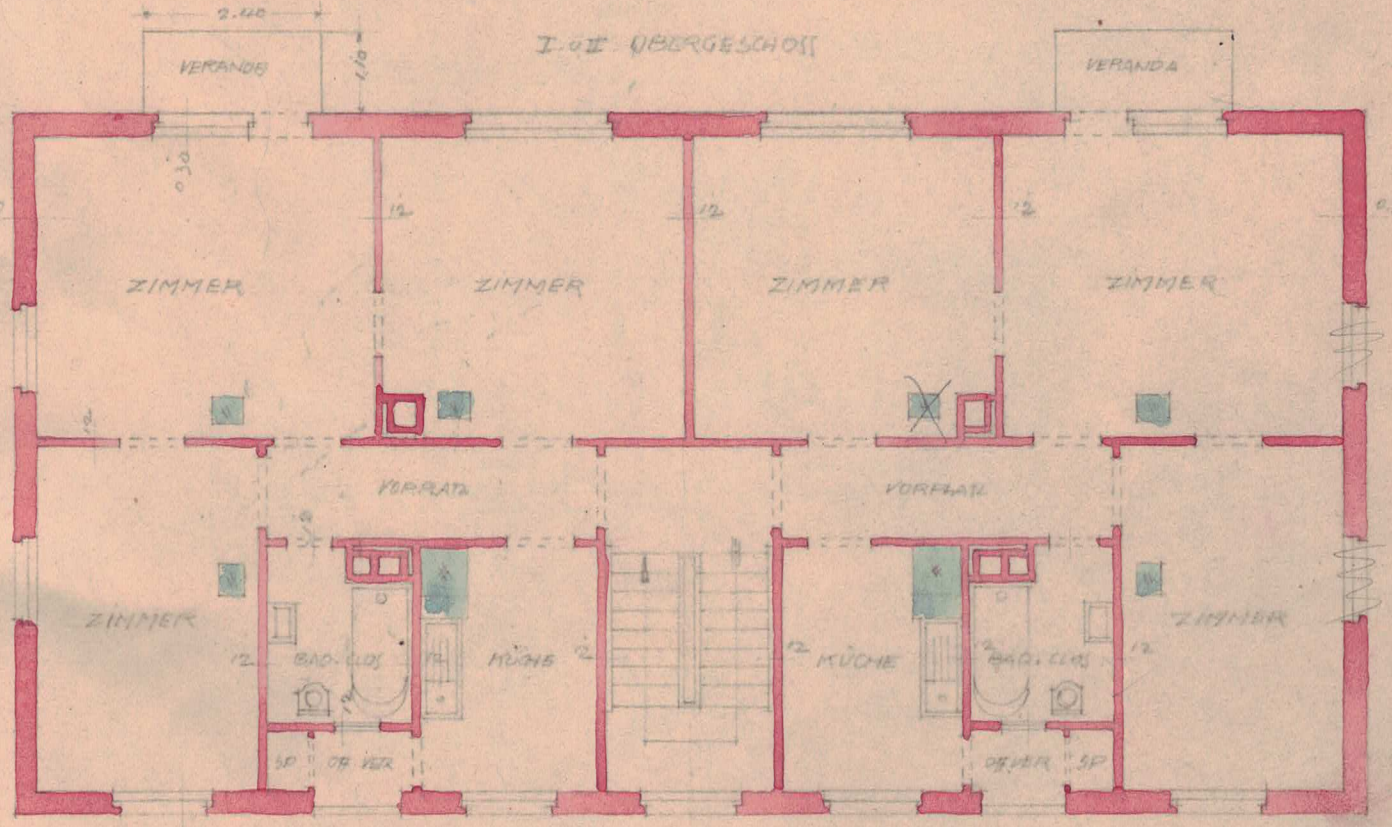

A. Geiger

ANERKANNT
 STUTTGART - CANNSTATT 1. SEPT 1934
 DER BAUMEISTER

Max Haas

GEM. STUTTGART - FEUERBACH
 SEPT 1934
 SEITE ARCHIT. IN
 Feuerbach
 Hauffstraße 32

Geiger