


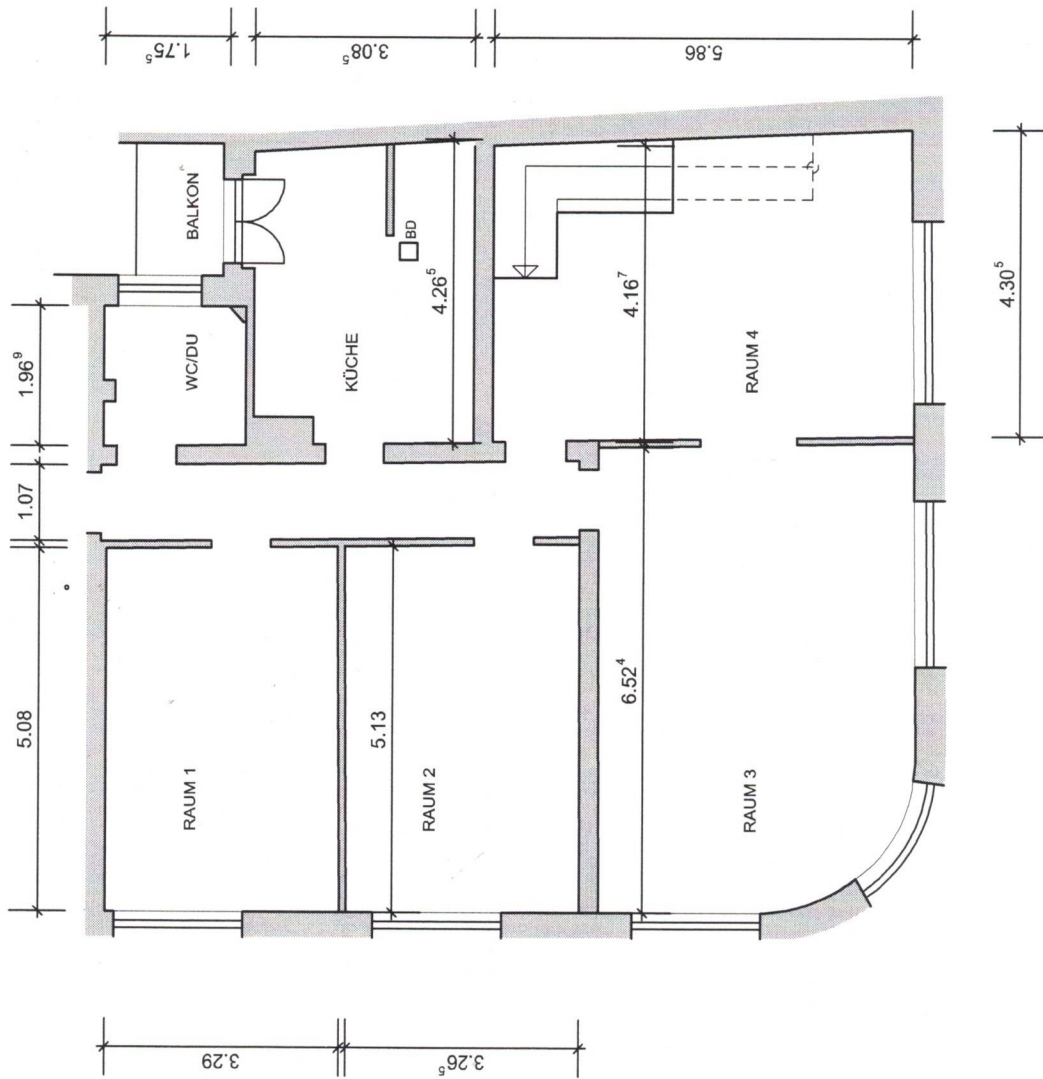

Wände im Bestand

Aufmass
Schillerstrasse 2
1.OG - links
Ecke Kaiserallee

OG
Grundriss Bestand
M.1:100

Bauherrschaft:
Beck KG
Stephanienstraße 42-44
76133 Karlsruhe

Architektin:
Dipl.-Ing. Maria Plank
Akademiestraße 16
76133 Karlsruhe
Tel 0721 16089800
Fax 0721 16089804



Karlsruhe, 28.10.2015