


**KELLERGESCHOSS**  
65.41 m<sup>2</sup>



**ERDGESCHOSS**  
94.70 m<sup>2</sup>

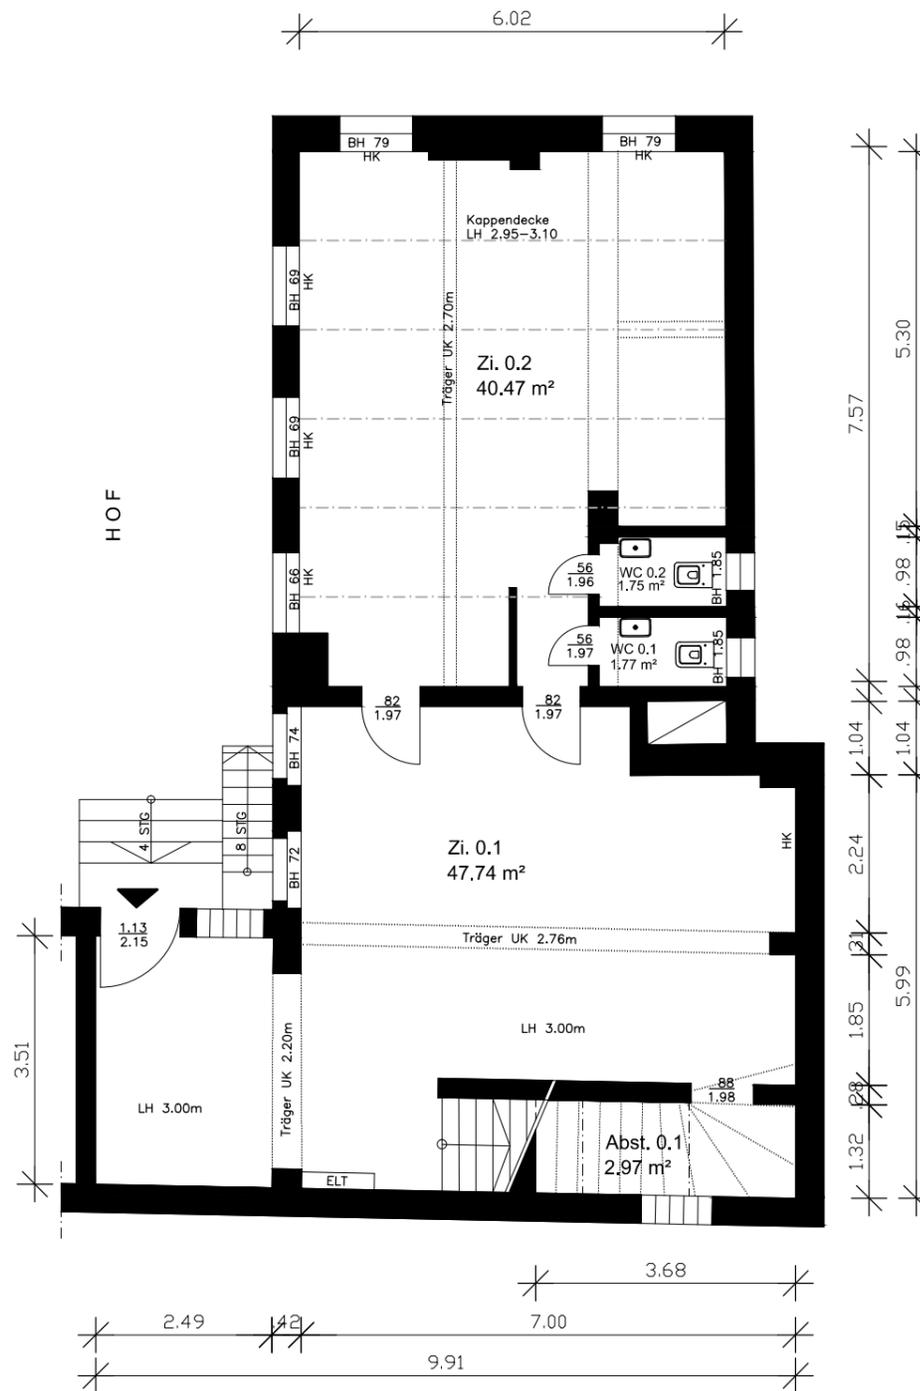

RHE Grundbesitz KG Koenigsallee 7 14193 Berlin	EIGENTÜMER
BM-Bauzeichnungen Britta Mackowiak Hindenburgdamm 65c 12203 Berlin	ERSTELLT
<b>REMISE</b> Kurstraße 73A, 14776 Brandenburg an der Havel	OBJEKT
<b>BESTANDSAUFNAHME</b>	PROJEKT
<b>Grundrisse Kellergeschoss + Erdgeschoss</b>	PLANINHALT

BESTAND			
Datum:	16.05.2022	gez.:	Mackowiak
Plan-Nr.:	B-01	Maßstab:	1:100
Plan-Index:	0	Blattgröße:	DIN A3
		gepl.:	.....

Sämtl. Maßangaben sind örtl. Aufmaße!  
Wandstärken approximativ!