MITTELBÜHL

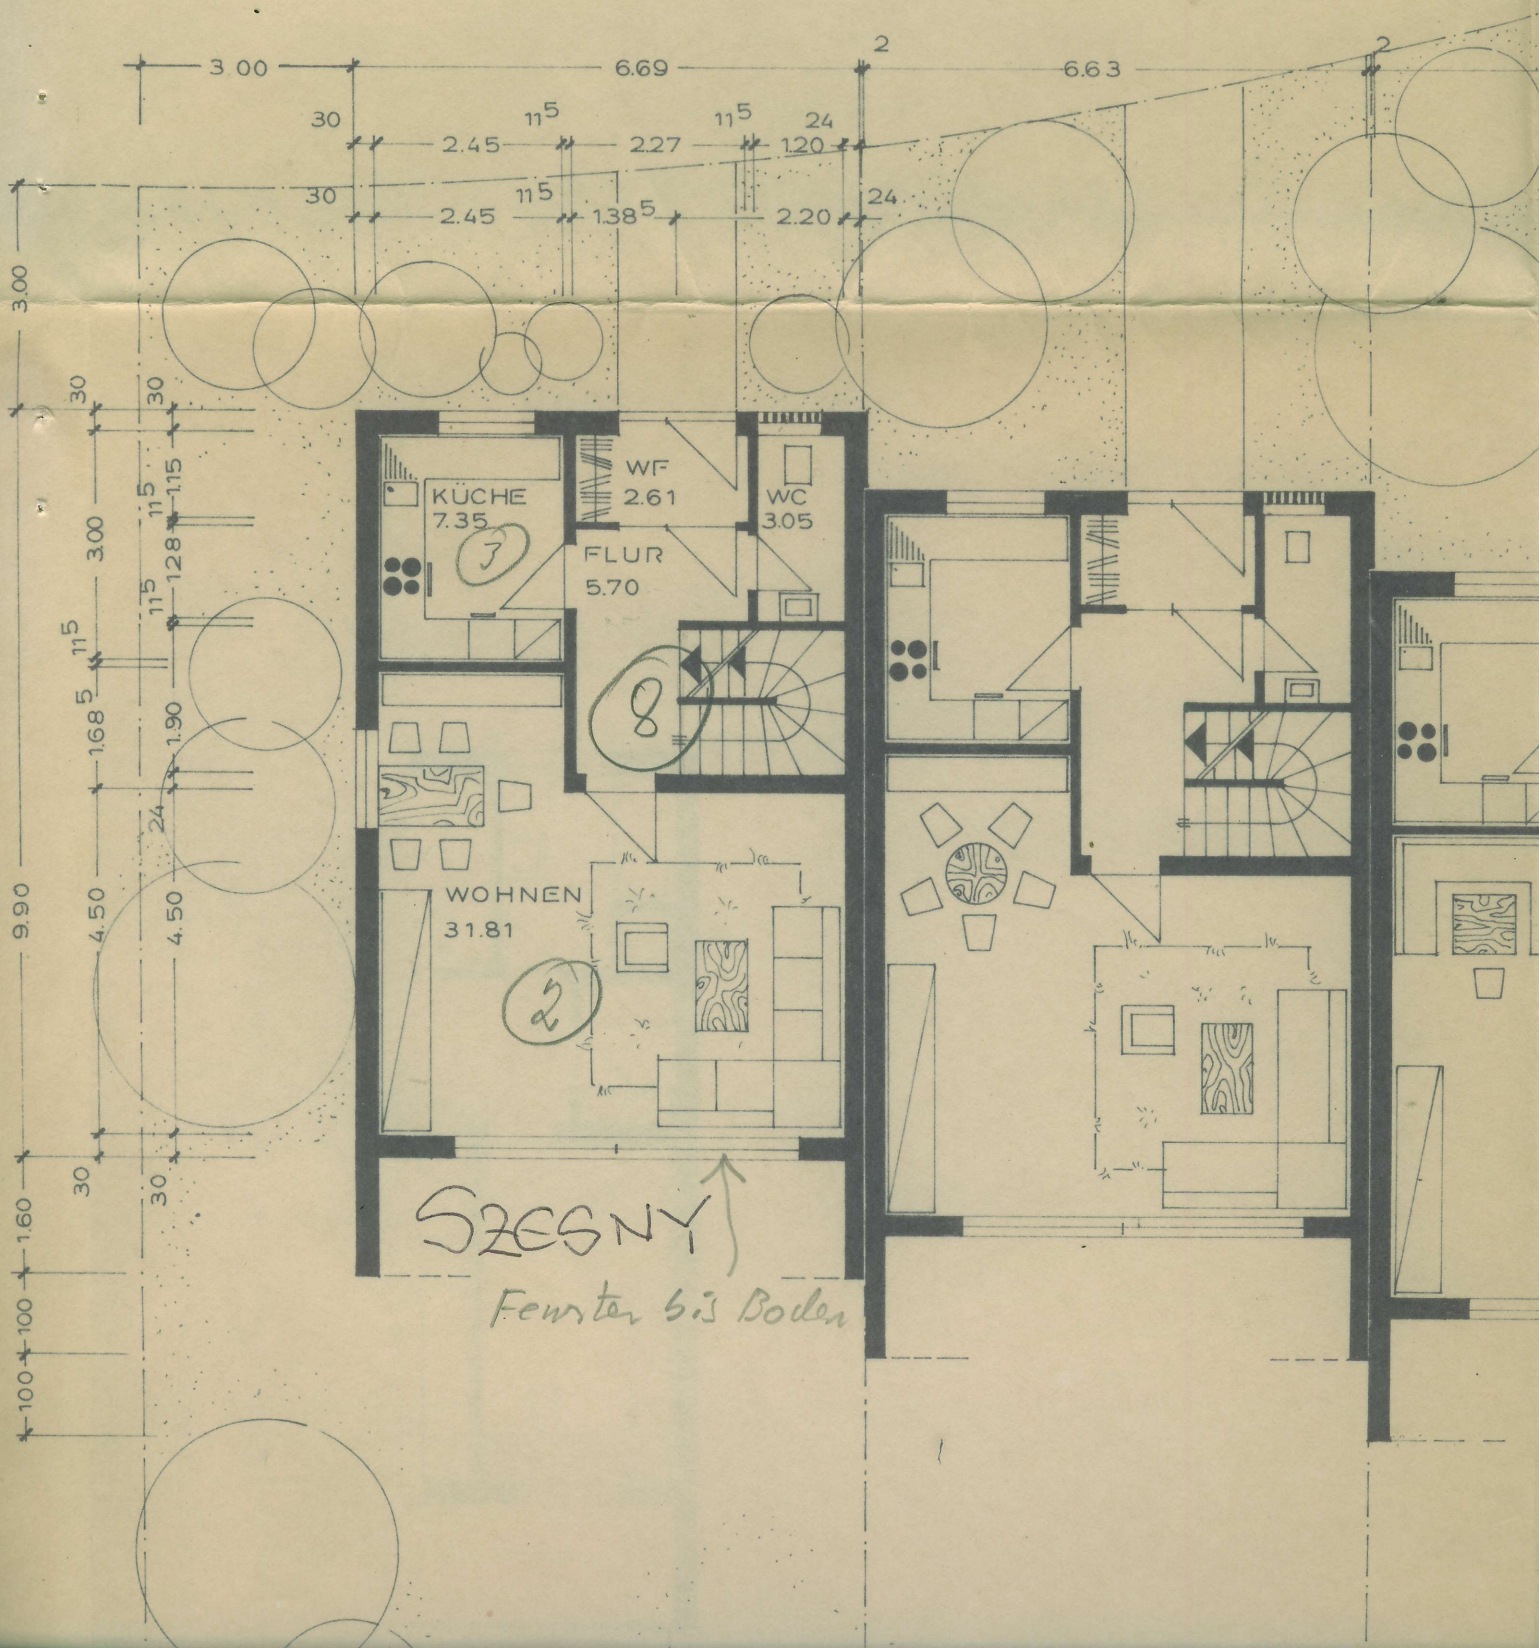
3.00
6.69
6.63
2
30
2.45
11.5
2.27
1.20
24
1.38.5
2.20
KÜCHE
7.35
7
WF
2.61
WC
3.05
FLUR
5.70
8
WOHNEN
31.81
2
9.90
4.50
1.68.5
1.90
1.28
1.15
1.60
1.00
SZESNY
Fenster bis Boden