


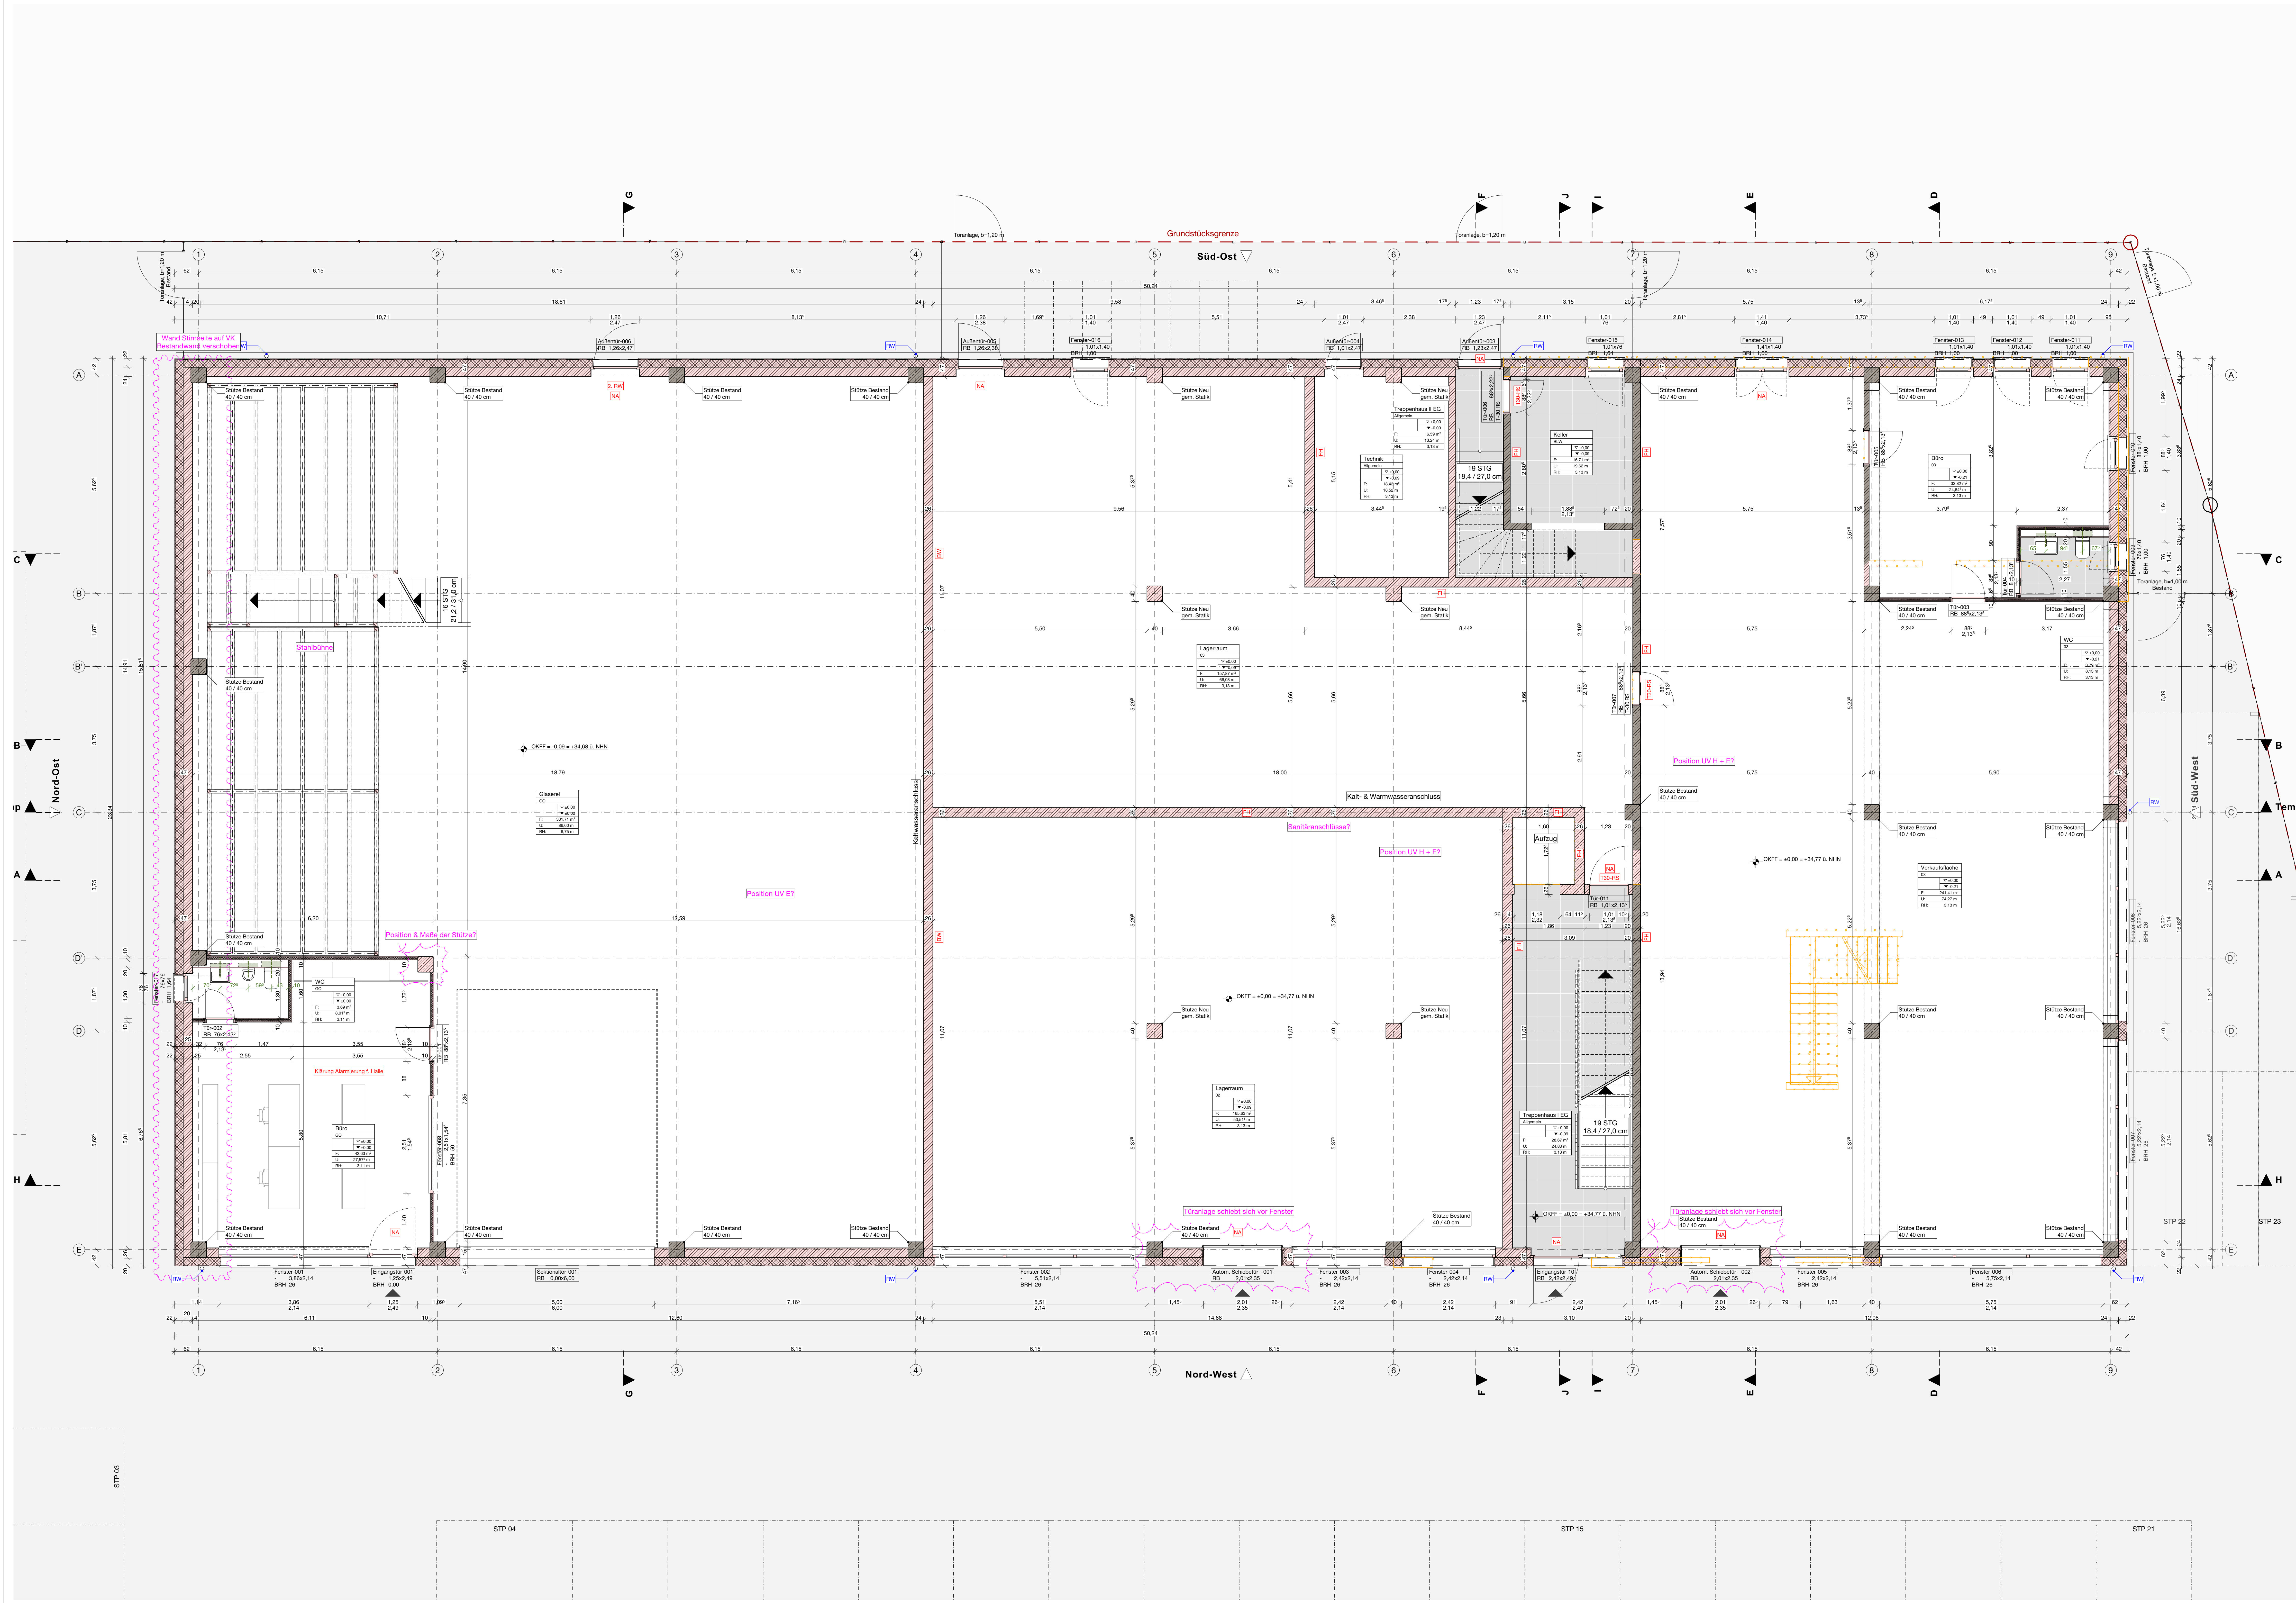

**ENTWURFSPERSPEKTIVEN**

**AUSSENANLAGEN**

|                    |               |                  |
|--------------------|---------------|------------------|
| Rasen Nachbar      | Plattenbelag  | Außeneuchte      |
| Rasen              | Kies          | GL Regenwasser   |
| Pflaster Neu       | Sandstein     | Regenwasser      |
| Bürgersteig        | Speisfläche   | GL Schmutzwasser |
| Hecke              | Asphalt       | Schmutzwasser    |
| Entwässerungsrinne | Örtlicher Weg | Mischwasser      |

**BAUSTOFFE**

|                           |             |                             |
|---------------------------|-------------|-----------------------------|
| Stahlbeton                | Beton:      | Innenbauteile C20/25, XC 1  |
| 12 KS-R (P) Rohdicke 1,4  | Betonstahl: | B 500 A                     |
| 20 KS-R (P) Rohdicke 2,0  | Stahl:      | S 235 JRO 2                 |
| nicht tragend, OK gedämmt | Holz:       | Sortierklasse C24           |
| nicht tragend, OK gedämmt |             | (je nach Sortierklasse S10) |

**ABKÜRZUNGEN**

|              |                  |                                         |
|--------------|------------------|-----------------------------------------|
| OK Fertigbau | Deckendurchbruch | Angabe Fensterhöhe: Rohbau = Höhe an-   |
| OK Fertigbau | Wanddurchbruch   | gegebenen zgl. Fassadeneinfuß und RK    |
| OK Fertigbau | Bodenabschnitt   | BH = Brüstungshöhe                      |
| OK Fertigbau | Bodenabschnitt   | OK = nicht Brüstung basieren auf OK FFB |

S = Sanitär  
H = Heizung  
L = Lüftung  
G = Gas

FD = Fundamentdurchbruch  
FA = Fundamentausparung  
DO = Deckendurchbruch  
DA = Deckenausparung  
WD = Wanddurchbruch  
WA = Wandausparung  
WS = Wandstütze

WW = Wandschütz waagrecht  
DO = Deckendurchbruch  
DA = Deckenausparung  
DS = Deckenschütz  
FBA = Fußbodenausparung  
FBS = Fußbodenschütz

**ABKÜRZUNGEN**

|            |                                  |
|------------|----------------------------------|
| BRW        | hochfeuerhemmend                 |
| BRW        | widerstandsfähig gegen           |
| BRW        | mechanische Beanspruchung        |
| DS         | Türen dicht und selbstschließend |
| RS         | Rauchschutztür                   |
| RA         | Rauchabzug                       |
| HFH (wtrB) | hochfeuerhemmend                 |
| FW         | Rettenweg                        |
| FB         | feuerbeständig                   |
| FA         | feuerhemmend                     |

**INDEX DATUM ÄNDERUNGEN**

**MAX OFFICE**

PROJEKT  
Proj.-Nr.: 2306  
Proj.-Adr.: Neubau einer Gewerbehalle  
Proj.-Bauz.: #Projektskizzen

BAUHERR  
Glas Osman  
Süleyr Akbulut-Türkmen  
Osterthausstraße 38-47807 Krefeld

ARCHITEKT  
MAX OFFICE GMBH  
Dipl.-Ing. Marcus Lehmann  
Am Waldruf 18  
40668 Meerbusch

**Grundriss Erdgeschoss**

PLANBEZEICHNUNG  
2306\_LPH 5.1.2\_GRU\_EG\_VA\_21.02.2024

PLANSTAND  
Ausführungsplanung

DATUM  
21.02.2024

MAßSTAB  
1:50

PLANNUMMER  
LPH 5.1 Grundriss

PLANVERFASSER  
CF / GH / AB

FORMAT  
A3 / 841 x 1189mm

Dieser Plan ist nur gültig in Verbindung mit der verbindlichen Planung des Statikers. Alle Maße sind vor Ort durch den ausführenden Unternehmer vorab zu prüfen. Sonstige Änderungen sind der Bauleitung des Architekten umgehend mitzuteilen. Alle Daten, Zeichnungen und Rechte sind ausdrücklich geschützt.