


Satteldach-Haus Typ Robinson

Nordseebad Eckwarderhörne

an der südlichen Nordsee

Bauesatzänderung!
62 qm Wohnfläche

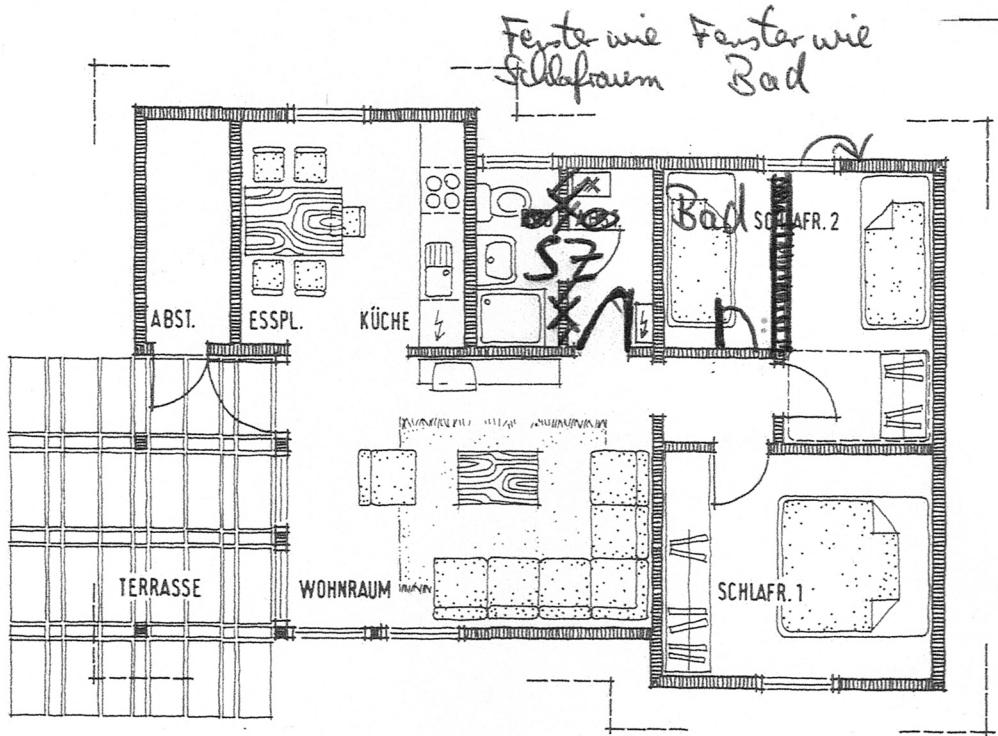

Maßstab 1:100