


1.06

VORDERES Appartement

1.06 hinteres Apartment

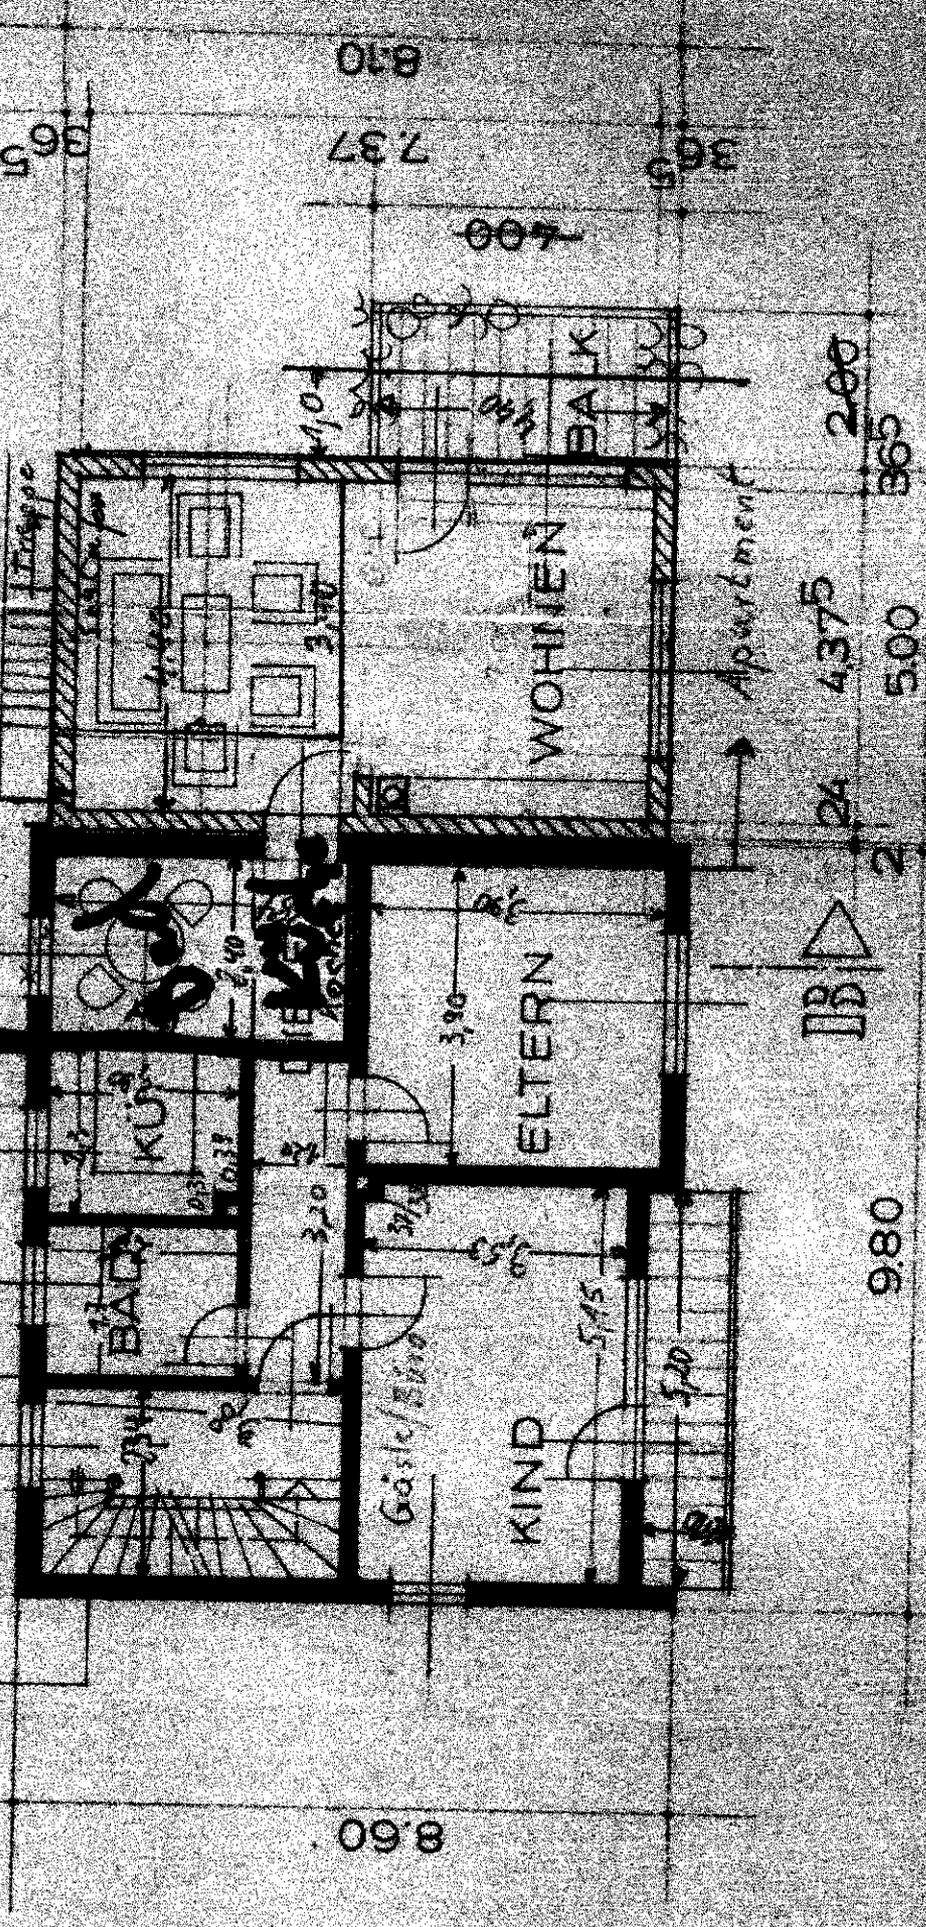

8.60

9.80

14.80

24 4.375 2.00  
 2 5.00 3.65

1.06  
 1:1000

810

737

400

365

390

1.06

4.00

3.70

2.40

1.60

3.20

3.90

5.15

5.20

3.10

3.10

Dachgeschoß

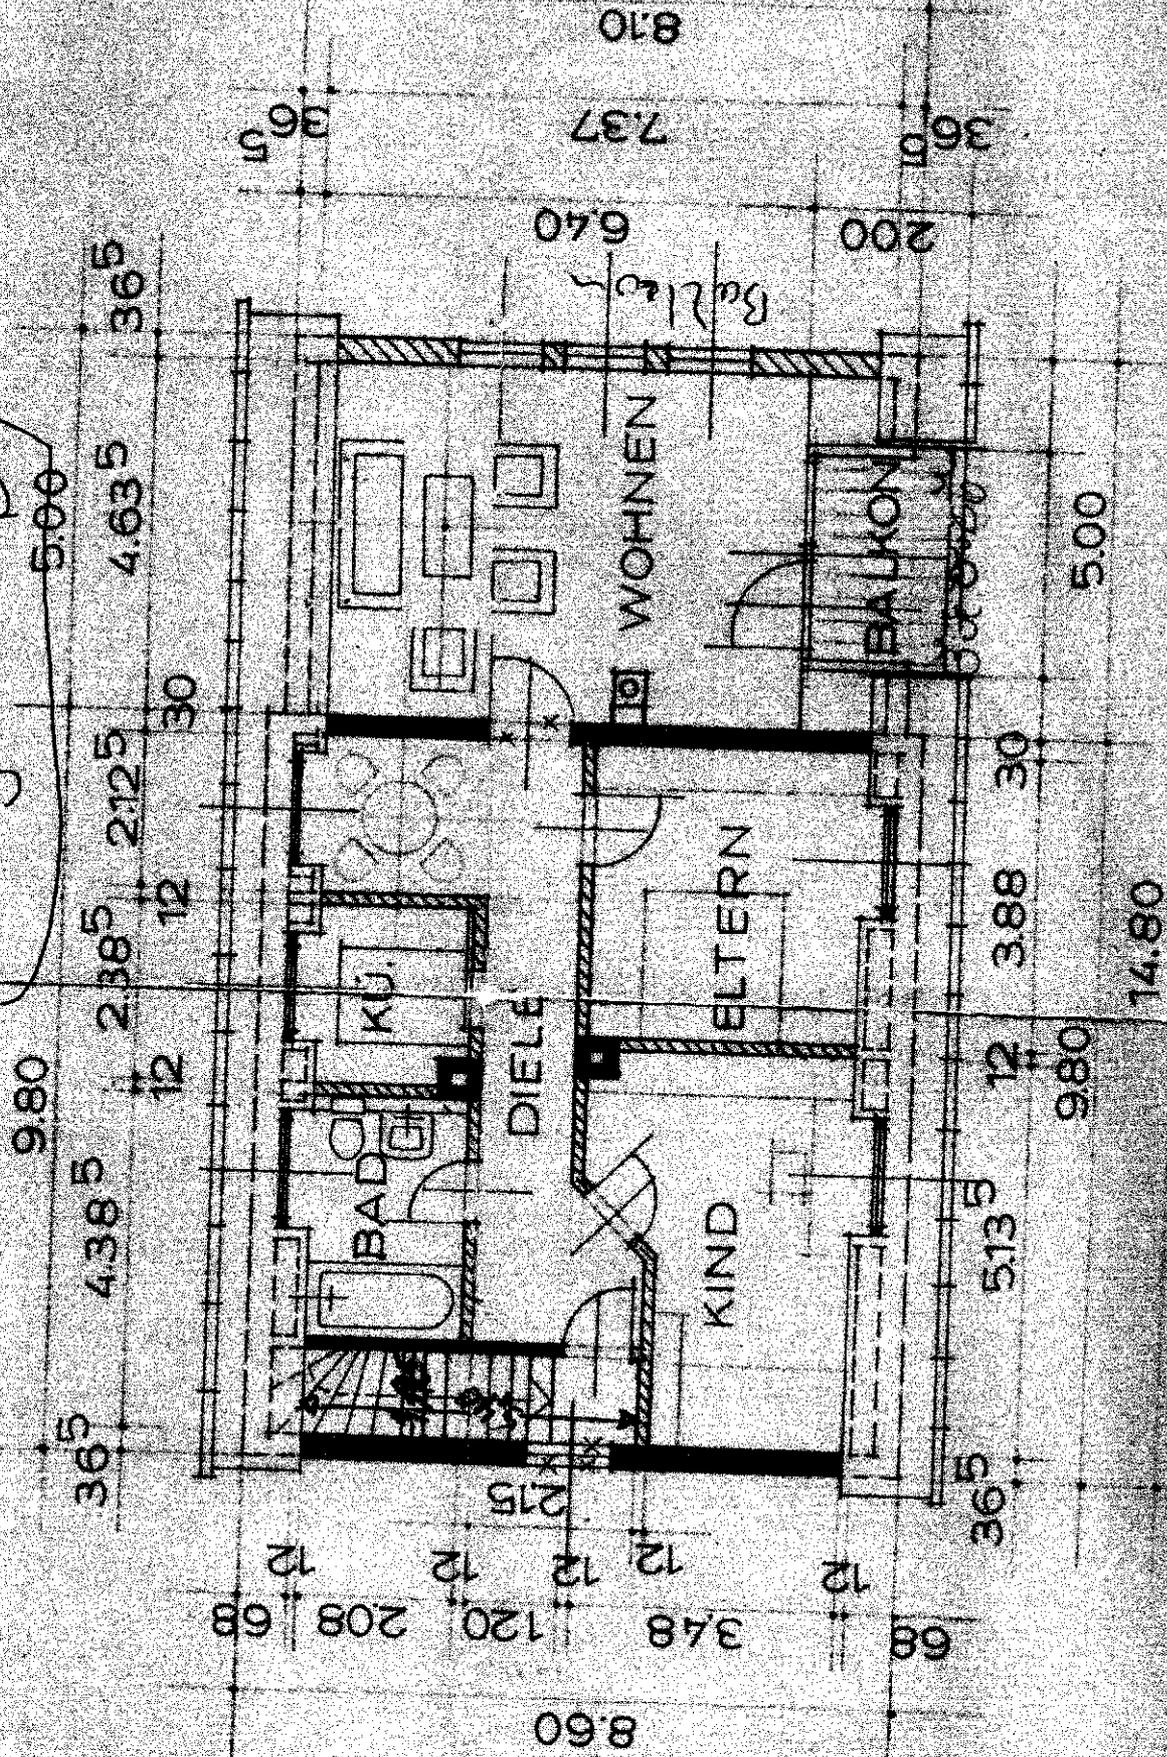

SÄMTLICHE BAUTEILE

1:1000

14.80

5.00

DACHNEIGUNG

**Maße Wohnungen laut Mietverträgen in der Max-Reger-Str. 15,  
85356 Freising**

**Wohnung Edgeschoss ( Mutter nicht vermietet derzeit)**

Zimmer 4 , Küche Bad:

Wohnfläche Wohnung 100qm

Balkon Südseite:Fläche 6qm

Terrasse Ostseite: 21,45qm

**1.OG – vordere Wohnung – Straßenseite**

Zimmer 2, Küche , Bad

Wohnfläche : 54qm

Balkon: 6qm

**1.OG – hintere Wohnung mit separatem Seiteneingang ( vermietet)**

Zimmer 2, Küche , Bad

Wohnfläche: 46qm

Balkon: 5,8qm

**Dachgeschoßwohnung Dachschräge berichtigt- derzeit vermietet**

Zimmer 4, Küche , Bad

Wohnfläche: 88qm

Balkon: 6,5qm