


UMBAU DES VERWALTUNGSGEBÄUDES, ASCHERSLEBEN, WESTSTRASSE 14-20,
IN 12 WOHN EINHEITEN

BAUHERR: RUDOLF EVERS
DIECKHAUSSTR. 55
26871 PAPENBURG

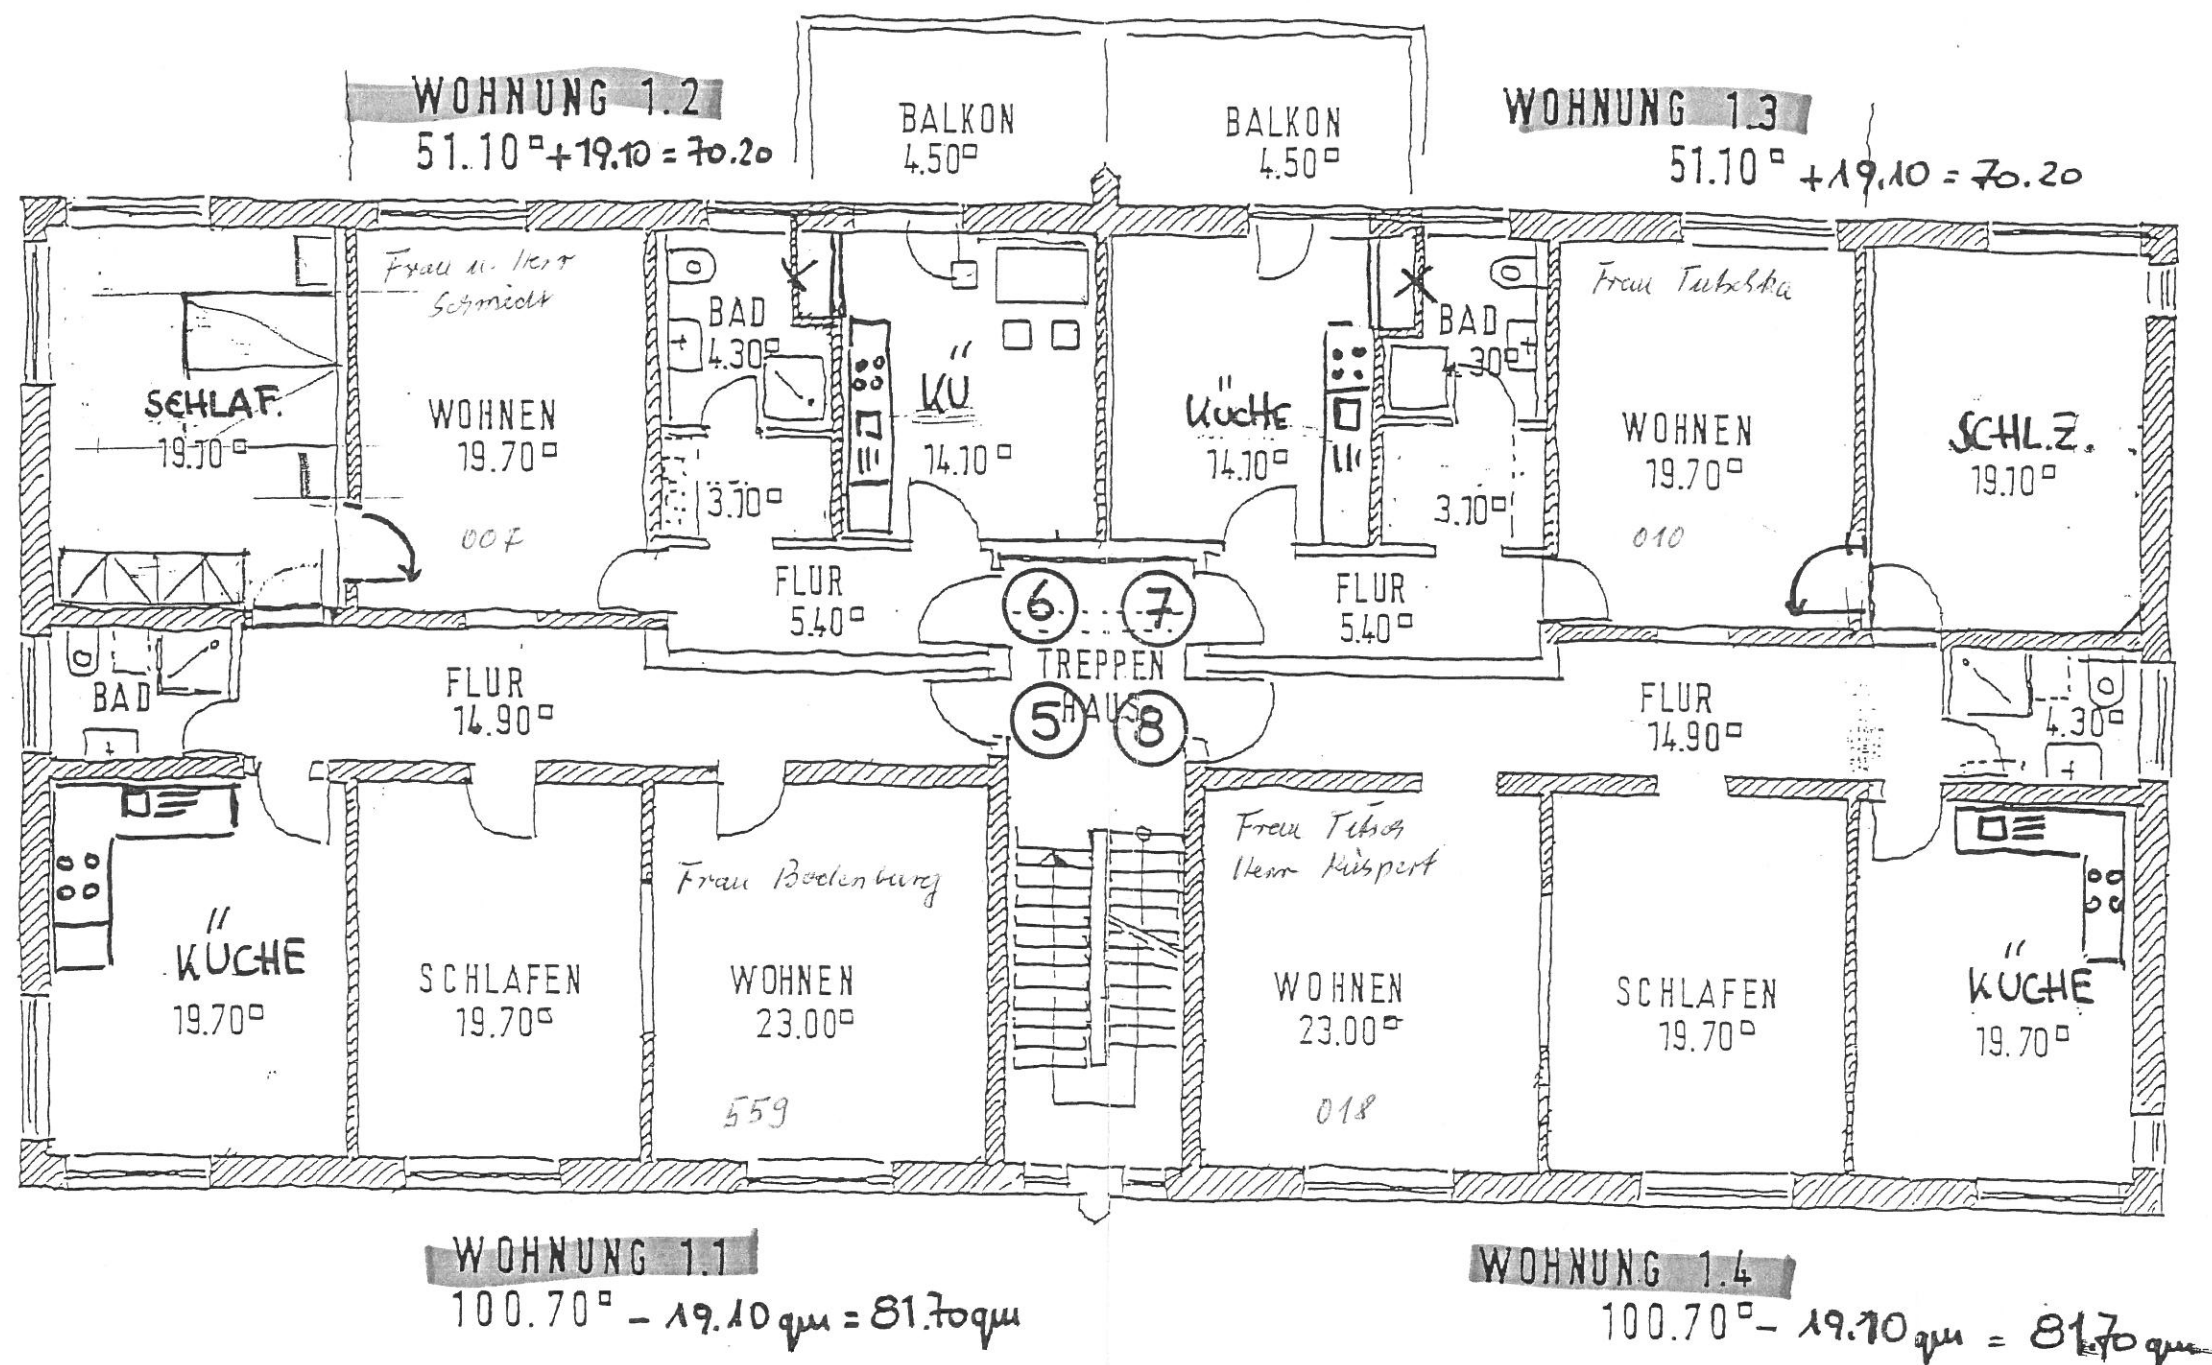

1. OBERGESCHOSS geändert

①
JÜRGEN OHLMS
ARCHITEKT
26855 Papenburg
Postfach 15 64
Fax 0 49 61 - 27 95
Tel. 0 49 61 - 28 20

6.6.95

27 07 95