


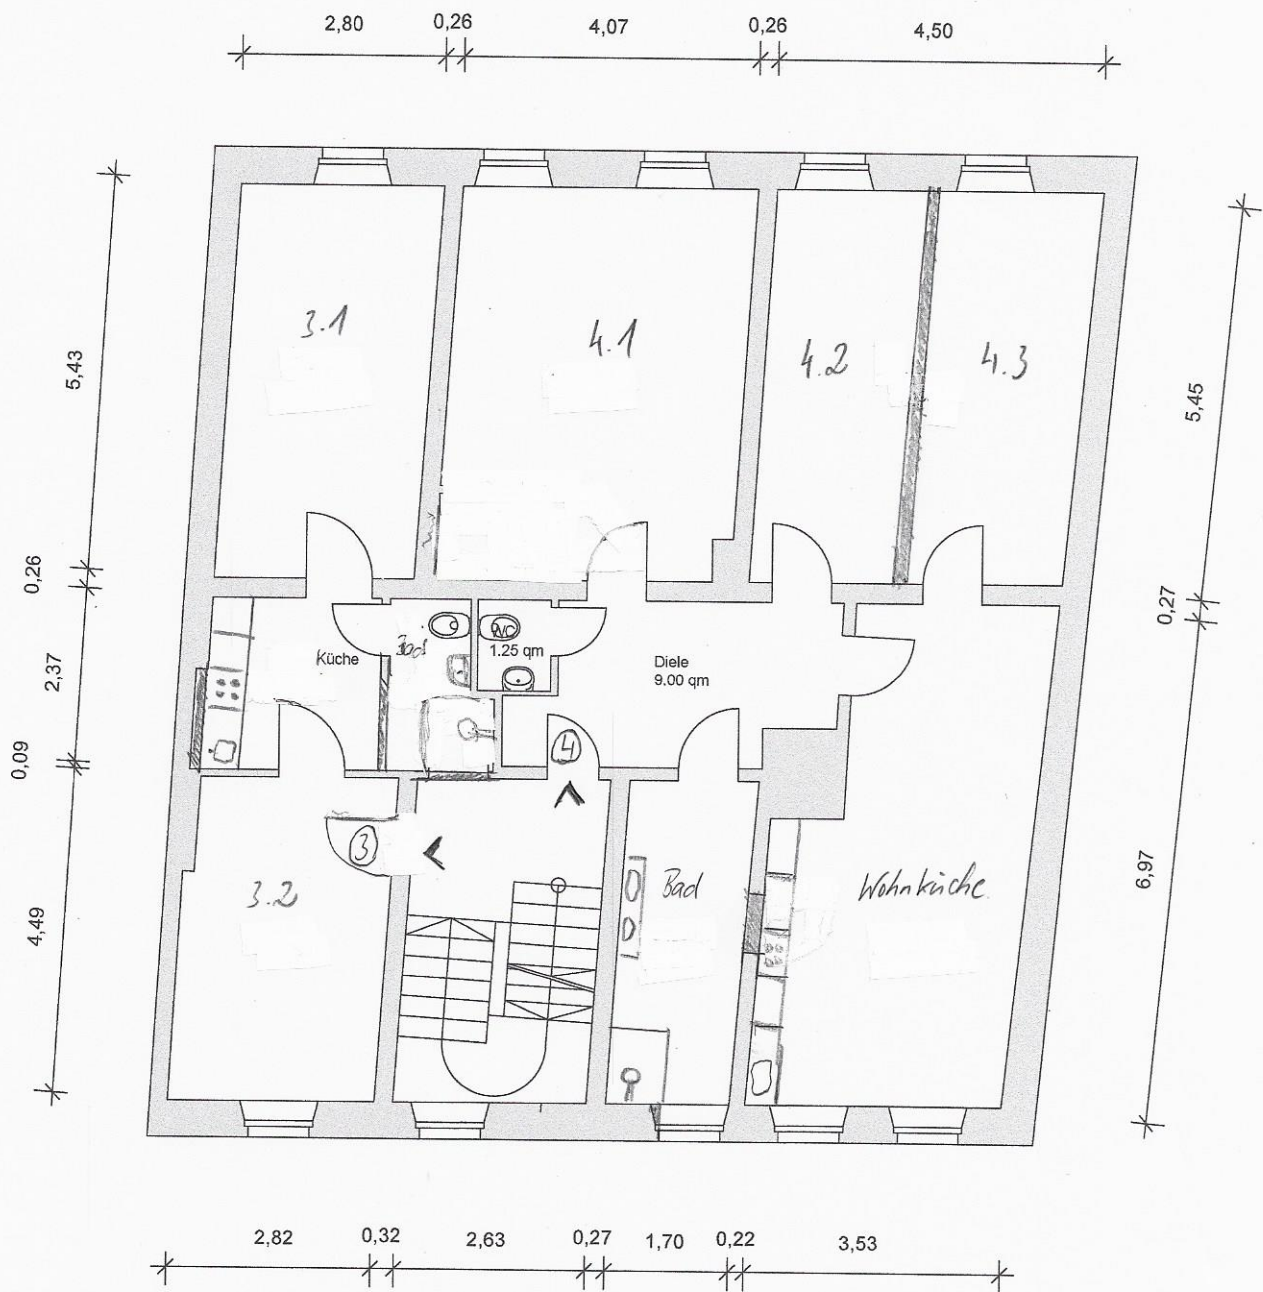

Objekt: MFH Lorenzstrasse 12, 95028 Hof
Bestandsgrundriss 2.Obergeschoss

CAD Büro für Bestandsdatenerfassung

Weber Thorsten

www.cadbuero-weber.de info@cadbuero-weber.de

Maßstab: 1:100

Größe: A4

Datum: 21.11.2022

PlanNr.: 01