


Dachgeschoss!

4
een!

is führen

UDZ

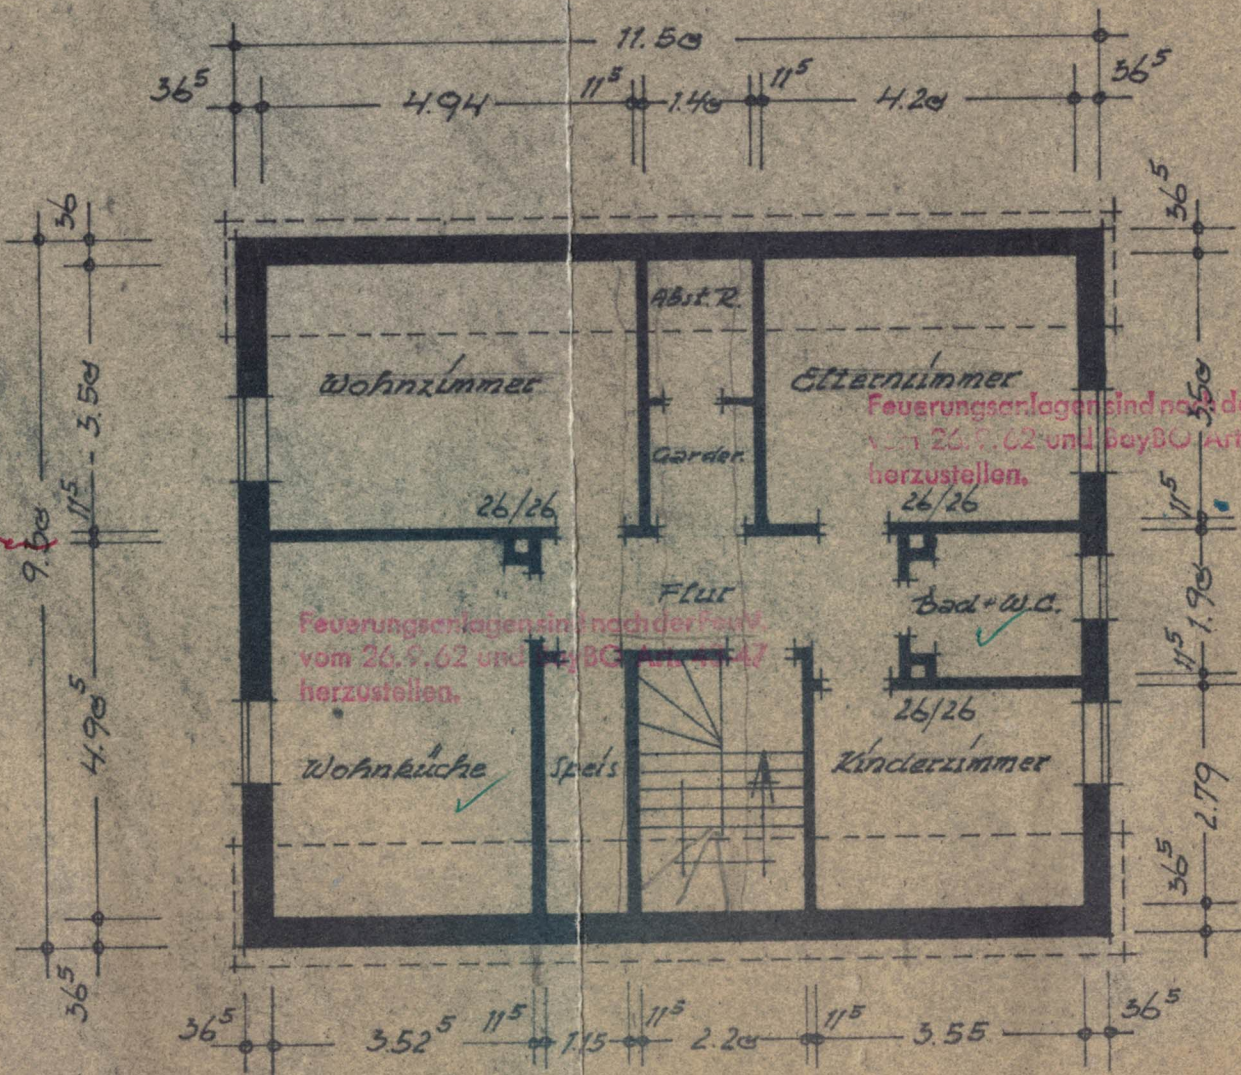

Geprüft - Gesehen

Weissenburg, den 7.2.1963
in Bayern

Der amtliche Sachverständige:
Wasserwirtschaftsamt

W. Maier

Karl Reißig

ARCHITEKT

Der Architekt =


Tel. 480