


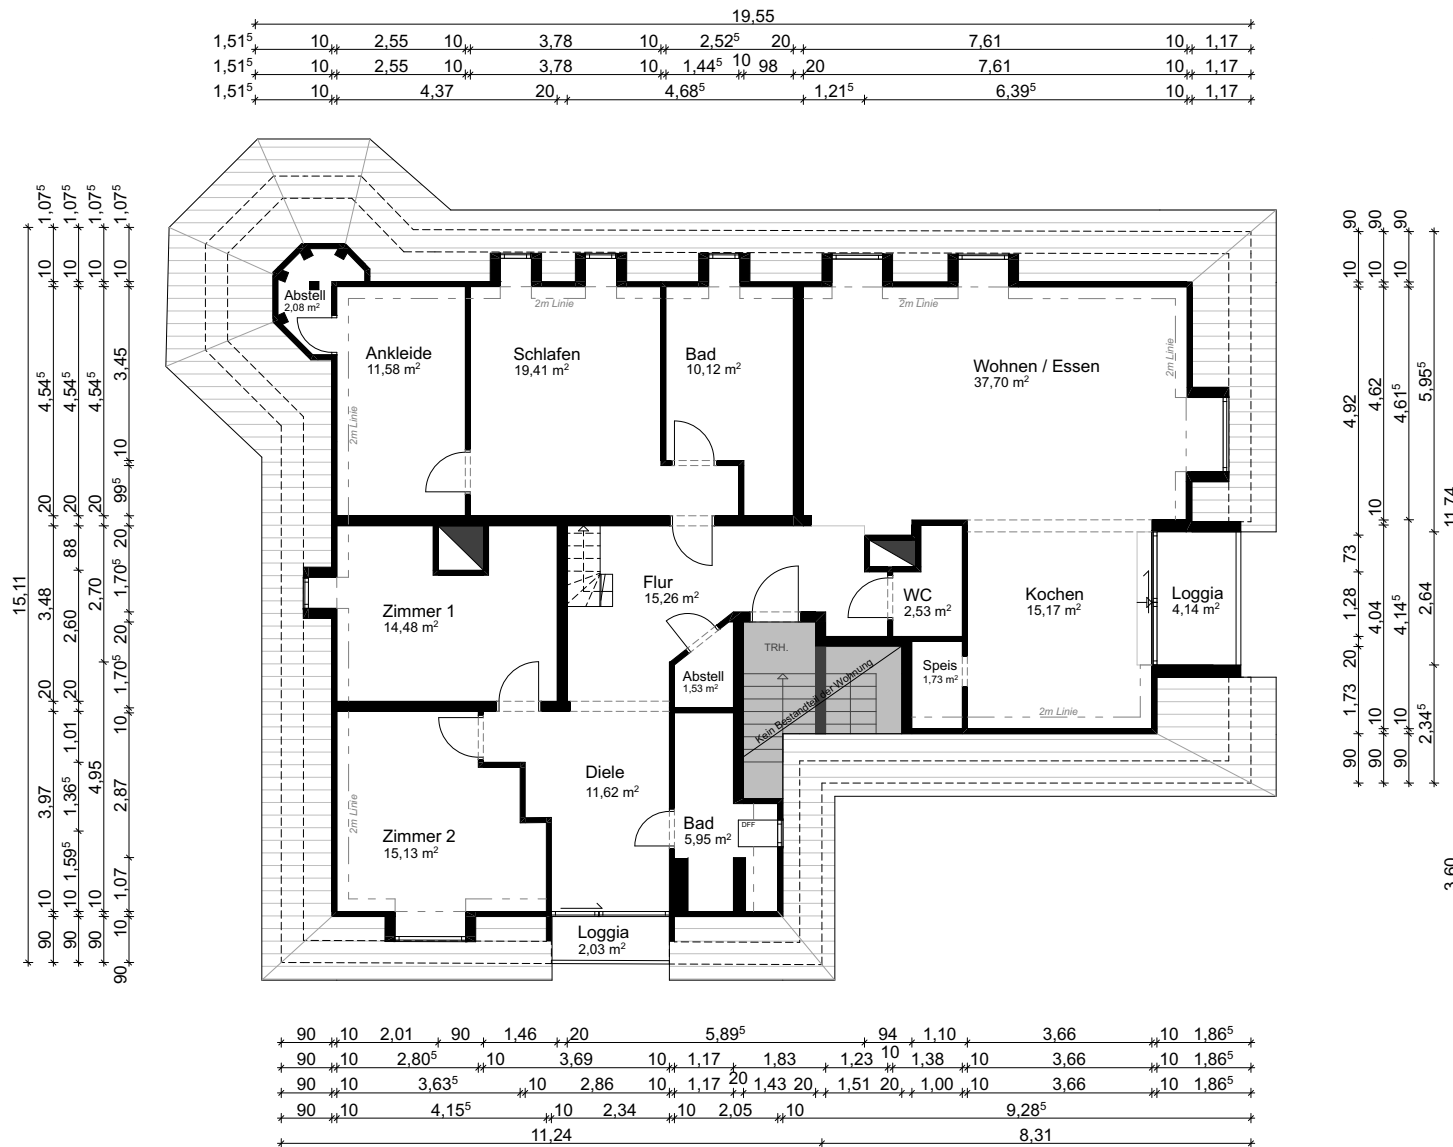

Bemaßter Grundriss

PLANINHALT:
Grundriss - Dachgeschoss

PLANCODE: 2023_37

Datum:
29.07.23

M 1:150

Ausgemessenes Objekt:

Mehrfamilienhaus
Wellenburger Straße 37,
86199 Augsburg

Beauftragt durch:

Grundstücksverwaltung Härtl ABG W37 oHG
Heiterwanger Straße 24
81373 München

Bartek Slugoński
Dorfer Str. 8b
85495 Erding

