







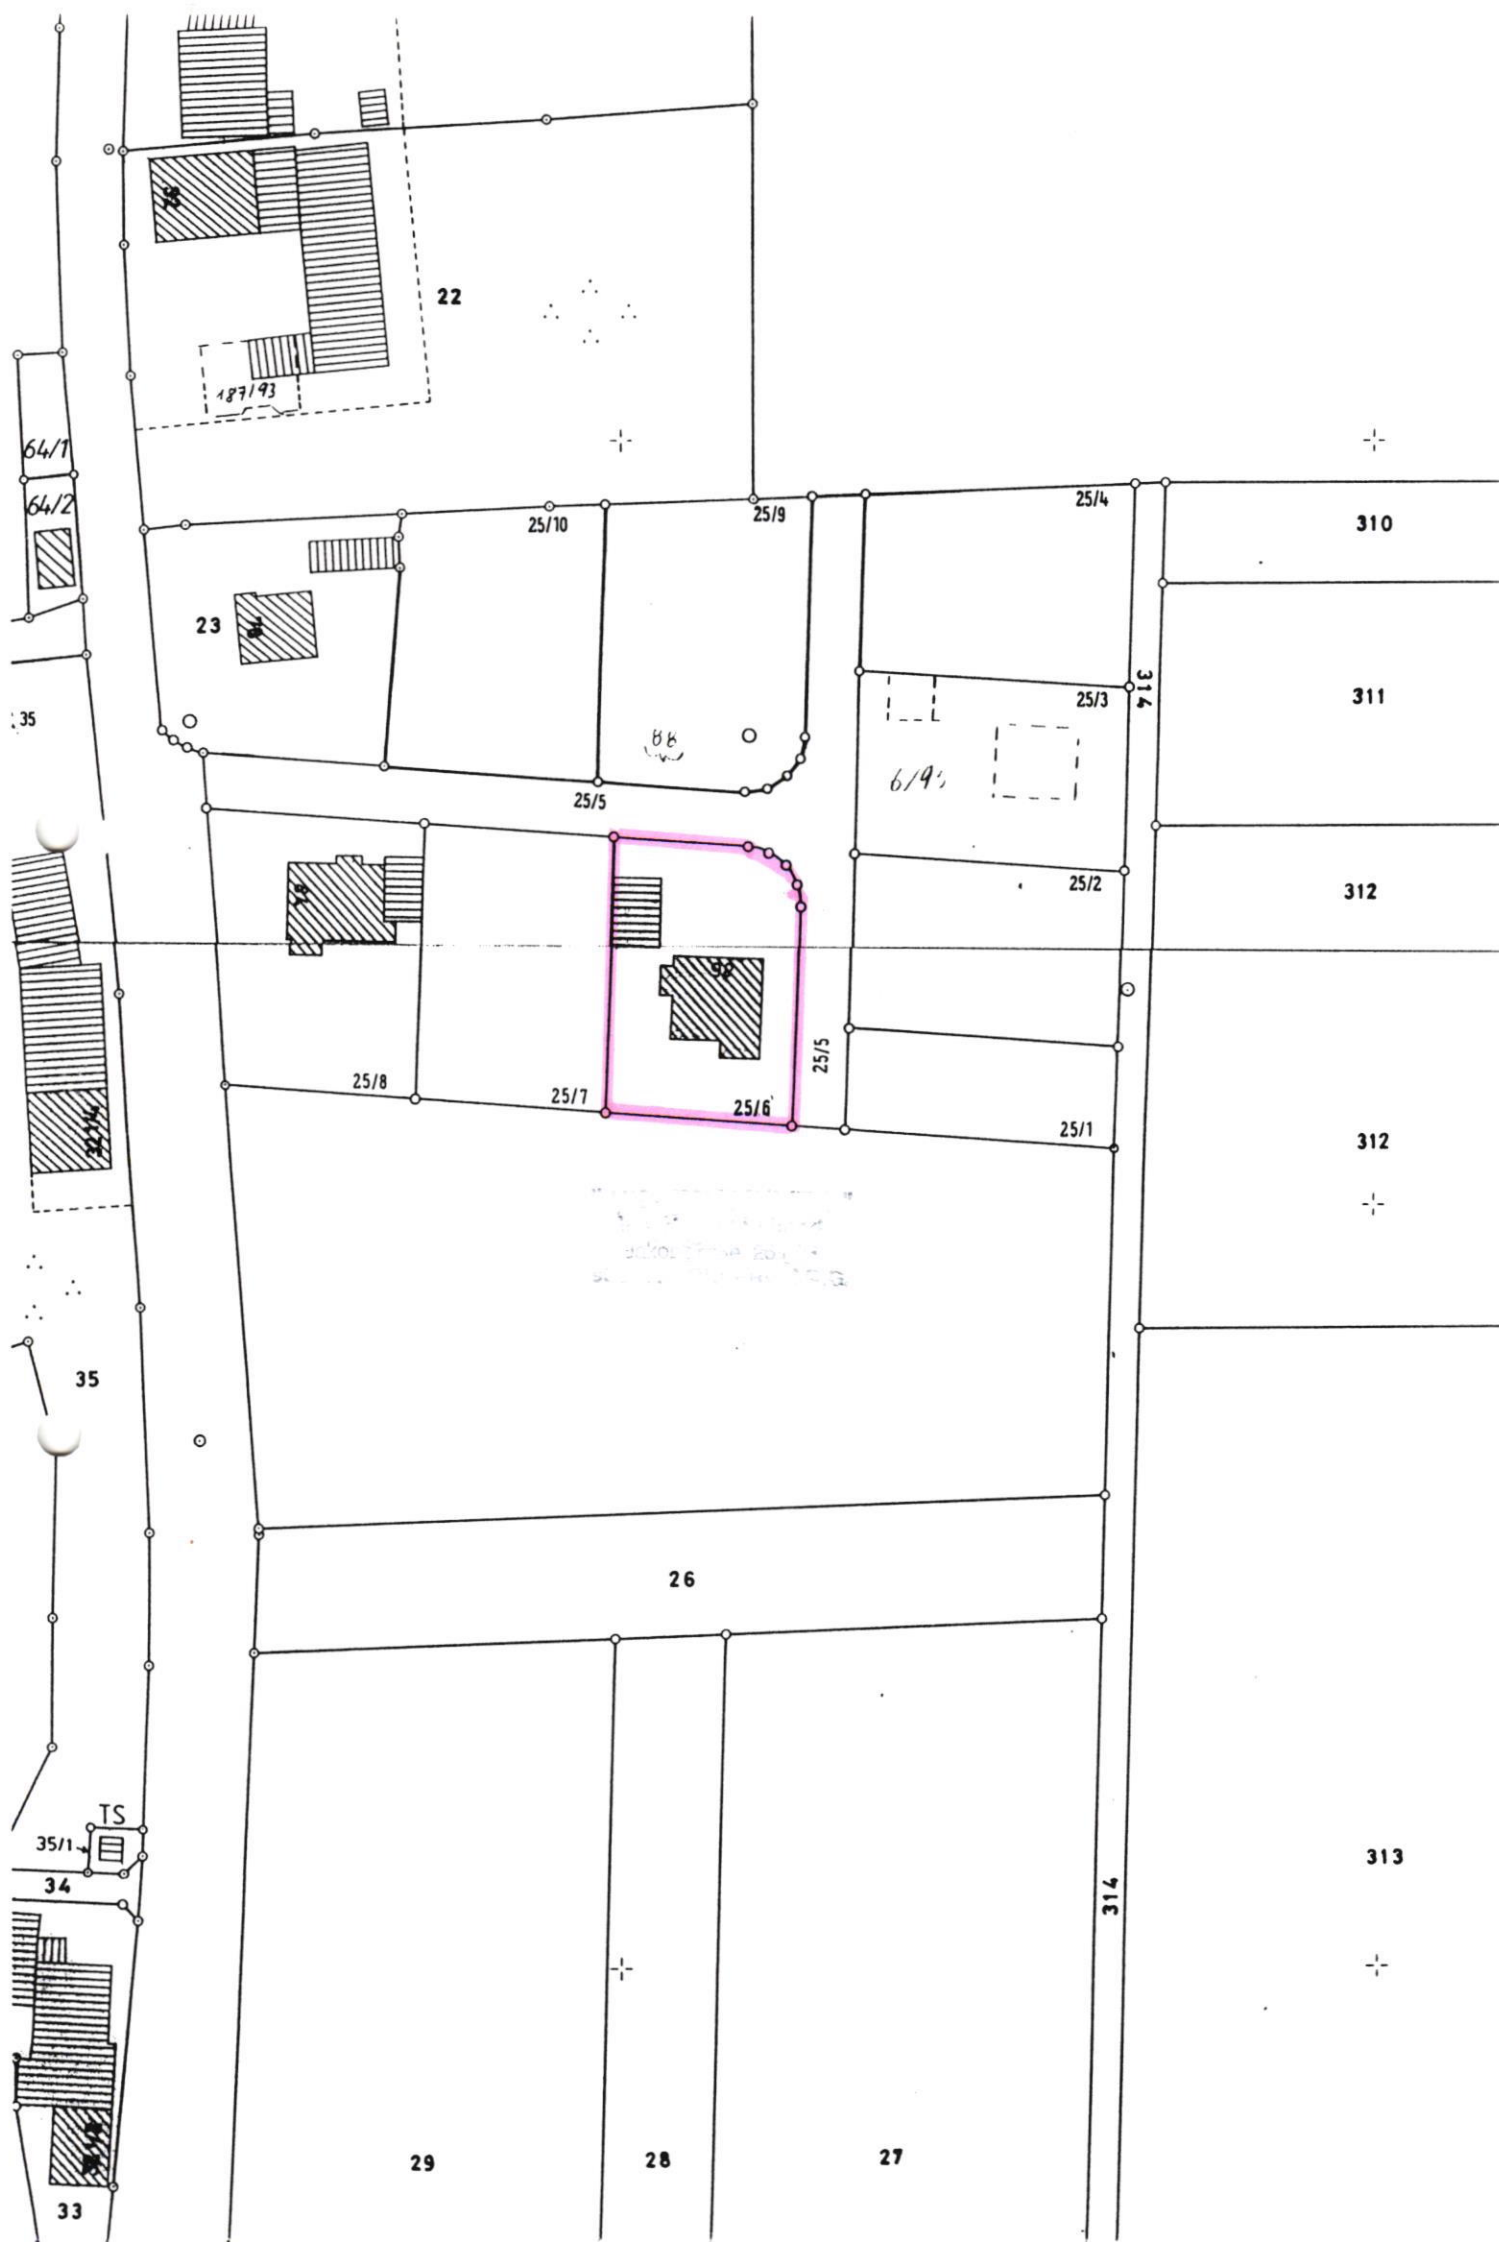




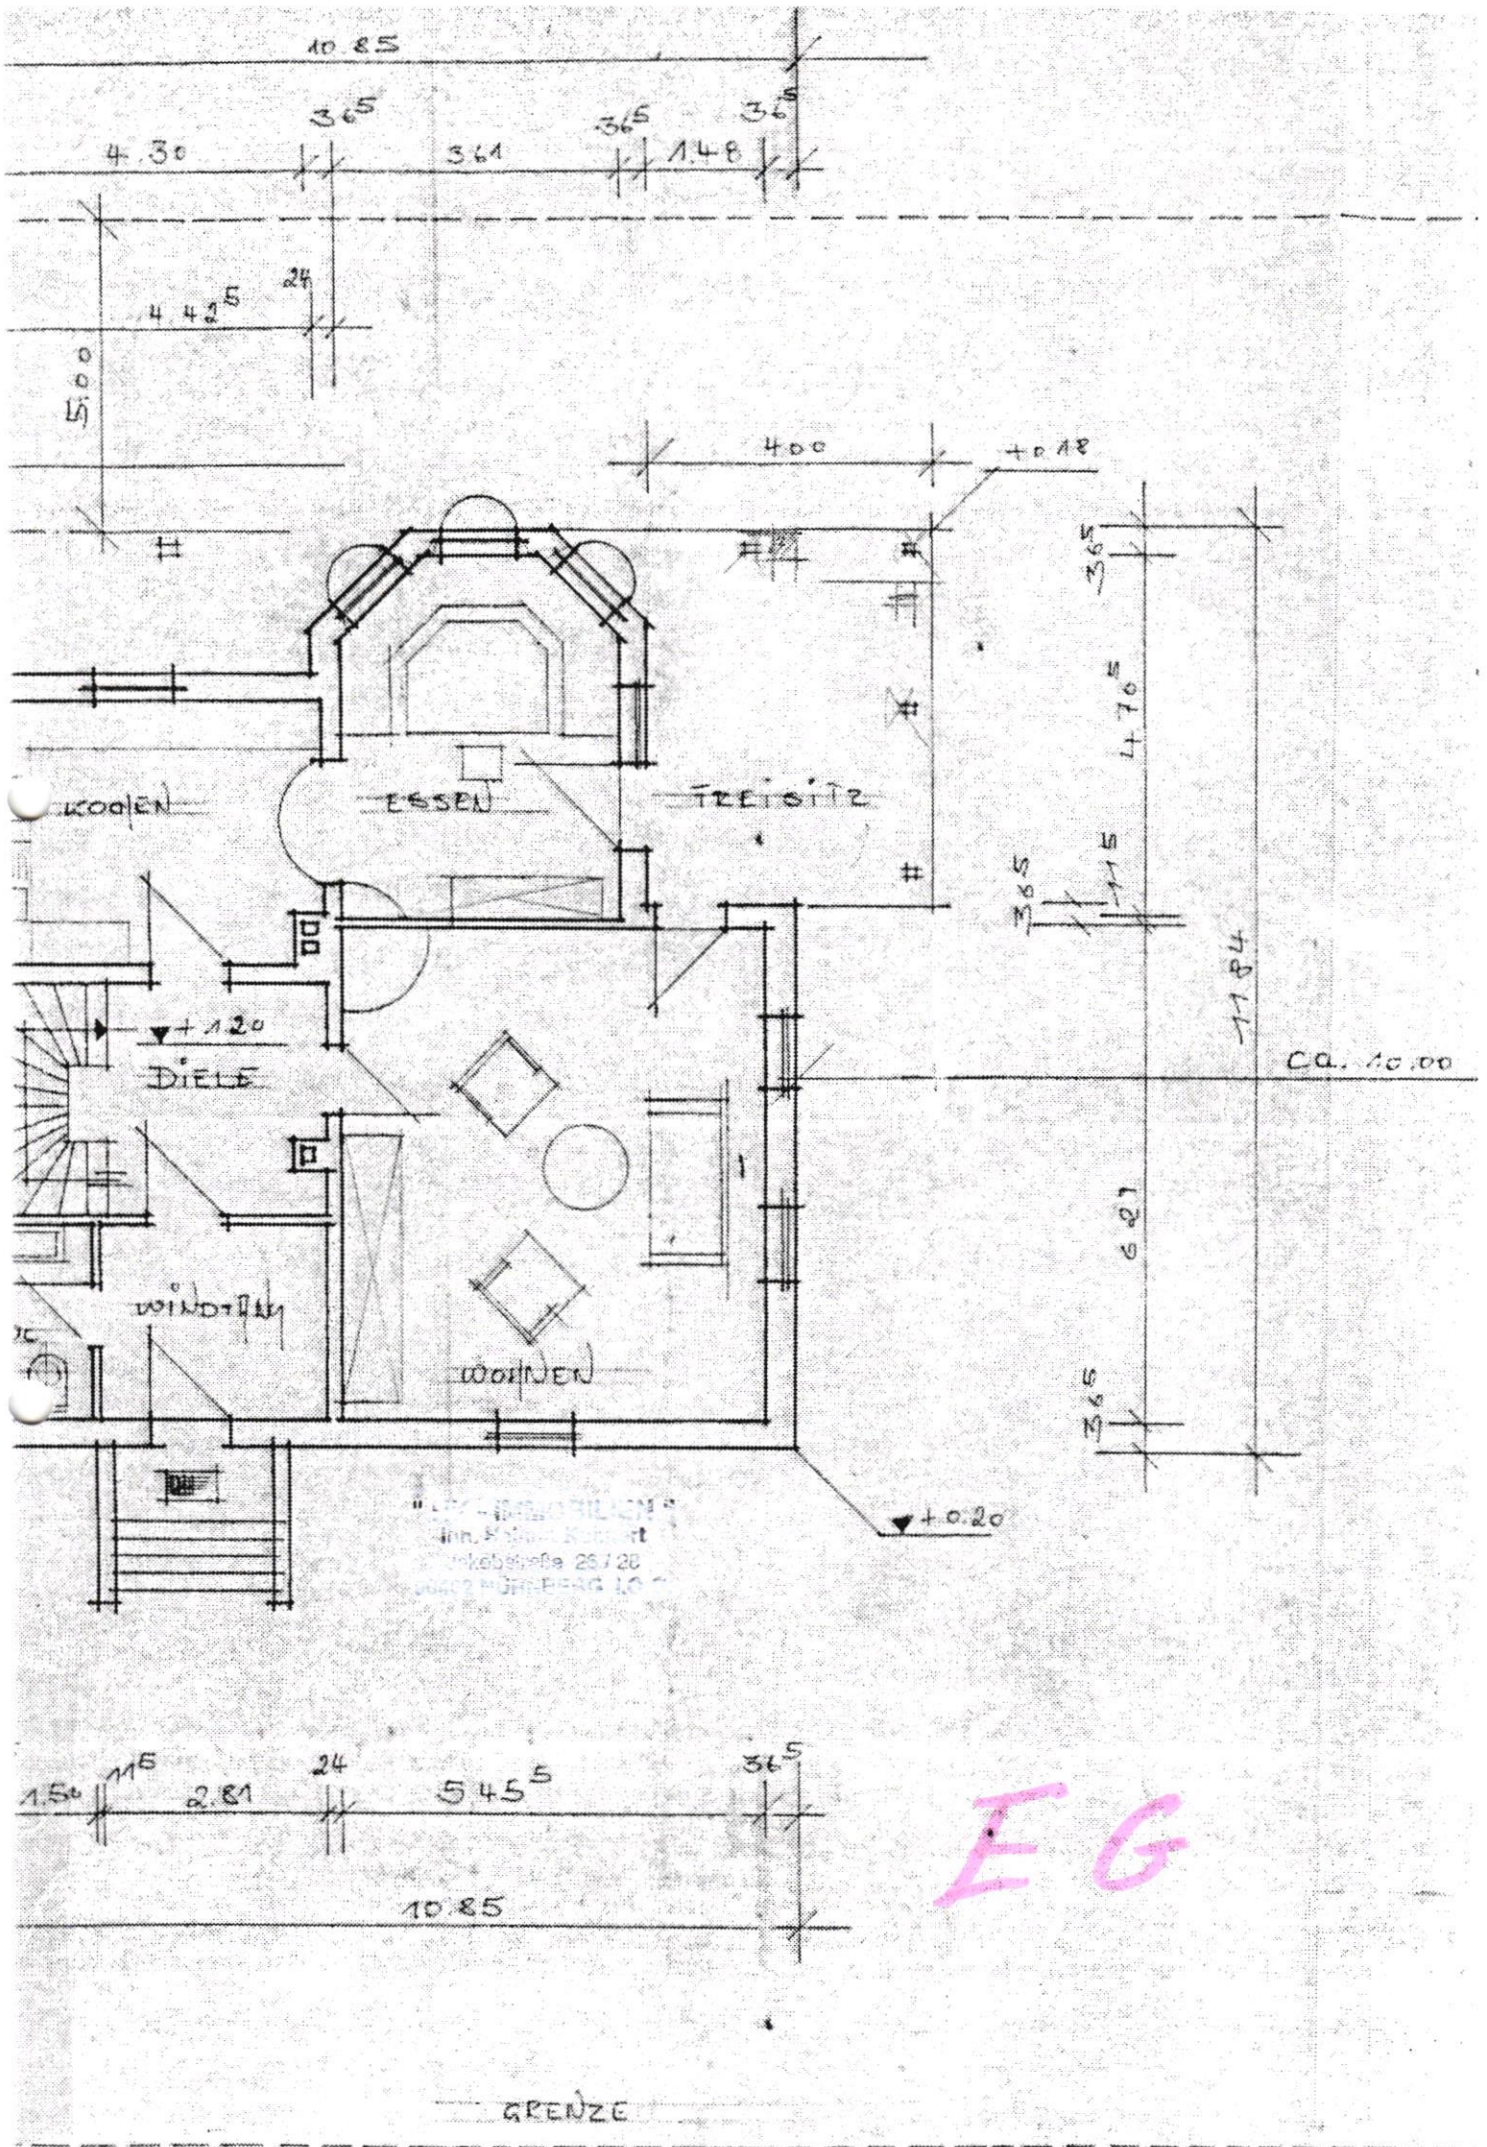


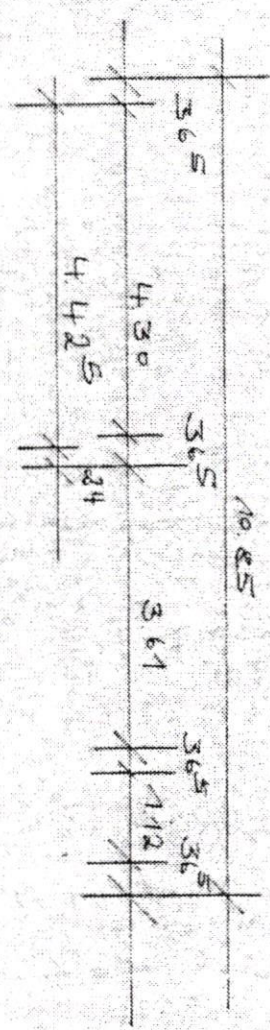

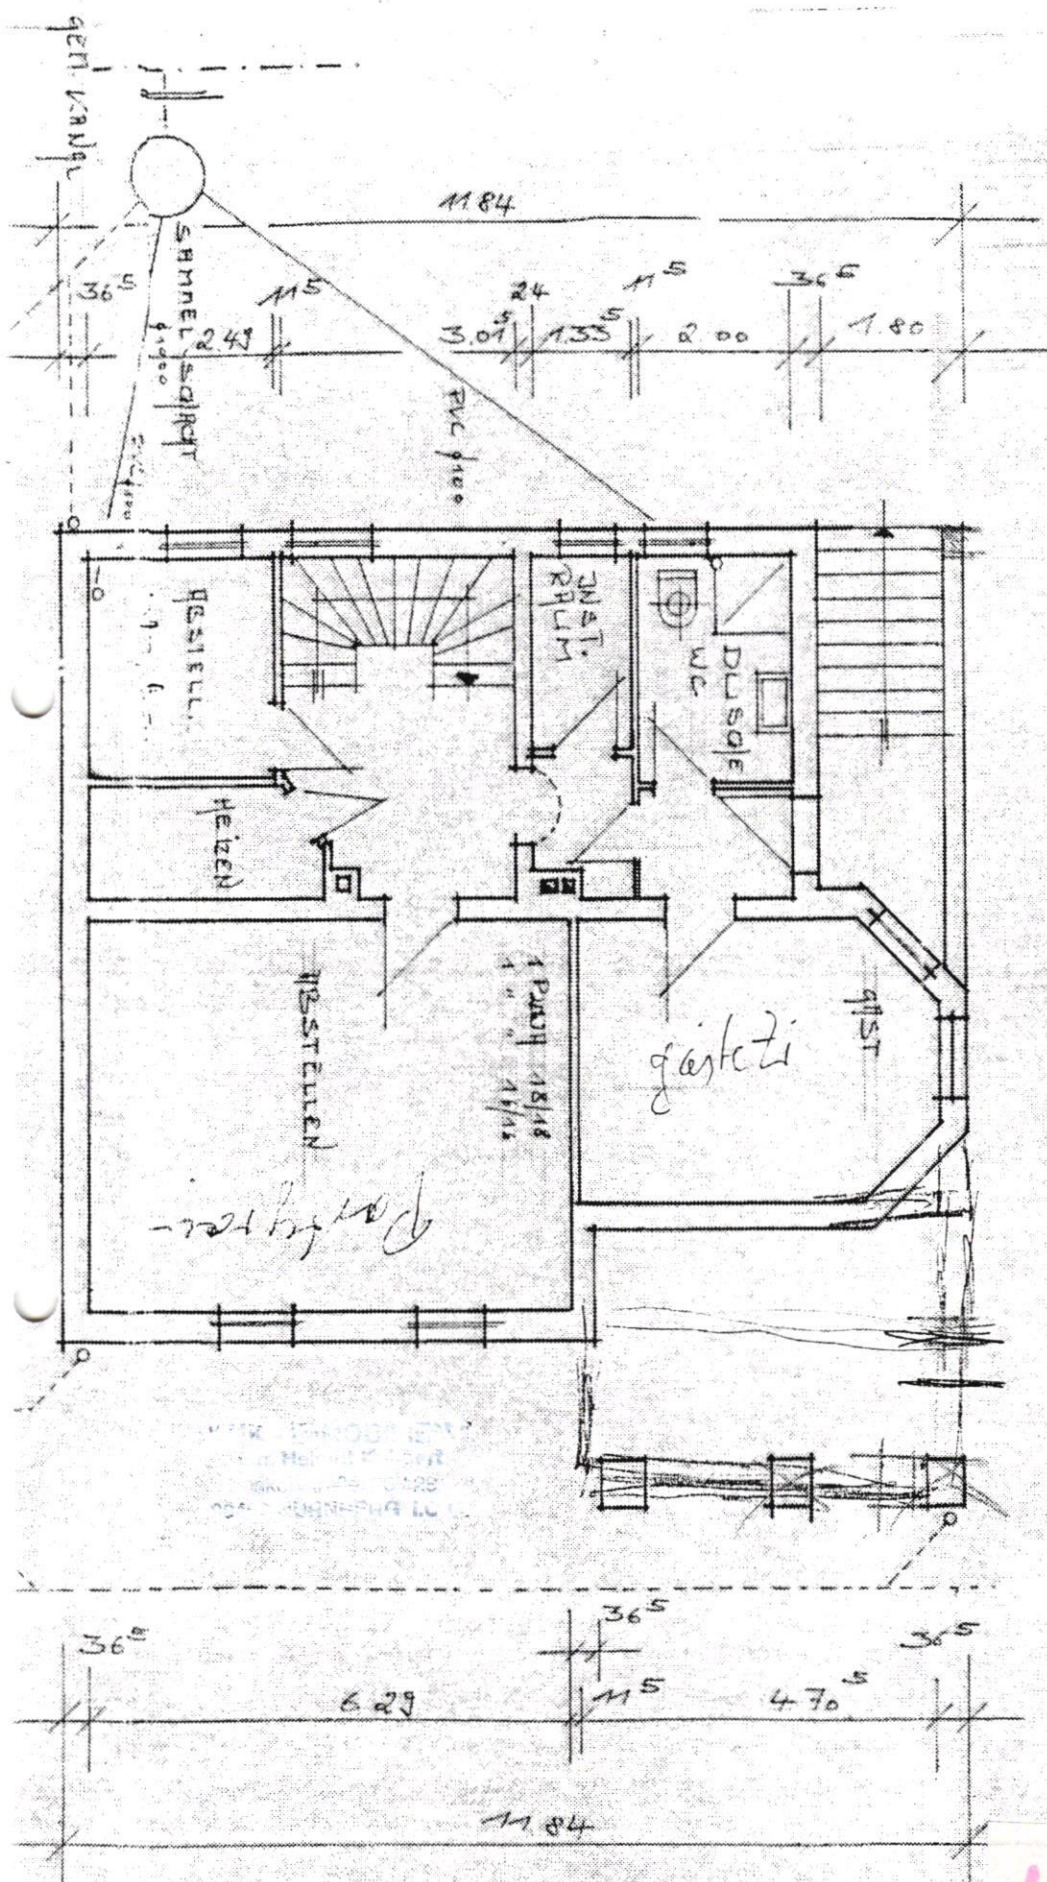

UG



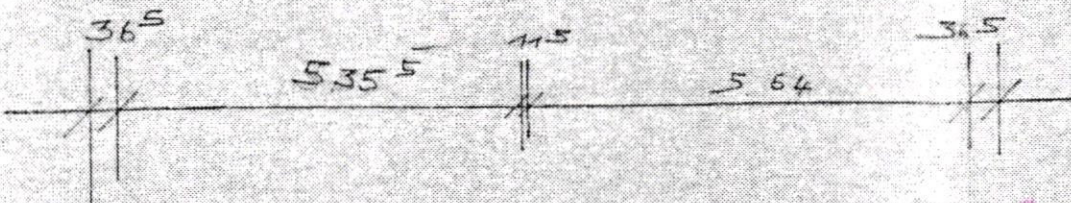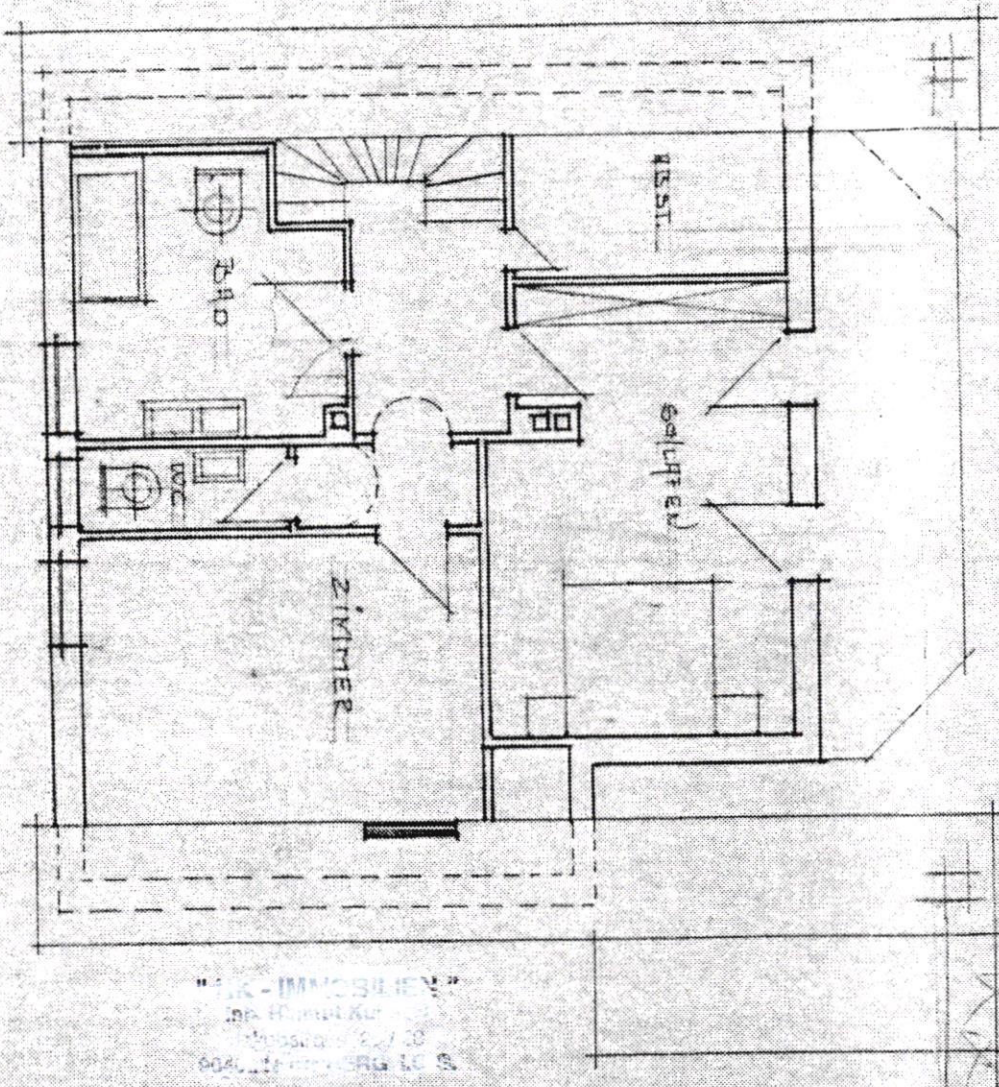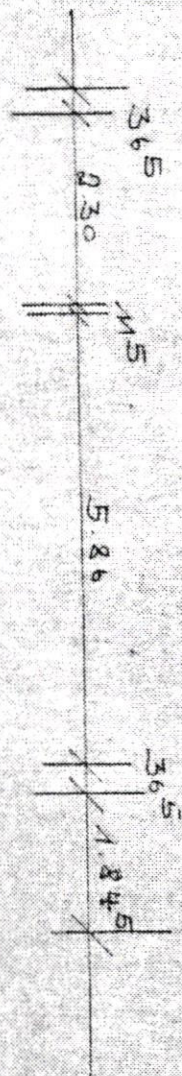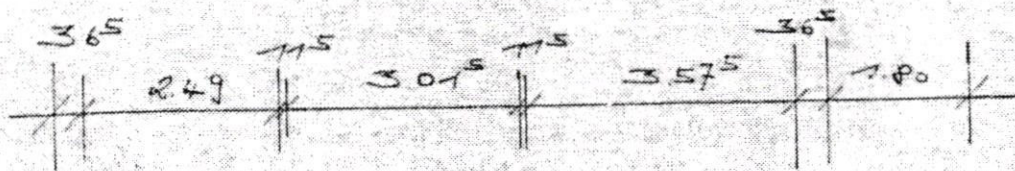

OG