


Gilt nur für Finanzierungszwecke

Genehmigt
15. JULI 1976
Stadt Heilbronn
Bauaufsichtsbehörde

BAUVORHABEN: 8 REIHENHÄUSER IN KLINGENBERG TYP B		M 1 : 100
ZEICHN.NR. 1	UNTERGESCHOSS	GEZ: 22.3.76 CA
		GEAND:
BAUHERR: OPTIMAL-WOHNBAU GmbH + Co. KG 71 Heilbronn Gymnasiumstr. 29 • Tel. 07131 / 10025		PLANUNG: FRITZ BECHTLE • FREIER ARCHITEKT 7104 Untereisesheim, Dittels-Rode 16 • Tel. 2047 71 Heilbronn, Gymnasiumstr. 29 • Tel. 10055

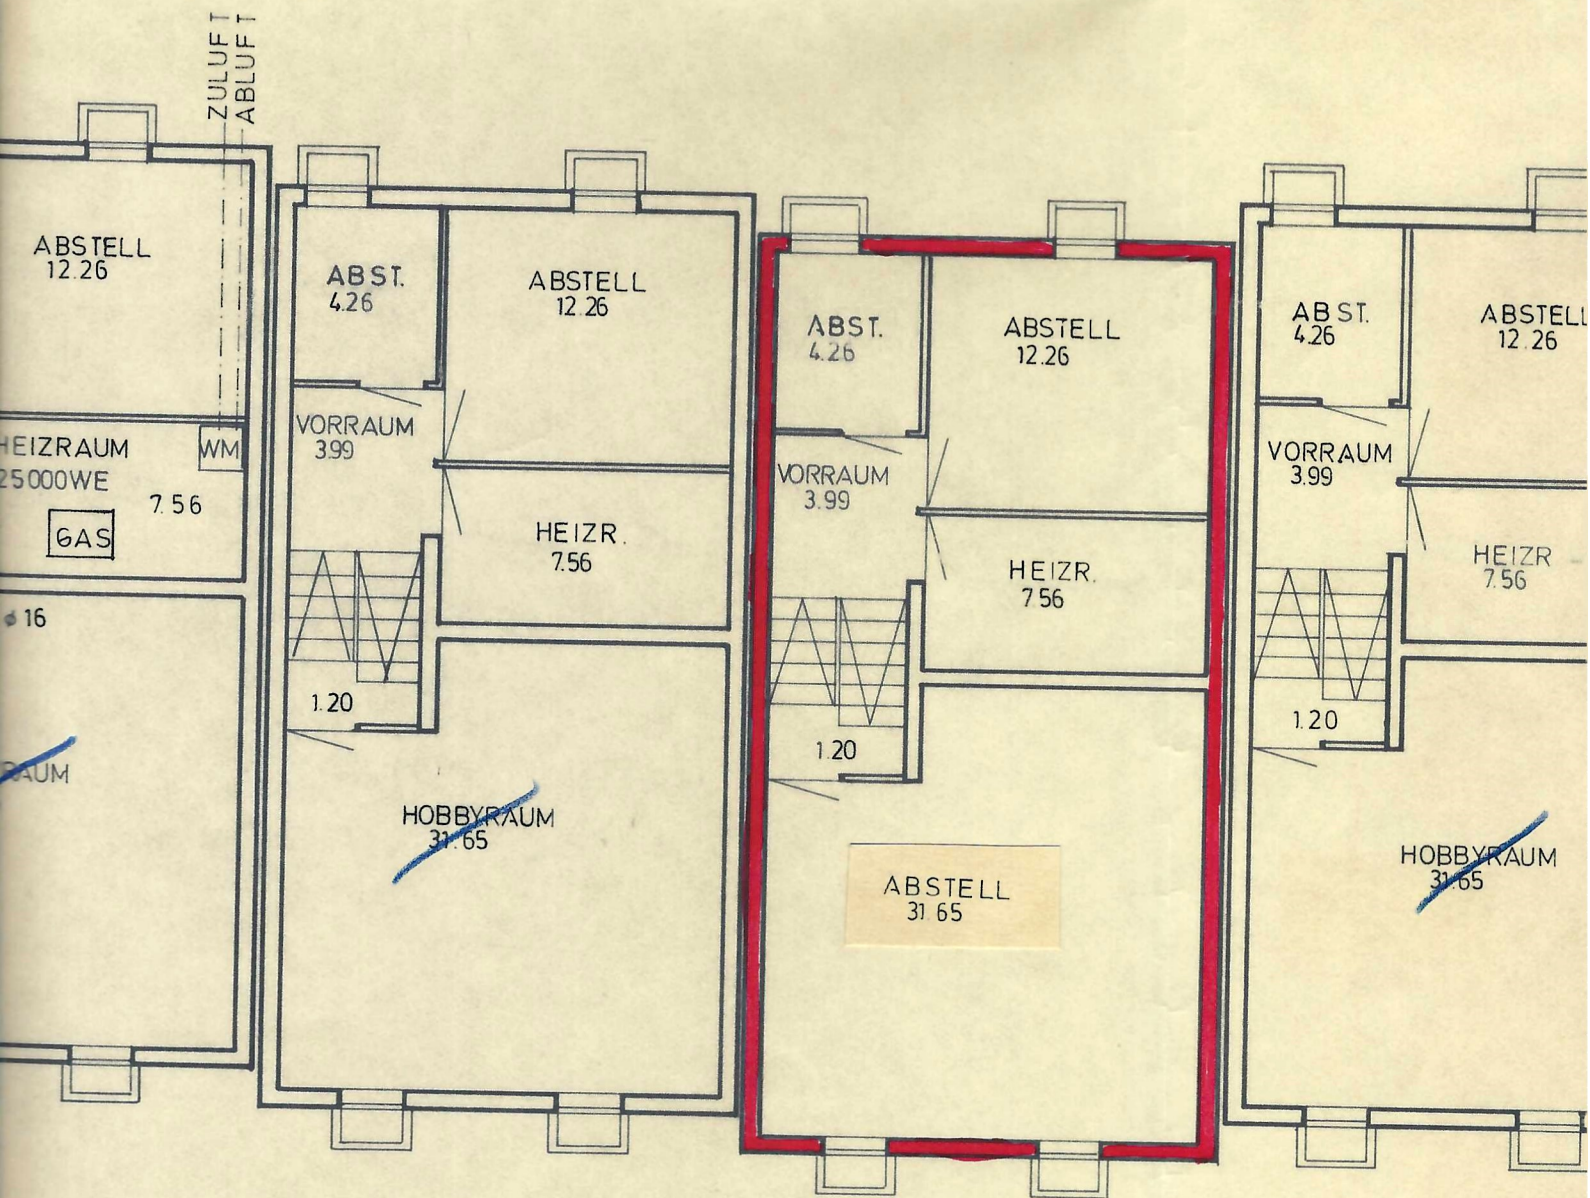

3.76	24
3.76	24

2

6.24

2

6.24

2

6.24

31.28