


Zeichnung wurde durch Laseraufmaß  
am fertigen Objekt erstellt (April 2023)  
Geringfügige Abweichungen durch unbekannte  
Mauerwerksstärken und Wandverkleidungen  
sowie nicht winkelige Wände sind möglich

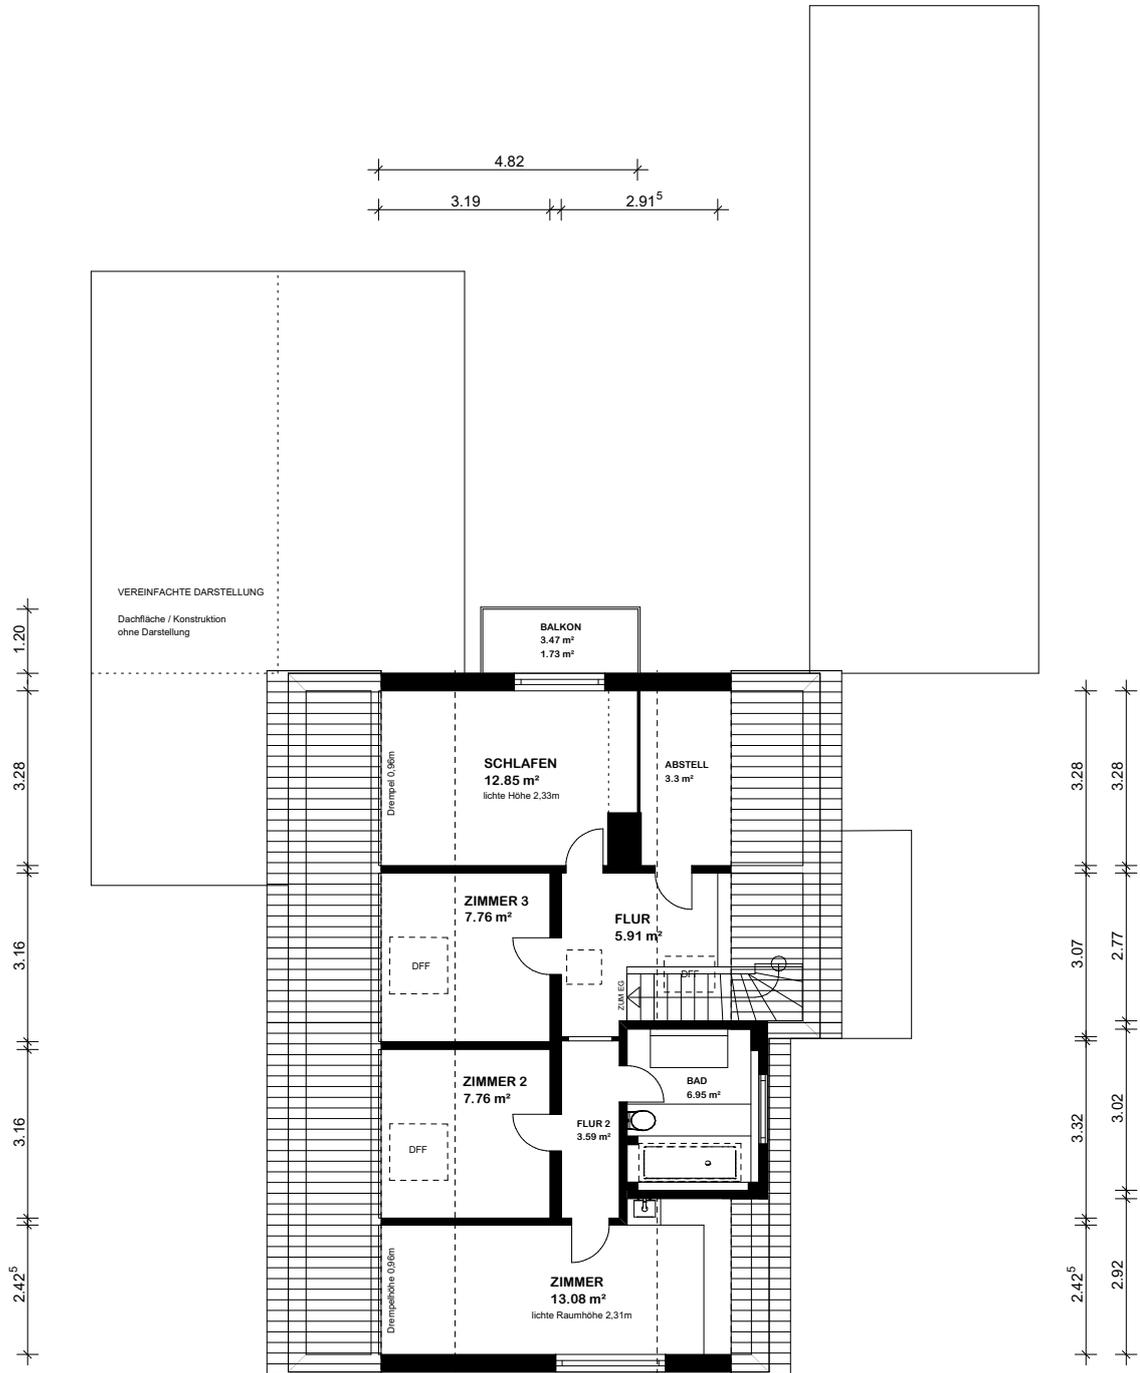

**OBERGESCHOSS**

Maßstab 1:100  
WOHNFLÄCHE 62.93 m<sup>2</sup>

