


Zeichnung wurde durch Laseraufmaß  
 am fertigen Objekt erstellt (April 2023)  
 Geringfügige Abweichungen durch unbekannte  
 Mauerwerksstärken und Wandverkleidungen  
 sowie nicht winkelige Wände sind möglich

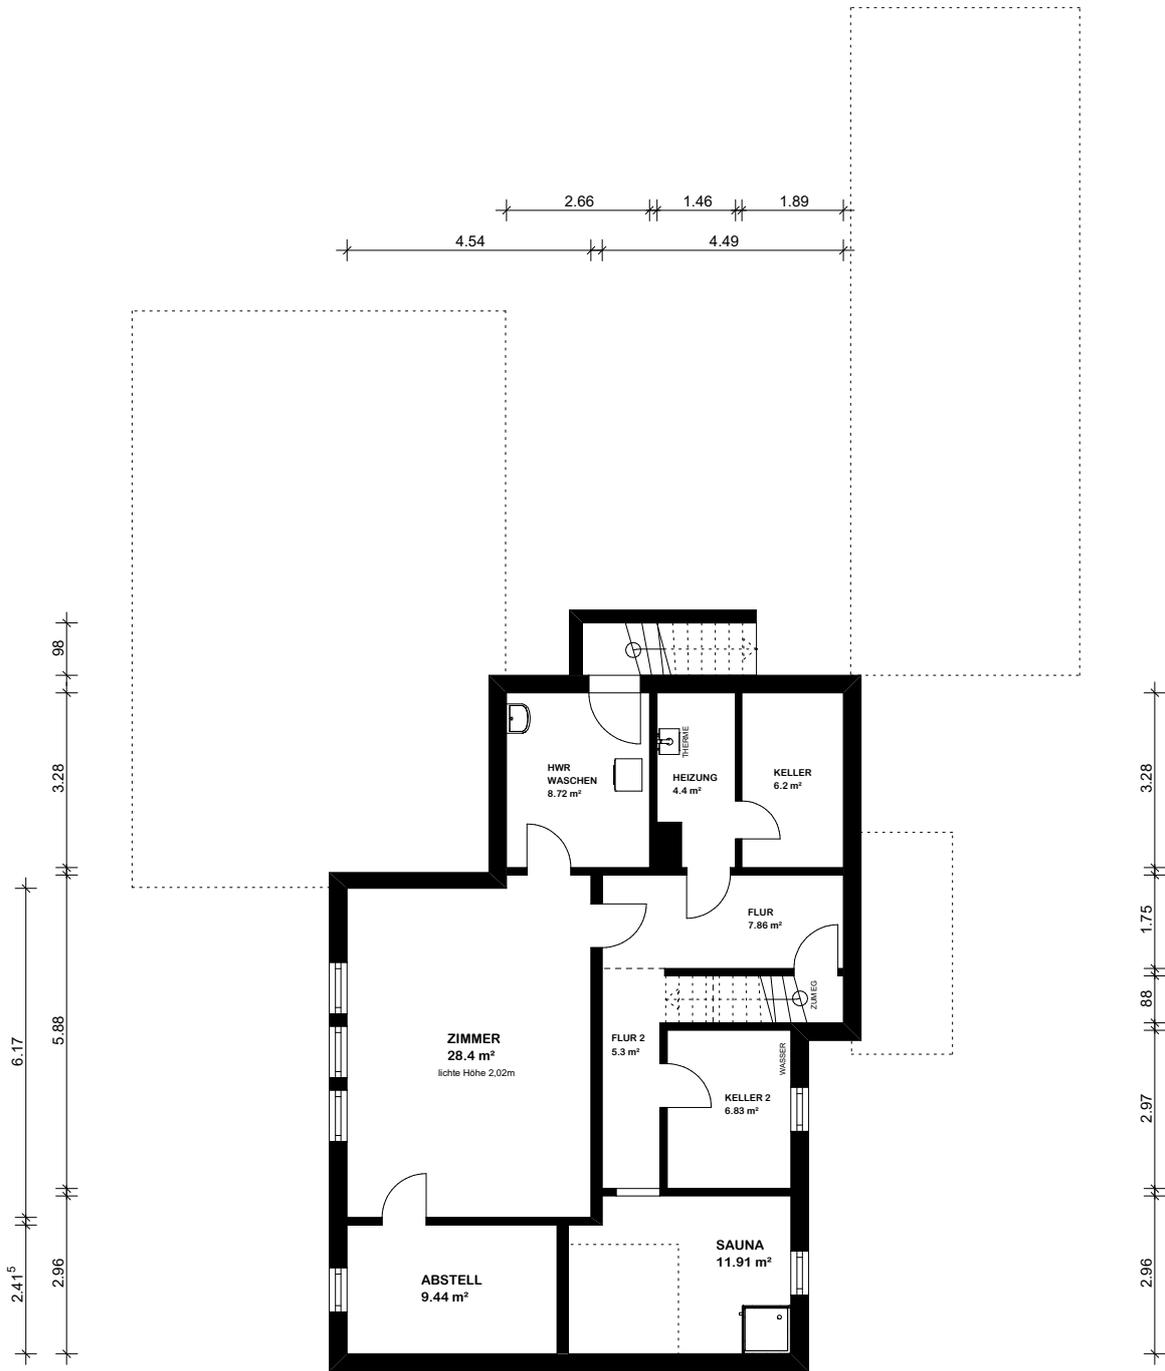

**UNTERGESCHOSS**

Maßstab 1:100

WOHNFLÄCHE 44.98 m<sup>2</sup>  
 NUTZFLÄCHE 44.08 m<sup>2</sup>

