


A

1.OG Whg 3:

Raum	Fläche
Flur	4,59 m ²
Gäste-WC	1,73 m ²
Küche	9,20 m ²
Esszimmer	9,35 m ²
Wohnraum	42,63 m ²
Bad/WC	4,55 m ²
Schlafzimmer	13,55 m ²
Büro/Ankleide	8,62 m ²
1.OG Whg 3:	94,22 m²

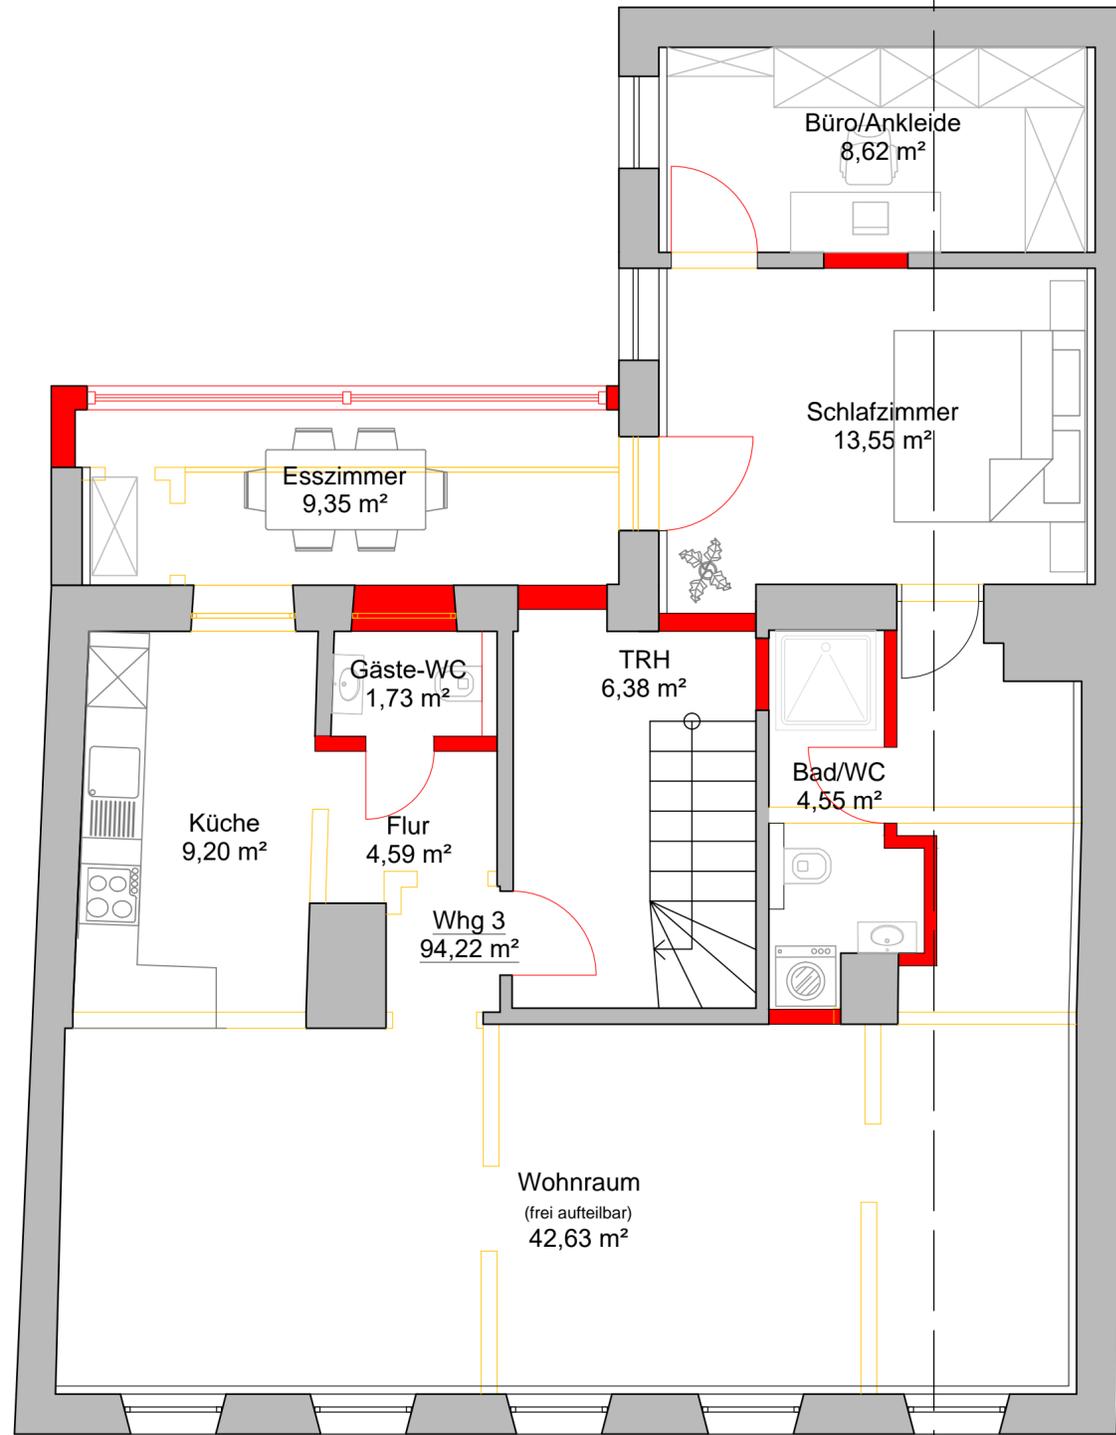

Legende

- Bestand
- Wand neu
- Wand Abbruch
- Neu
- Bestand
- Abbruch

Nr.		Änderungen		geänd.am	Name	gepr.am	Name
Vorhaben: Baudenkmal Döbeln				Proj.Nr.	Anlage		
Projektadresse: Am Staupitzsteg 2, 04720 Döbeln				Plan Nr.	24/040008/2		
Maßstab:	Grundriss 1.OG Whg 3			Tag:	Name:		
1:50				entw.	25.04.24	MD	
				gez.	25.04.24	MD	
				gepr.			
				geänd.			

Anmerkung:
 Die Zeichnung wurde nach vorhandenen Unterlagen erstellt!
 Alle Maße sind vor Ort zu prüfen und neue Bauteile der vorhandenen Bausubstanz entsprechend anzupassen. Maßabweichungen sind nicht auszuschließen!

Bauherr:	Entwurfsverfasser:
	MD Immobilienconsult
..... (Datum, Unterschrift) (Datum, Unterschrift)