




Ansicht Nordwest

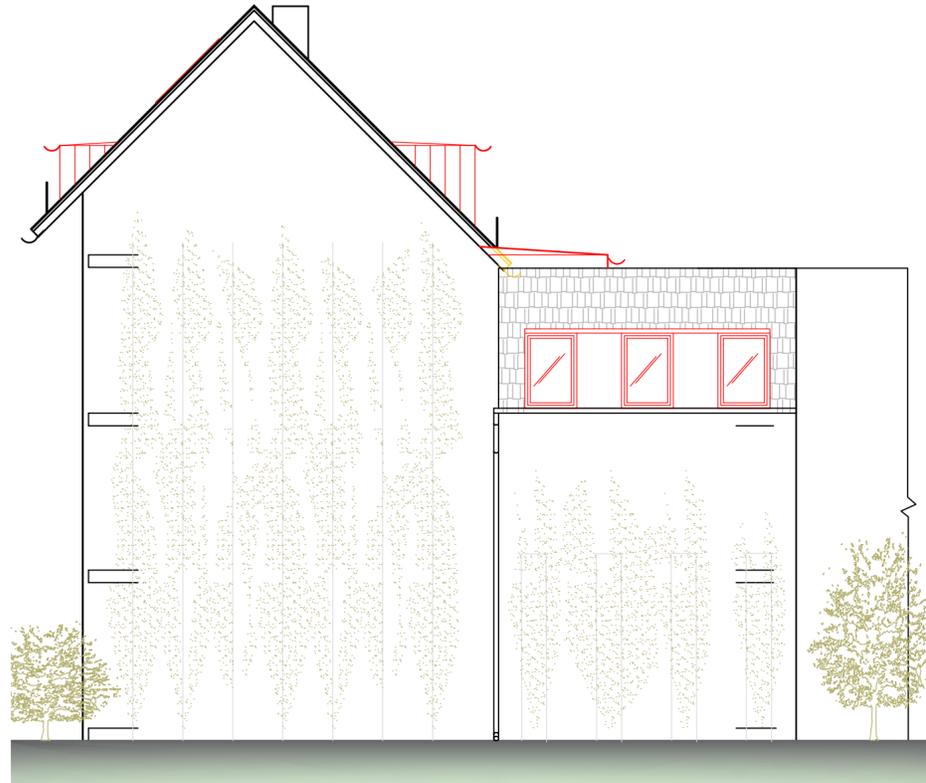

Ansicht Südwest

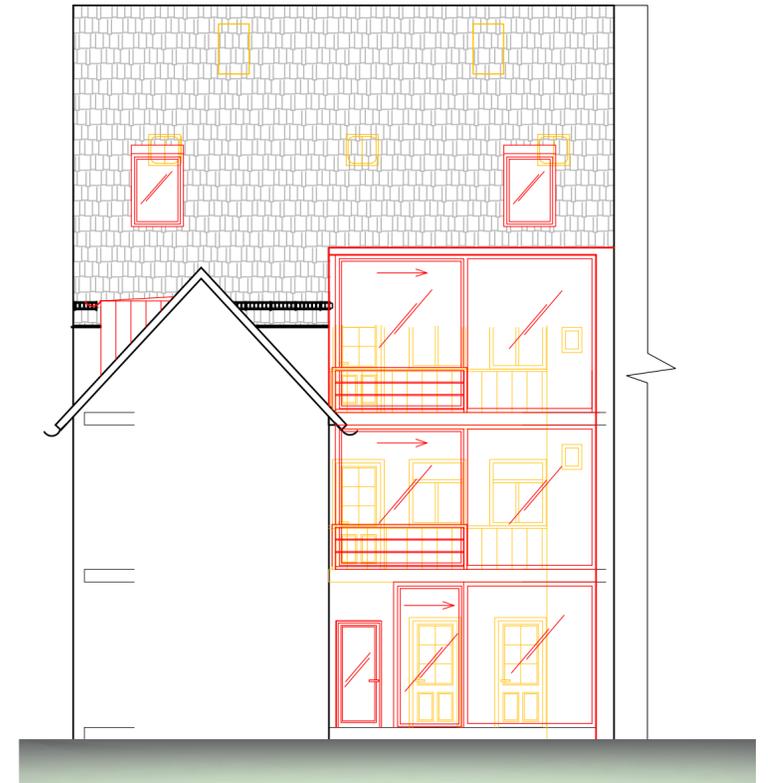

Ansicht Südost

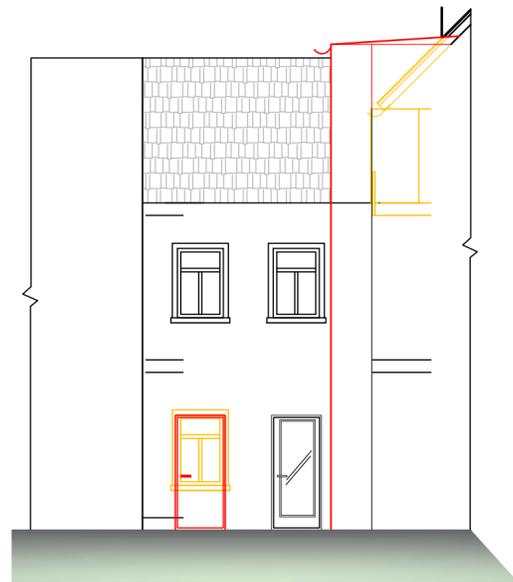

Ansicht Nordost



Schnitt A-A

Legende

- Bestand
- Wand neu
- Wand Abbruch
- Neu
- Bestand
- Abbruch

Nr.		Änderungen		geänd.am	Name	gepr.am	Name
Vorhaben: Baudenkmal Döbeln				Proj.Nr.	Anlage		
Projektadresse: Am Staupitzsteg 2, 04720 Döbeln				Plan Nr.	24/040008/5		
Maßstab:	Ansichten (Entwurf)			Tag:	Name:		
1:100	Schnitt A-A (Entwurf)			entw.	10.05.24	MD	
				gez.	10.05.24	MD	
				gepr.			
				geänd.			

Bauherr:	Entwurfsverfasser:
	MD Immobilienconsult
(Datum, Unterschrift)	(Datum, Unterschrift)

Anmerkung:
 Die Zeichnung wurde nach vorhandenen Unterlagen erstellt!
 Alle Maße sind vor Ort zu prüfen und neue Bauteile der vorhandenen Bausubstanz entsprechend anzupassen. Maßabweichungen sind nicht auszuschließen!