



Obergeschoss

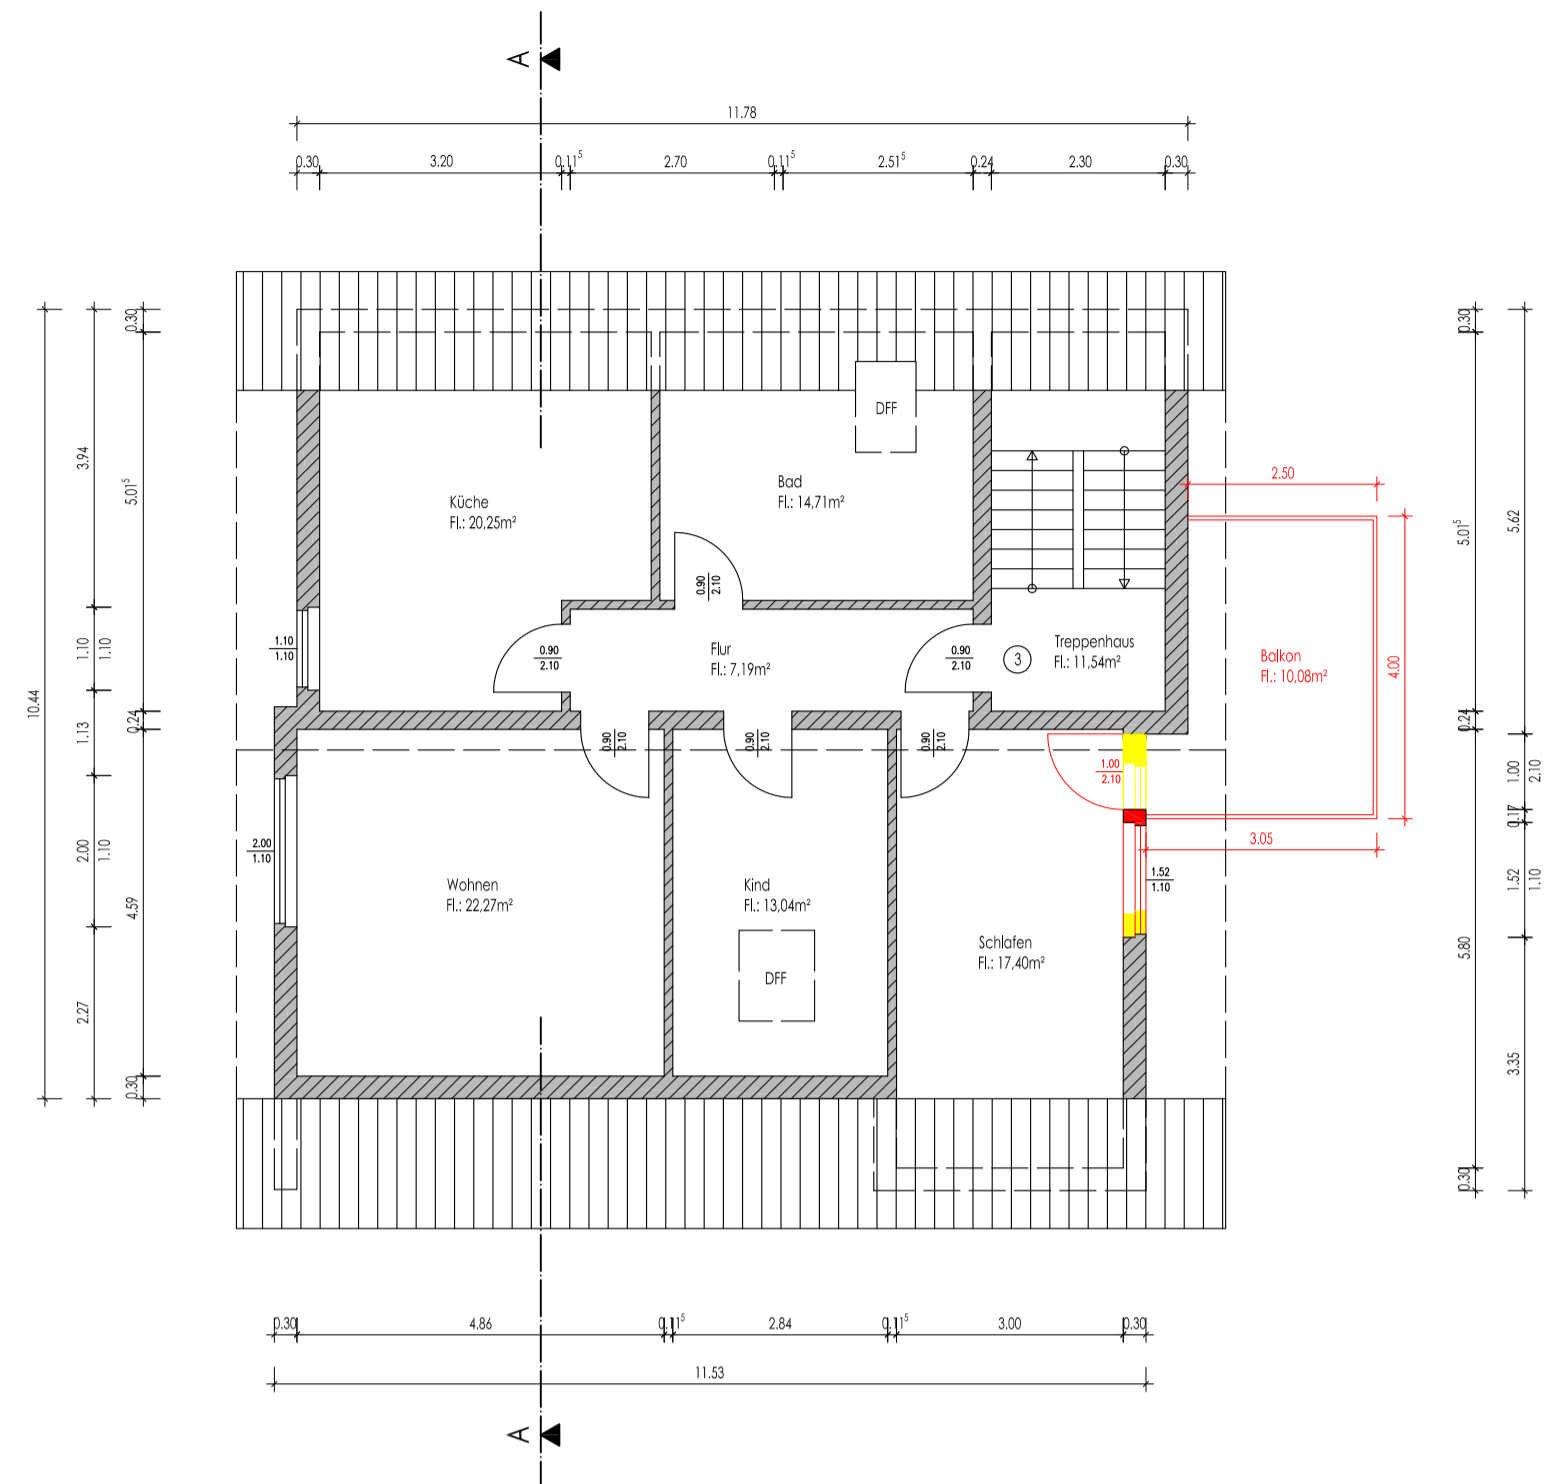


Dachgeschoss

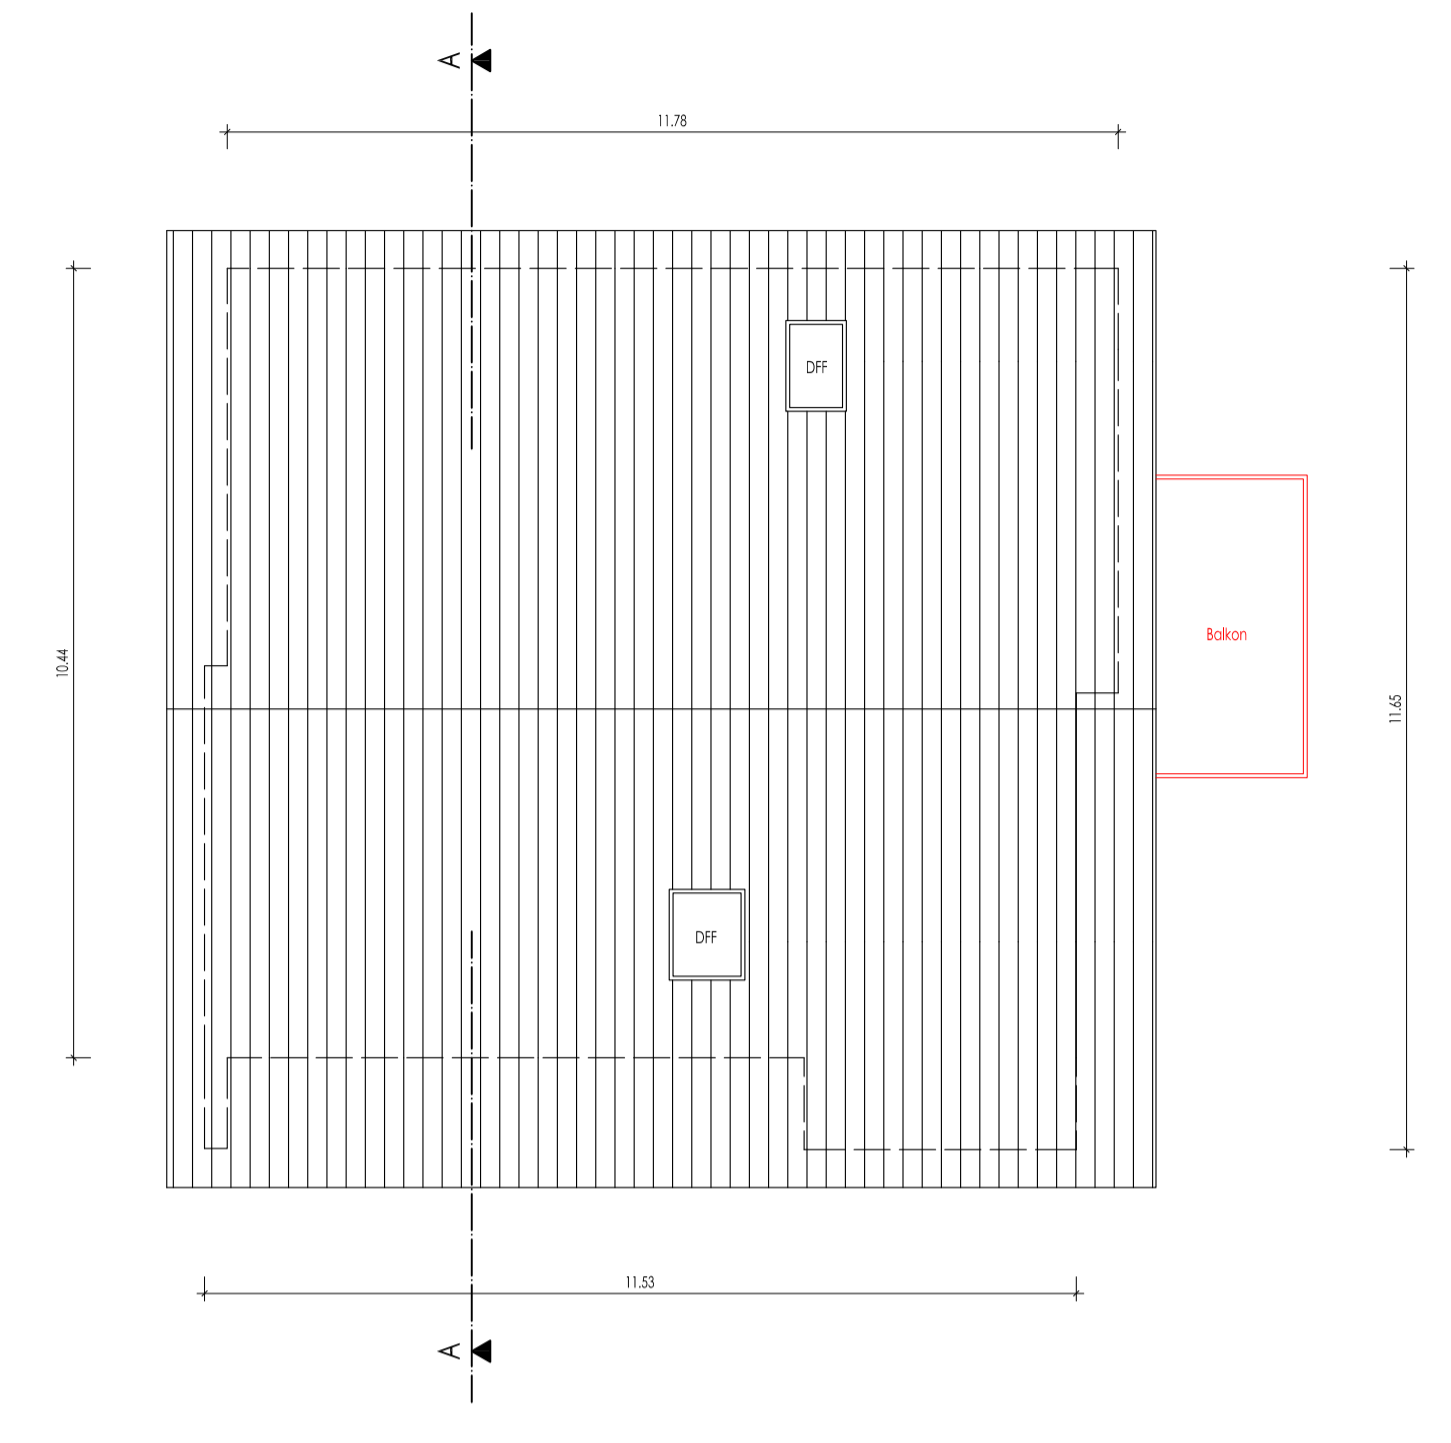


Dachaufsicht

Legende

- Mauerwerk
- Abbruch
- Neubau

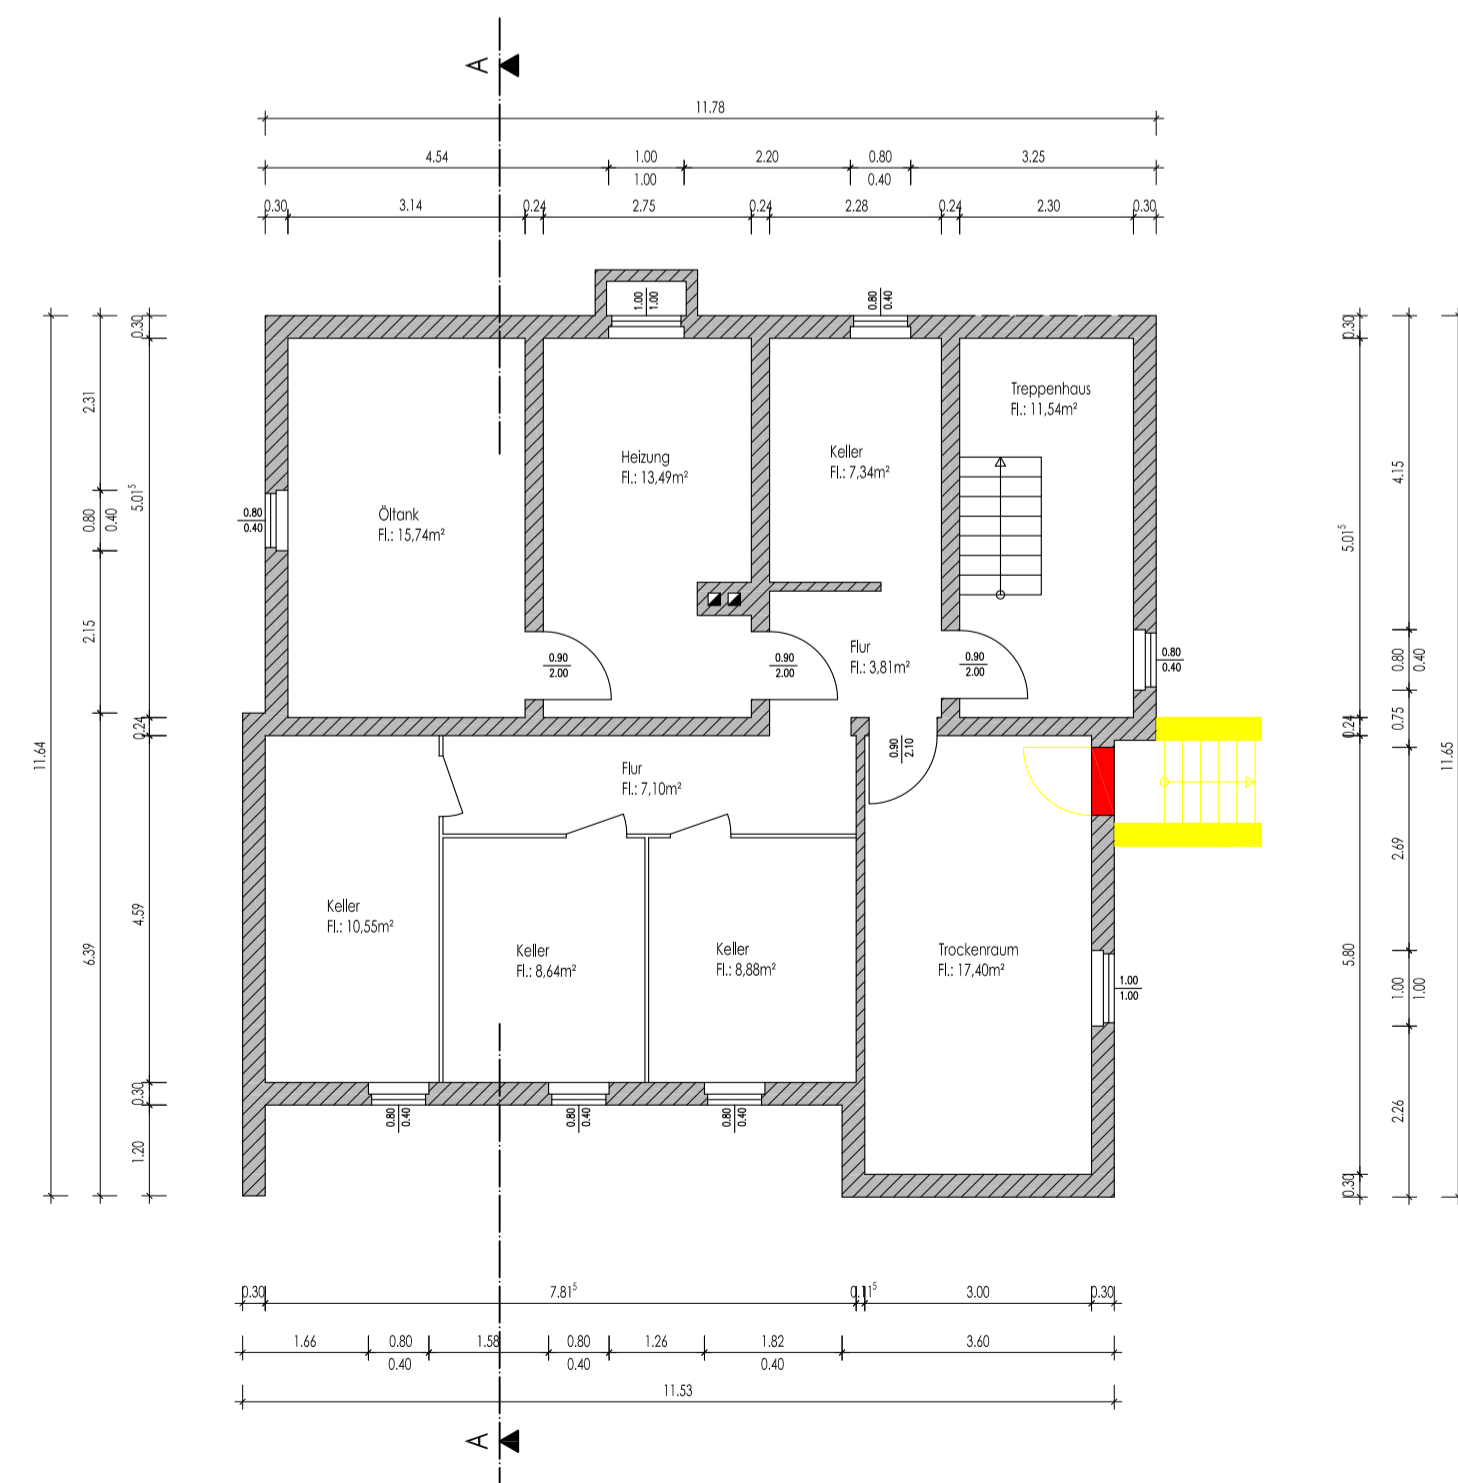

Kellergeschoss

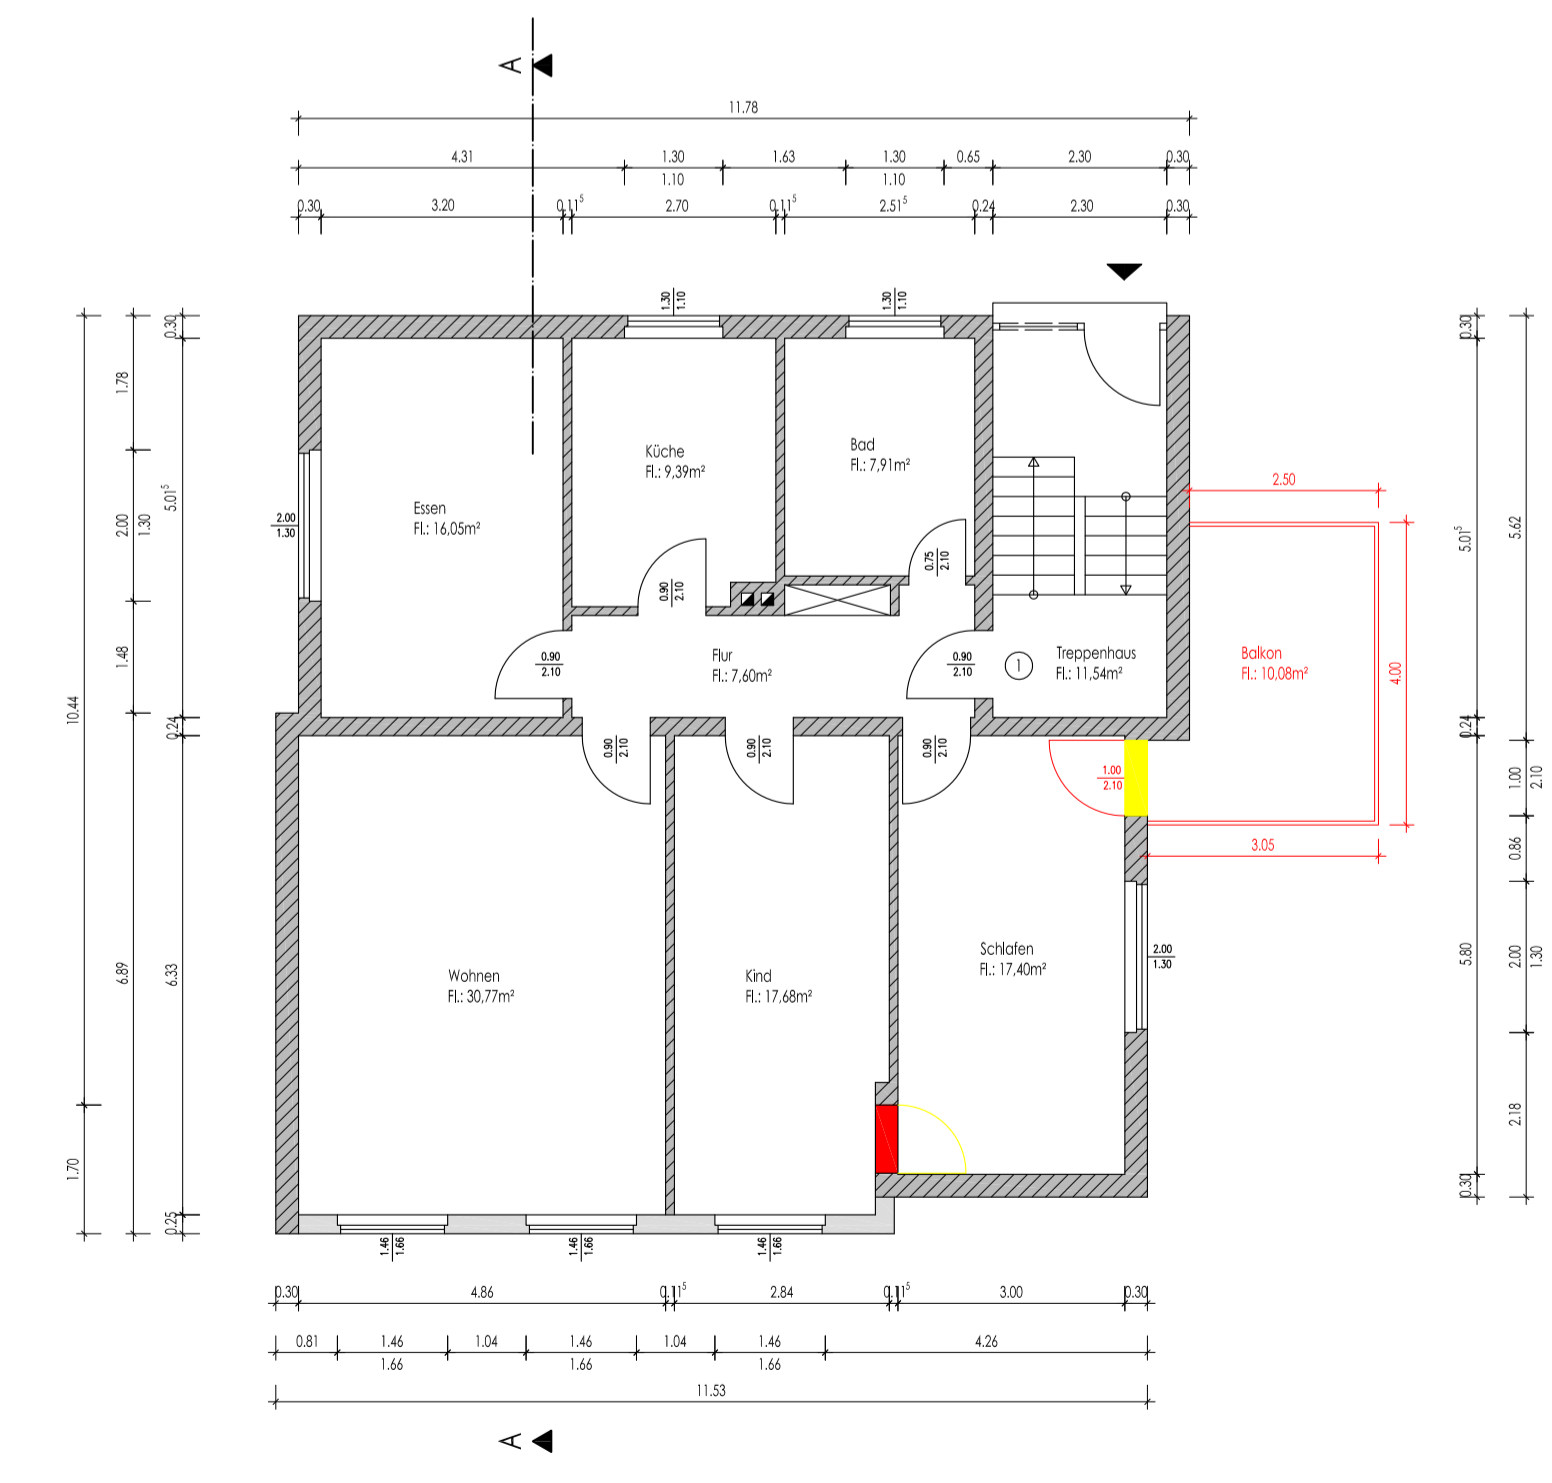

Erdgeschoss

Freigabevermerk Bauherr	Entwurfsverfasser
Karlsruhe, 17.01.2024 <small>Ort Datum</small>	Karlsruhe, 17.01.2024

<h2>Grundrisse</h2>	
<p>Übersicht:</p>	<p>Grafische Darstellung:</p> <p>Lika Plan Architektur & Bauplanung Am Hang 3 03116 Drebkau</p> <p>Tel: 030 - 43 65 87 31 Mail: info@likaplan.de Web: www.likaplan.de</p>
Bauvorhaben:	Bauherr:
Im Tann 8 76228 Karlsruhe	Löffel Grundstücks GbR Herr Florian Löffel Wilhelmstr. 14 76137 Karlsruhe
Gebäudeart:	Maßnahme:
Mehrfamilienhaus	Neubau von Balkonen und Loggien
Maßnahmen-Nr.:	Entwurfsverfasser:
TAN8	Veselic Bauengineering GmbH Dipl.-Ing. Marian Veselic Schützenstr. 19 76137 Karlsruhe
Leistungsphase:	Gezeichnet:
Genehmigungsplanung	DG
Plan-Nr.:	Geprüft:
TAN8_GR	FL
Maßstab:	Datum:
1:100	22.01.2024
	Tel: 0721 - 20 30 825 Fax: 0721 - 33 51 811 Mail: veselic@bauengineering.de