


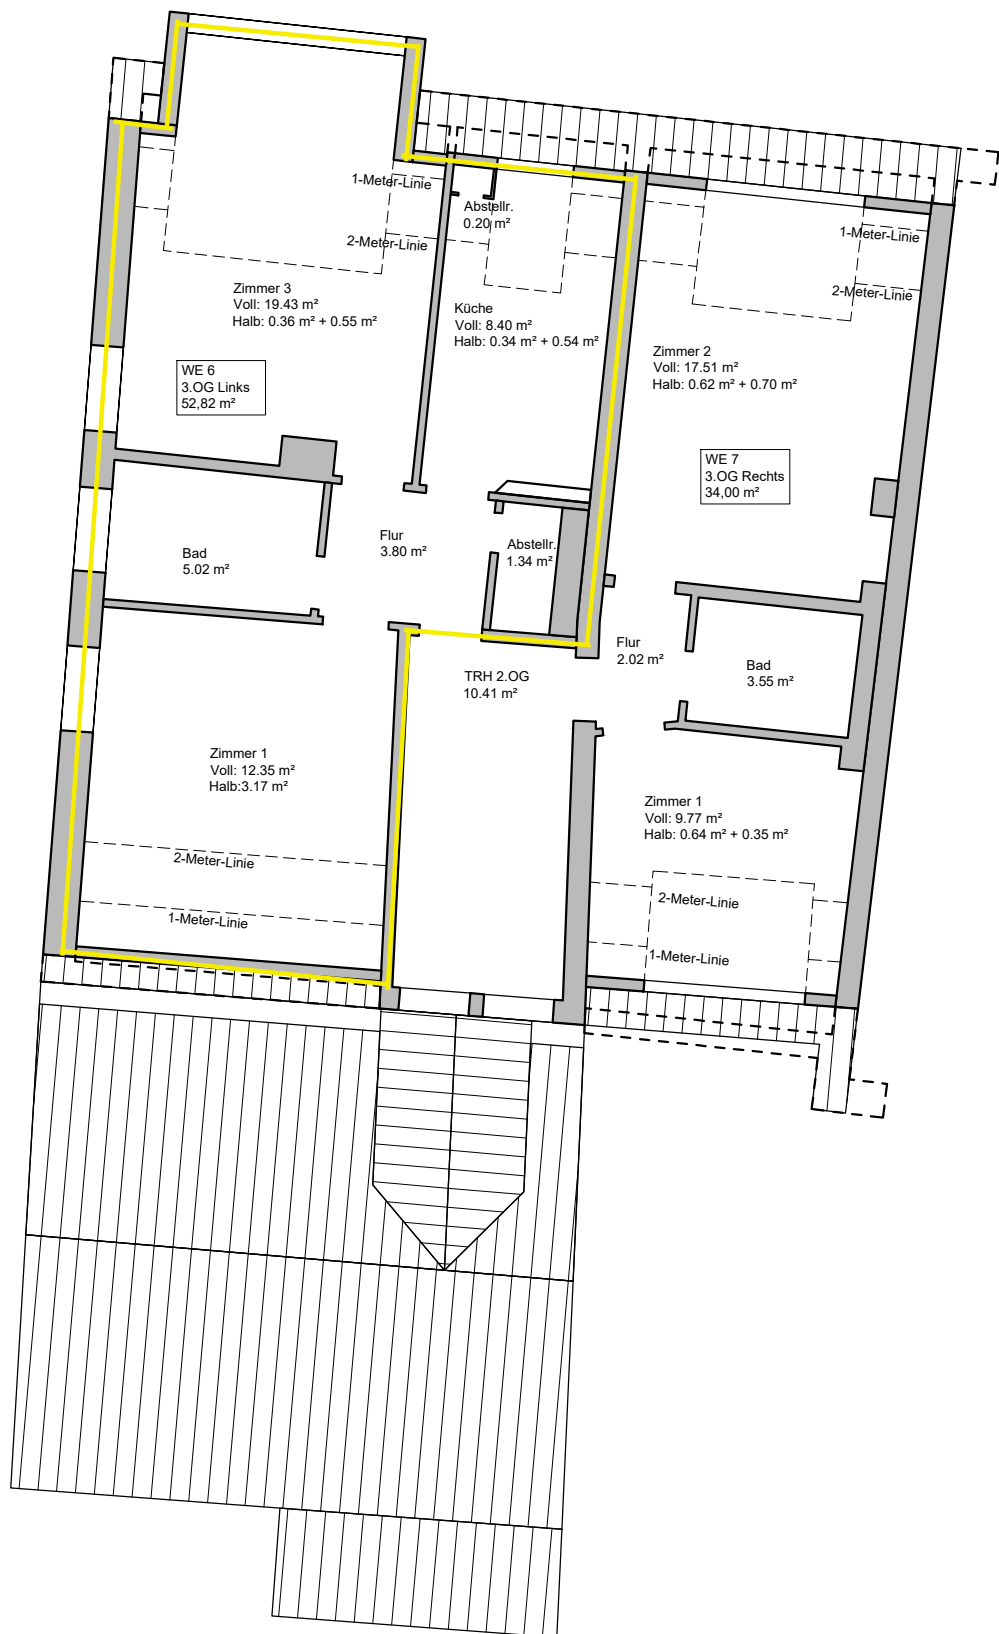

BAUVORHABEN:
Aufmaß
Goschenstraße 76
31134 Hildesheim

Grundriss 3.OG Wohnflächen

M 1:100

Datum: 19.01.2023

Planersteller: gg