K 74

Karlsplatz 14

Bauteile vor der Baulinie widerruflich

Rev. LBK/ I/4 Pl. B. B. Nr. 29/60

Vorliegender Plan ist technisch geprüft.
Die notwendigen Anordnungen sind mit roter Tinte eingetragen. Sie sind genau so zu beachten, wie sämtliche übrigen Auflagen und Anordnungen des beigehefteten Bescheides.

Am 16 Aug 1960

Lokalbaukommission
Im Auftrag

Innenaborte und Innenbäder mit Aborten sind nach DIN 18017 auszuführen.

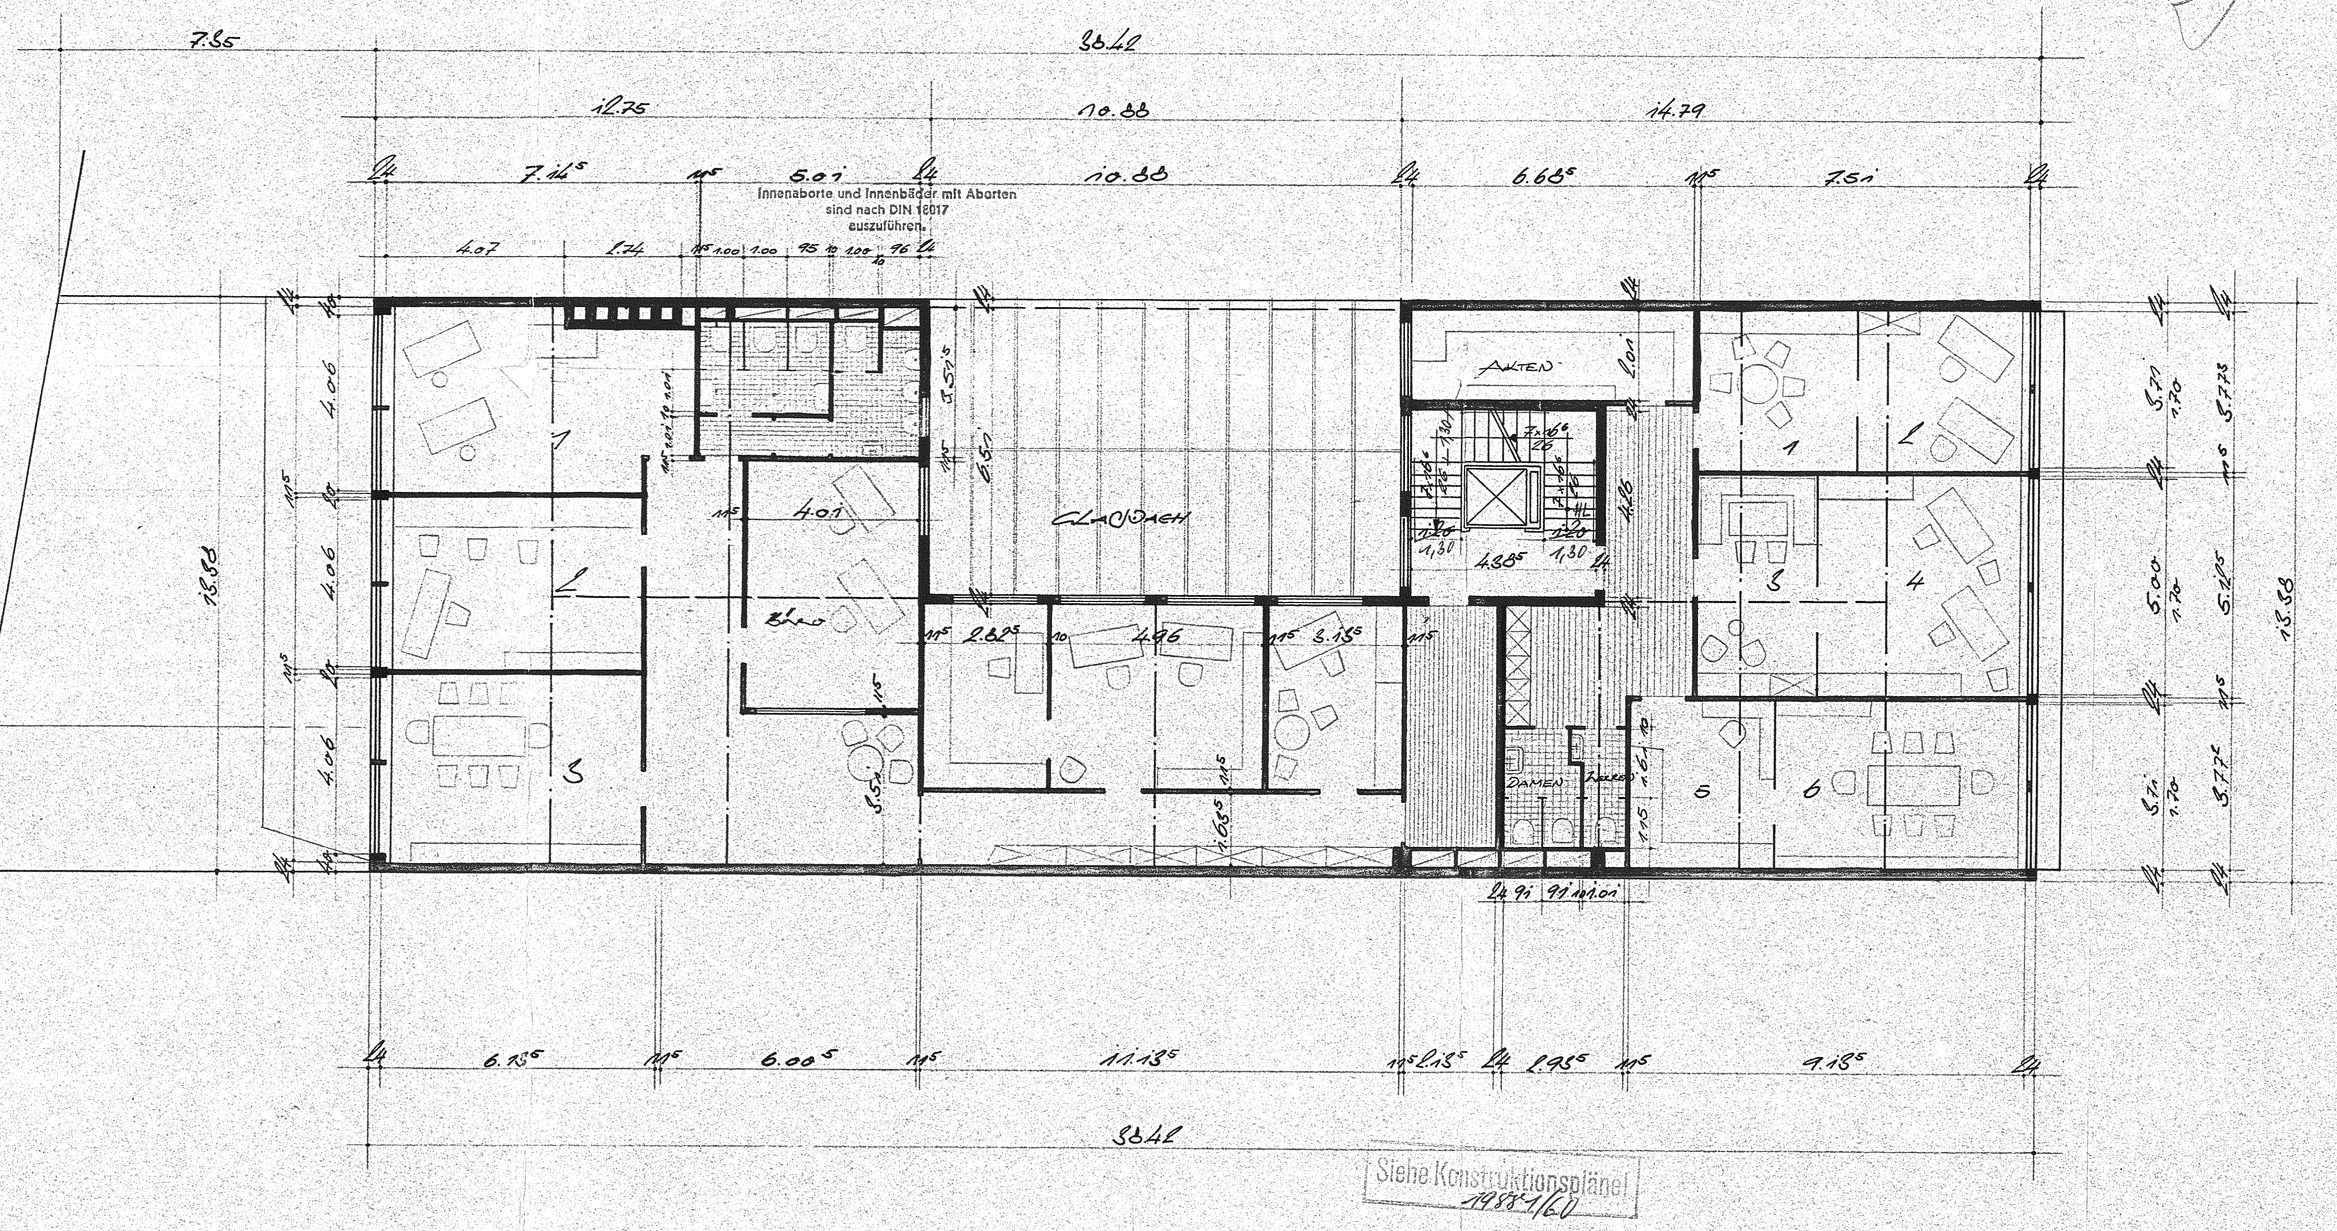

Siehe Konstruktionspläne! 1958/60

BAUTRÄGER:
BAUFINANZ G. m. b. H.
München, Karolinenstraße 42/II
Postschließfach 42/Telefon 29 62 22/23

Die Architekten:
HOTEL DANIEL München

Bauvorhaben:	KARLSPLATZ 14, MÜNCHEN
Bauherr:	FRANZ WIEDEMANN
Architekt:	Prof. Ing. H. Fatchin
	2. OBERGESCHOSS M 1:100
Bauherr:	Franz Wiedemann
Architekt:	
OBERSTDORF, DEN	12. OKT. 1959