


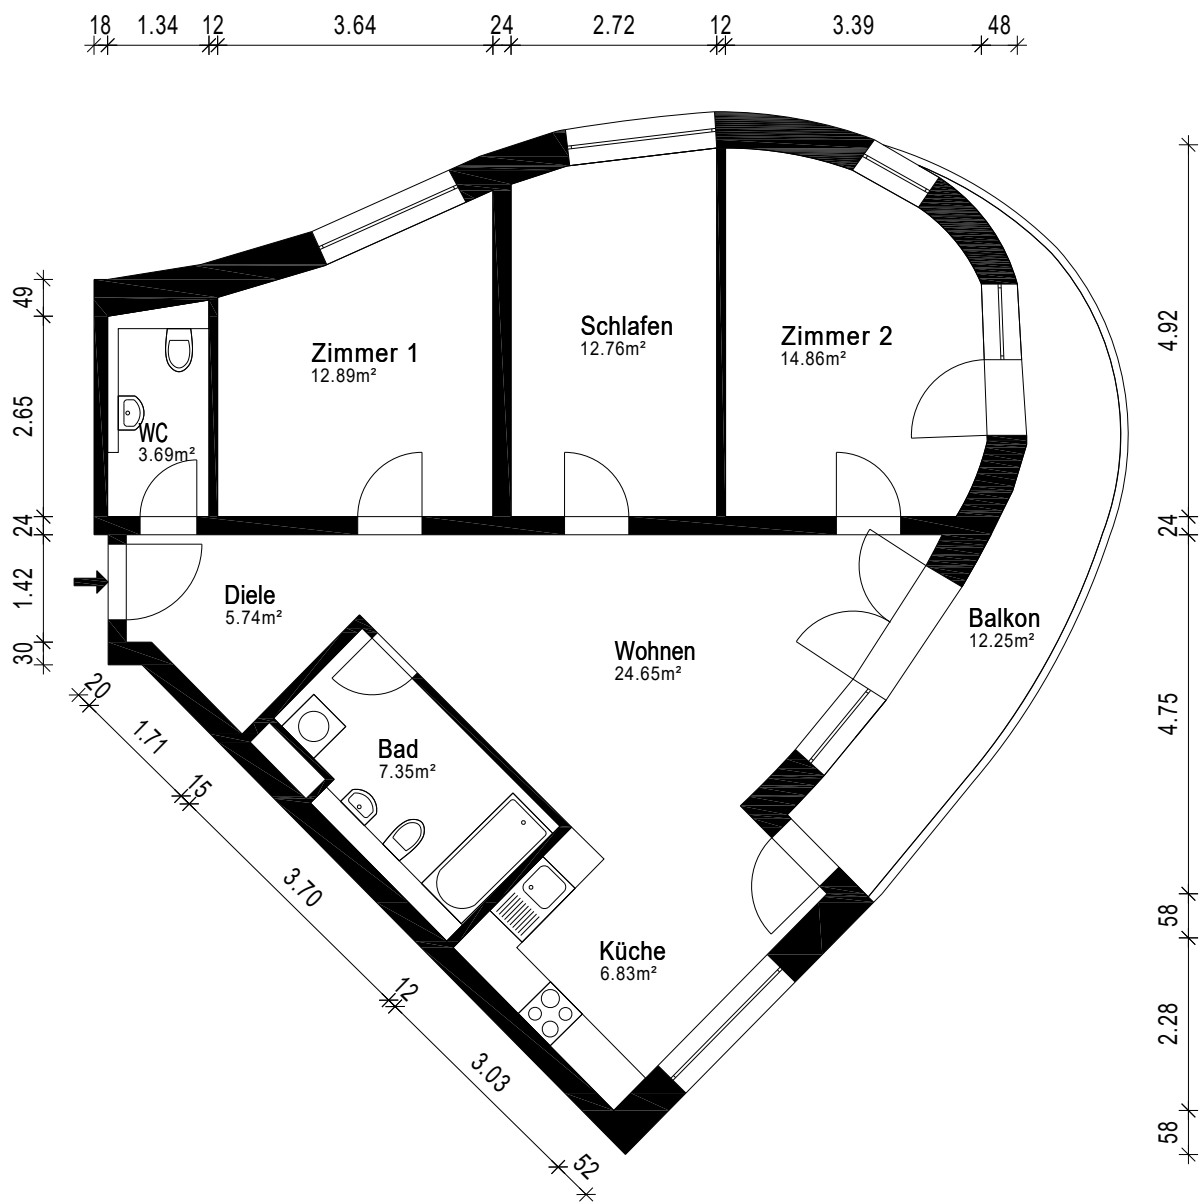

Gebäude ETW		
Ort/Straße 13587 Berlin, Hugo-Cassirer-Straße 11		
Planinhalt 5.Obergeschoss		 Aufmaß - CAD-Service - Flächen
Maßstab 1:100	Datum 05.02.2025	
Objekt-Nr. -	Plan-Nr. 1	