
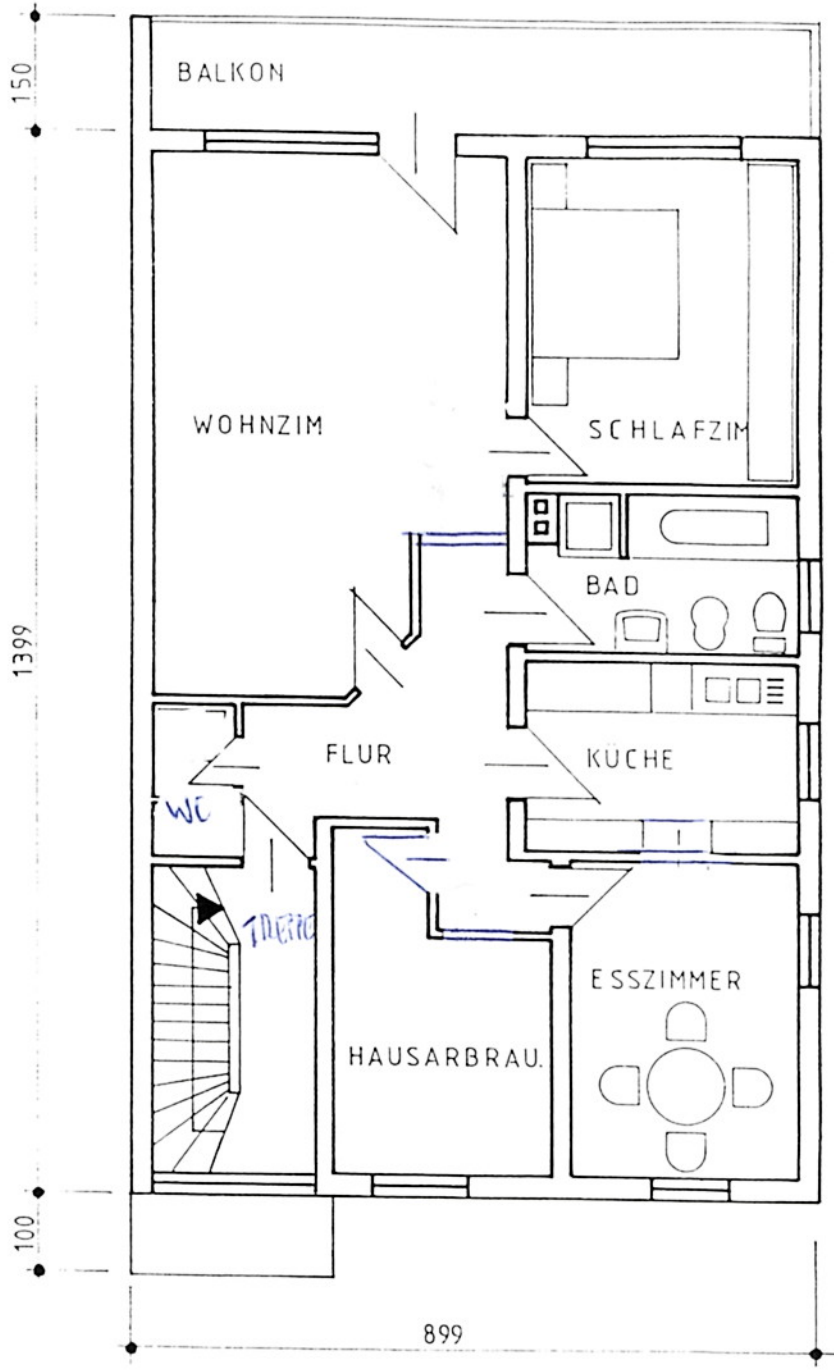


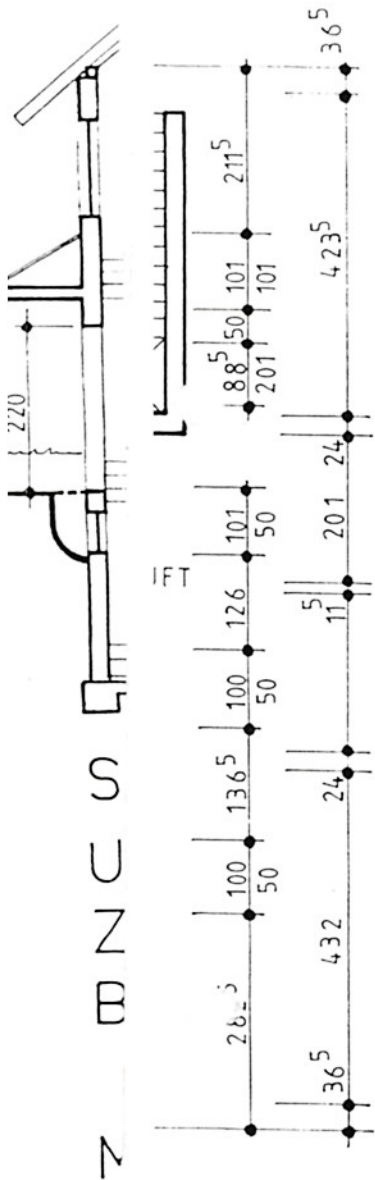

OBERGESCHOSS