

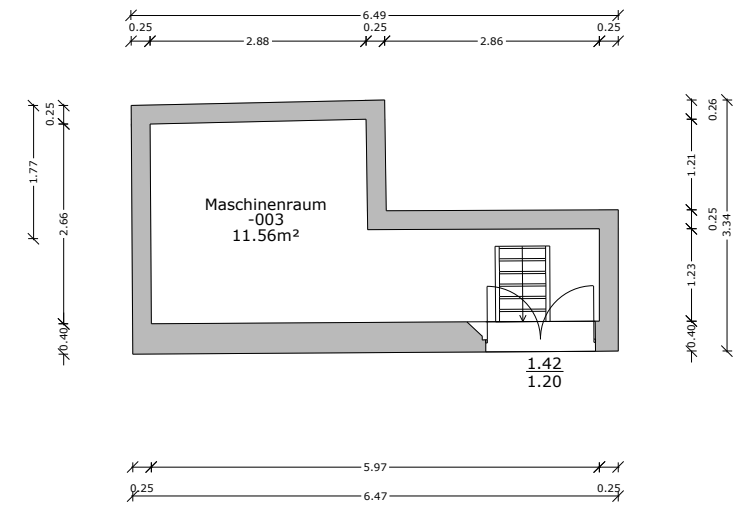
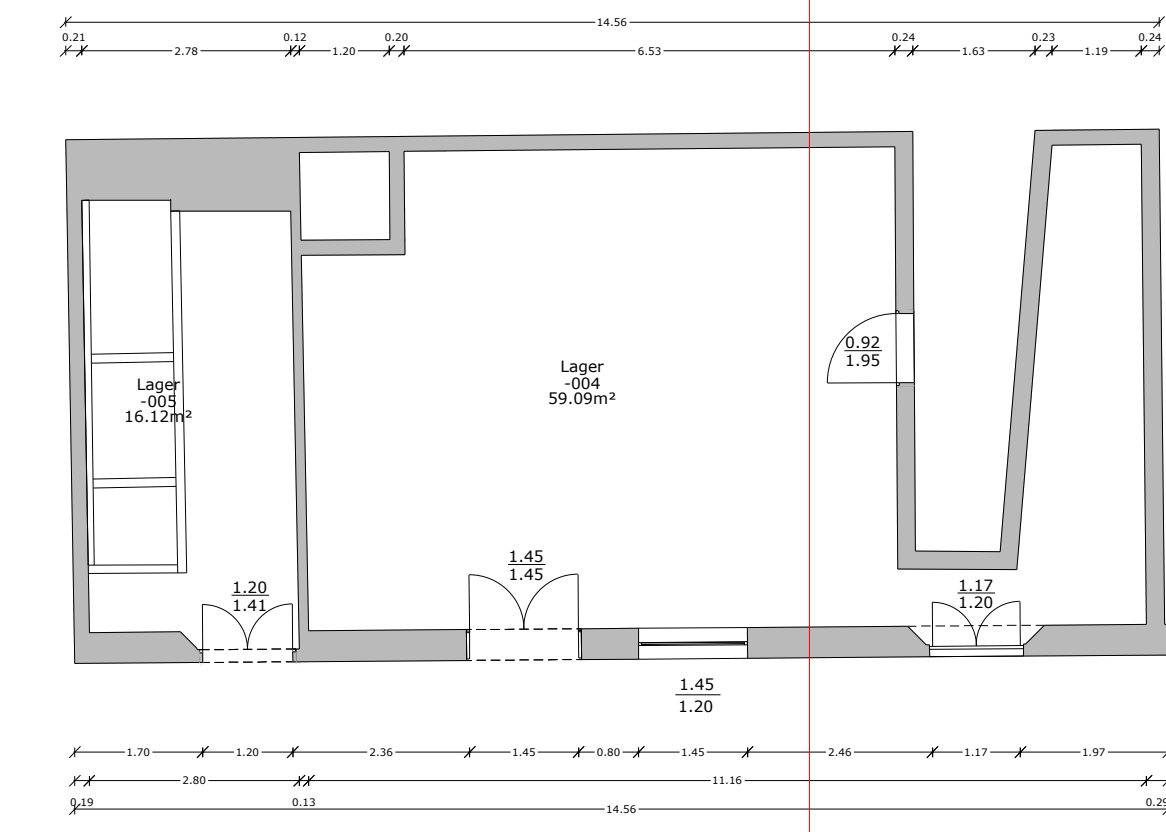


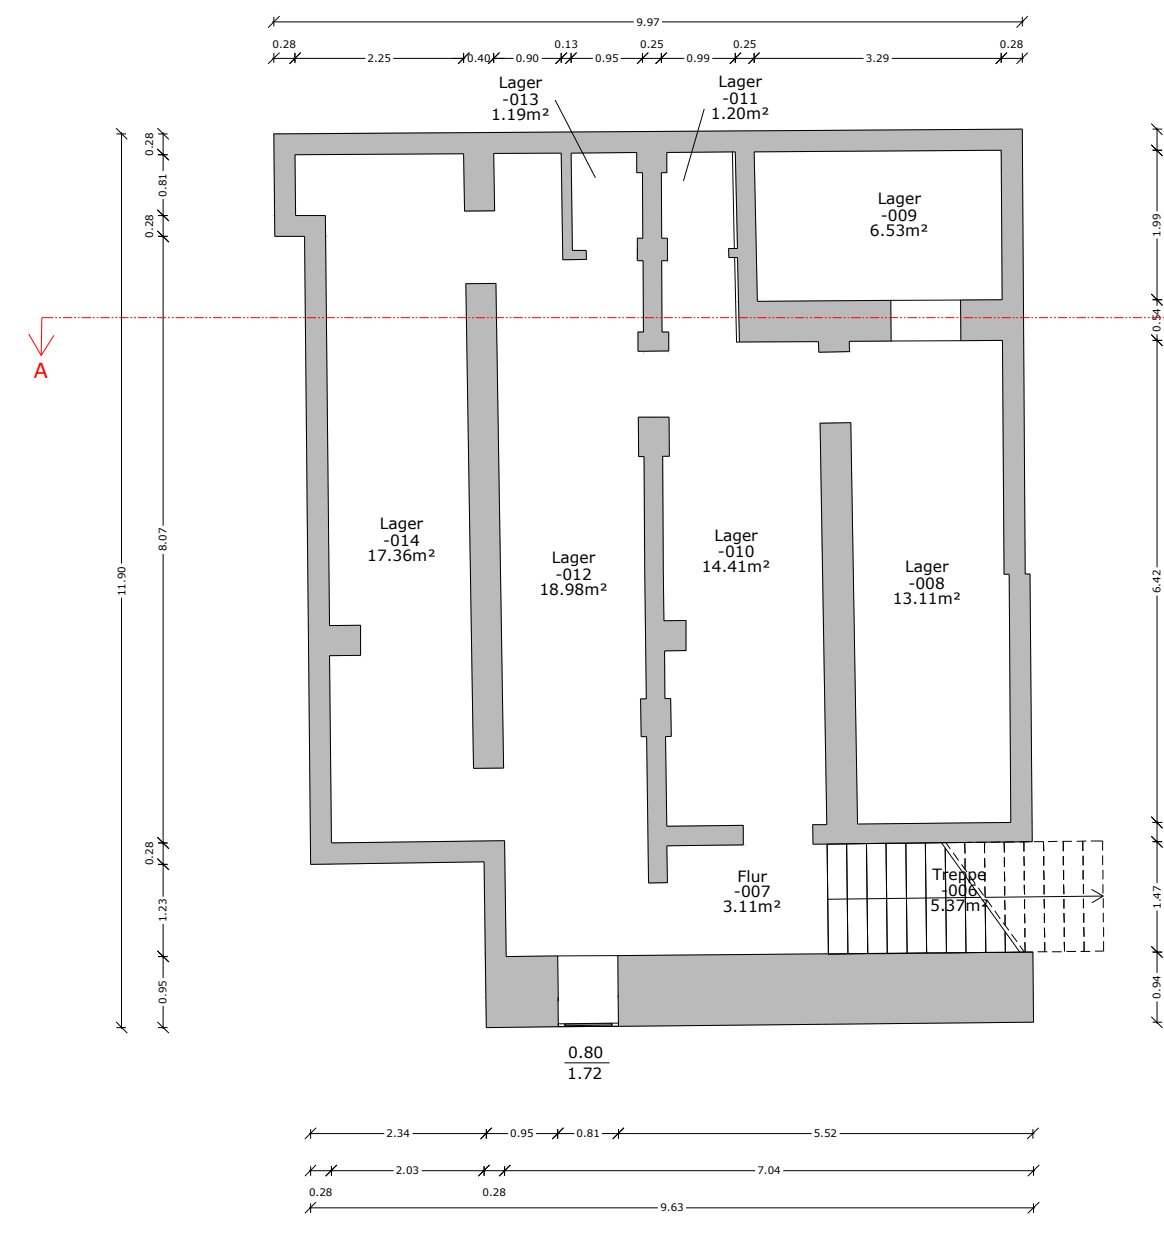


Kellergeschoss			
Raumnummer	Raumname	Fläche	m²
-001	Maschinenraum	43.38	m²
-002	Treppe	1.66	m²
-003	Maschinenraum	11.56	m²
-004	Lager	59.09	m²
-005	Lager	16.12	m²
-006	Treppe	5.37	m²
-007	Flur	3.11	m²
-008	Lager	13.11	m²
-009	Lager	6.53	m²
-010	Lager	14.41	m²
-011	Lager	1.20	m²
-012	Lager	18.98	m²
Nutzfläche		213.07	m²
BGF		273.53	m²

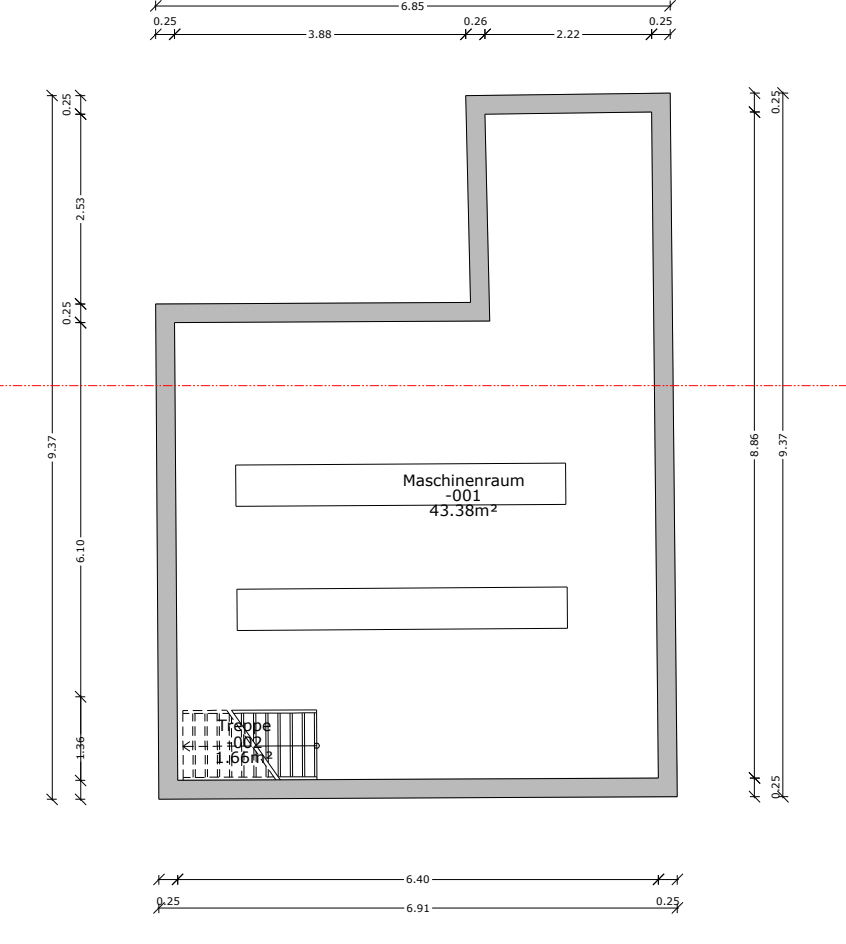



Projekt: Düsseldorf Fabrik			
Leistungsphase: Erfassung Bestand			
Ebene: UG			
Planinhalt: Architektur		Maßstab: 1:100	Format: DIN A3+
Zur Ausführung gezeichnet:	04.10.2024	Bezeichnet:	NMA

 



 

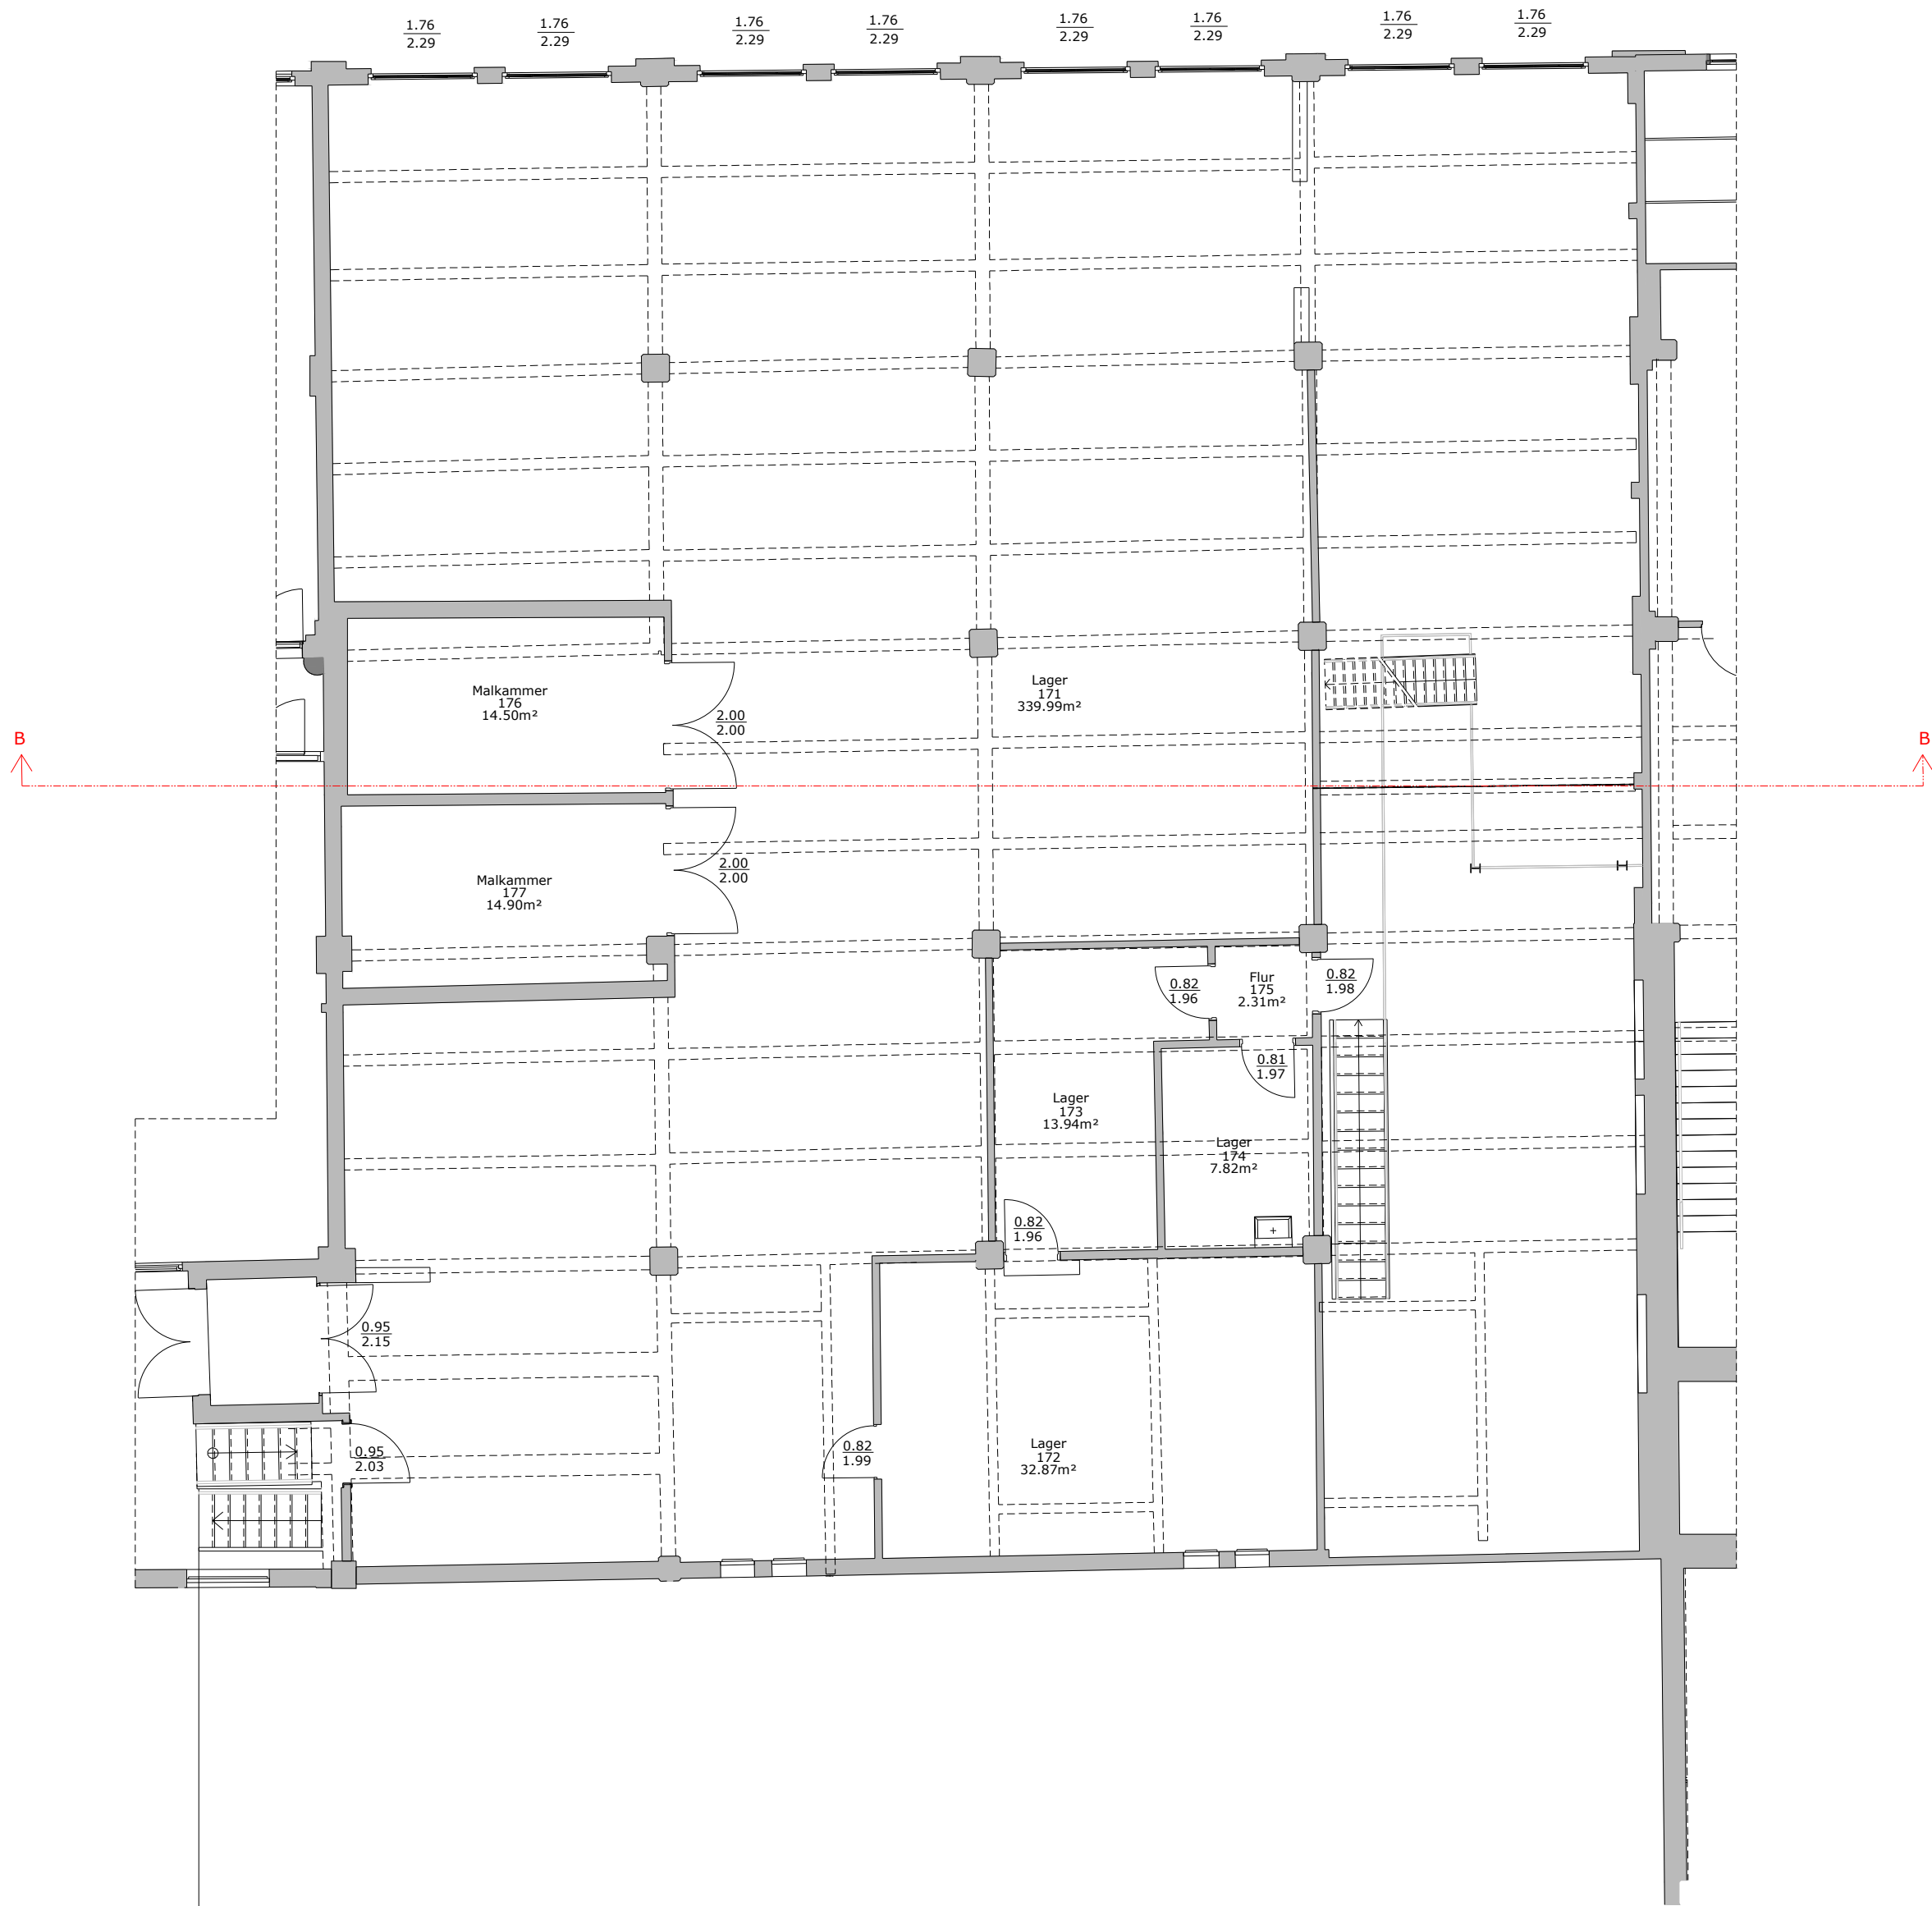


Projekt: Düsseldorf Fabrik					
Leistungsphase: Erfassung Bestand					
Ebene: Grundriss Zwischengeschoss OG01-OG02					
Planinhalt: Architektur					
Zur Ausführung freigezeichnet:	---	Maßstab:	1:100	Format:	DIN A2
	---	Erstdatum:	04.10.2024	Bearbeiter:	NMA

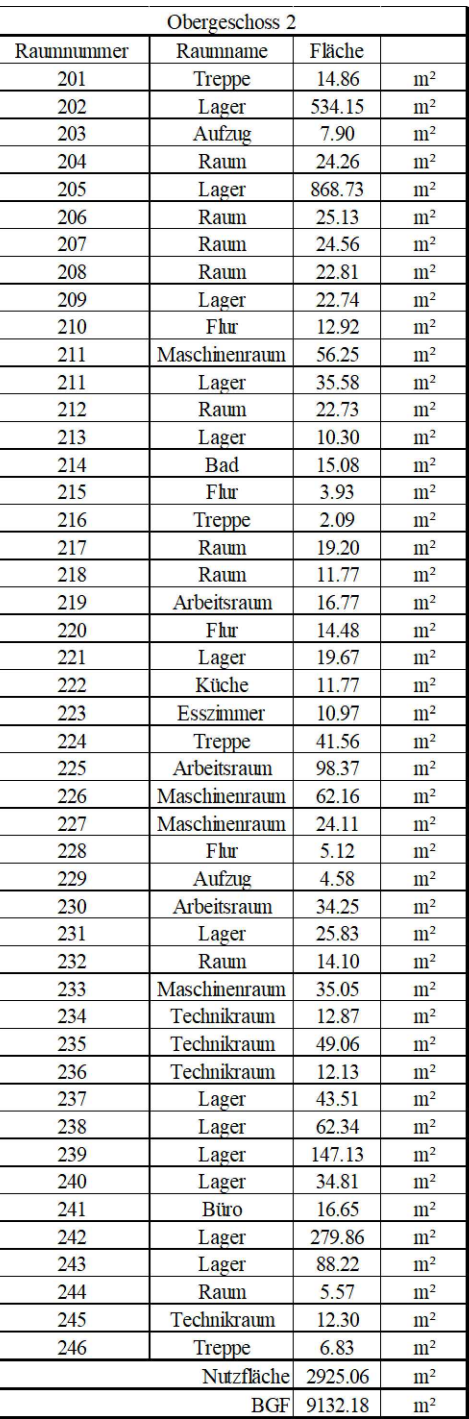


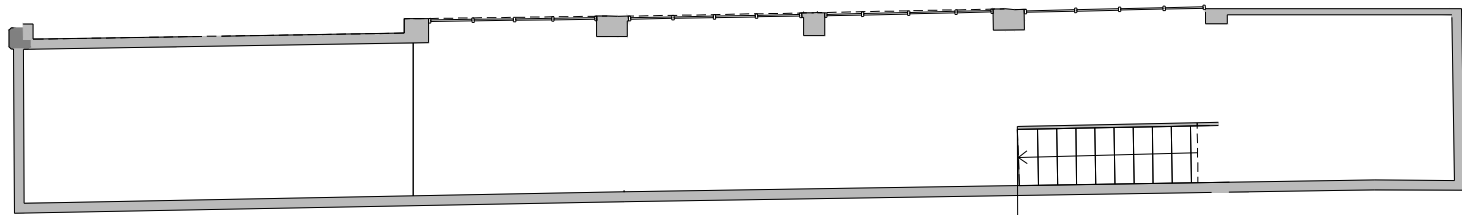


Projekt: Düsseldorf Fabrik					
Leistungsphase:		Erfassung Bestand			
Ebene:		Grundriss Zwischengeschoss OG02-OG03			
Planinhalt:		Architektur			
Zur Ausführung freigezeichnet:		Maßstab:	1:100	Format:	DIN A3
		Erstdatum:	04.10.2024	Bearbeiter:	NMA

Raumhöhen 1		
Raumnummer	Raumname	Höhe in m
01	Wartung	2,20
02	PA	2,20
03	Flur	2,20
04	Flur	2,20
 


 

SCHNITT A-A

 


SCHNITT B-B

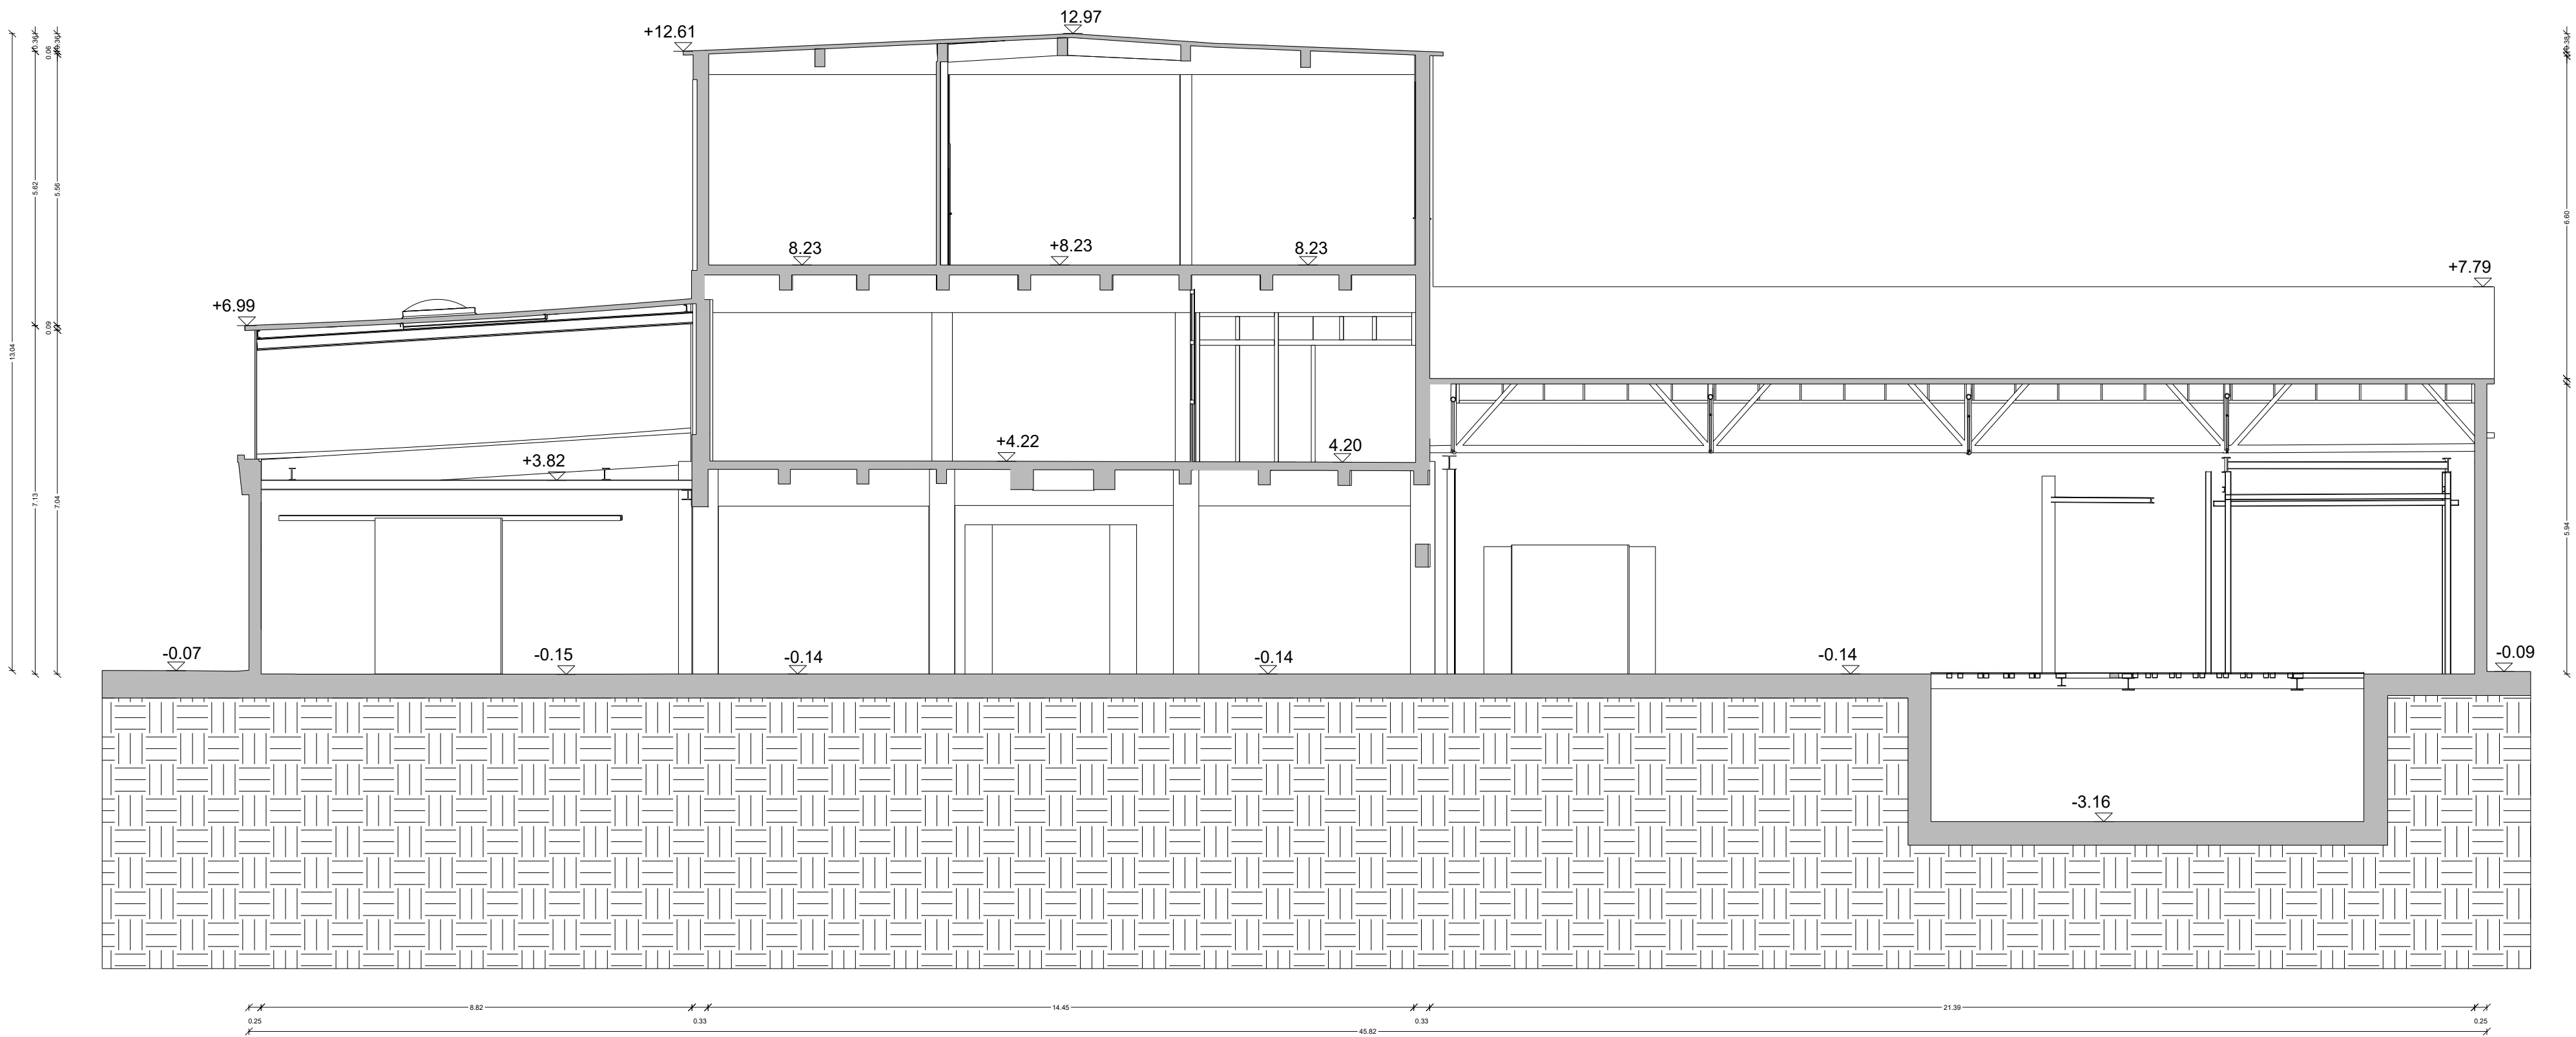


SCHNITT C-C

Projekt:	Düsseldorf Fabrik				
Leistungsphase:	Erfassung Bestand				
Ebene:	Schnitt C-C				
Planinhalt:	Architektur				
Zur Ausführung freigezeichnet:	—	Maßstab:	1:100	Format:	DIN A2
	—	Erstdatum:	04.10.2024	Bearbeiter:	NMA

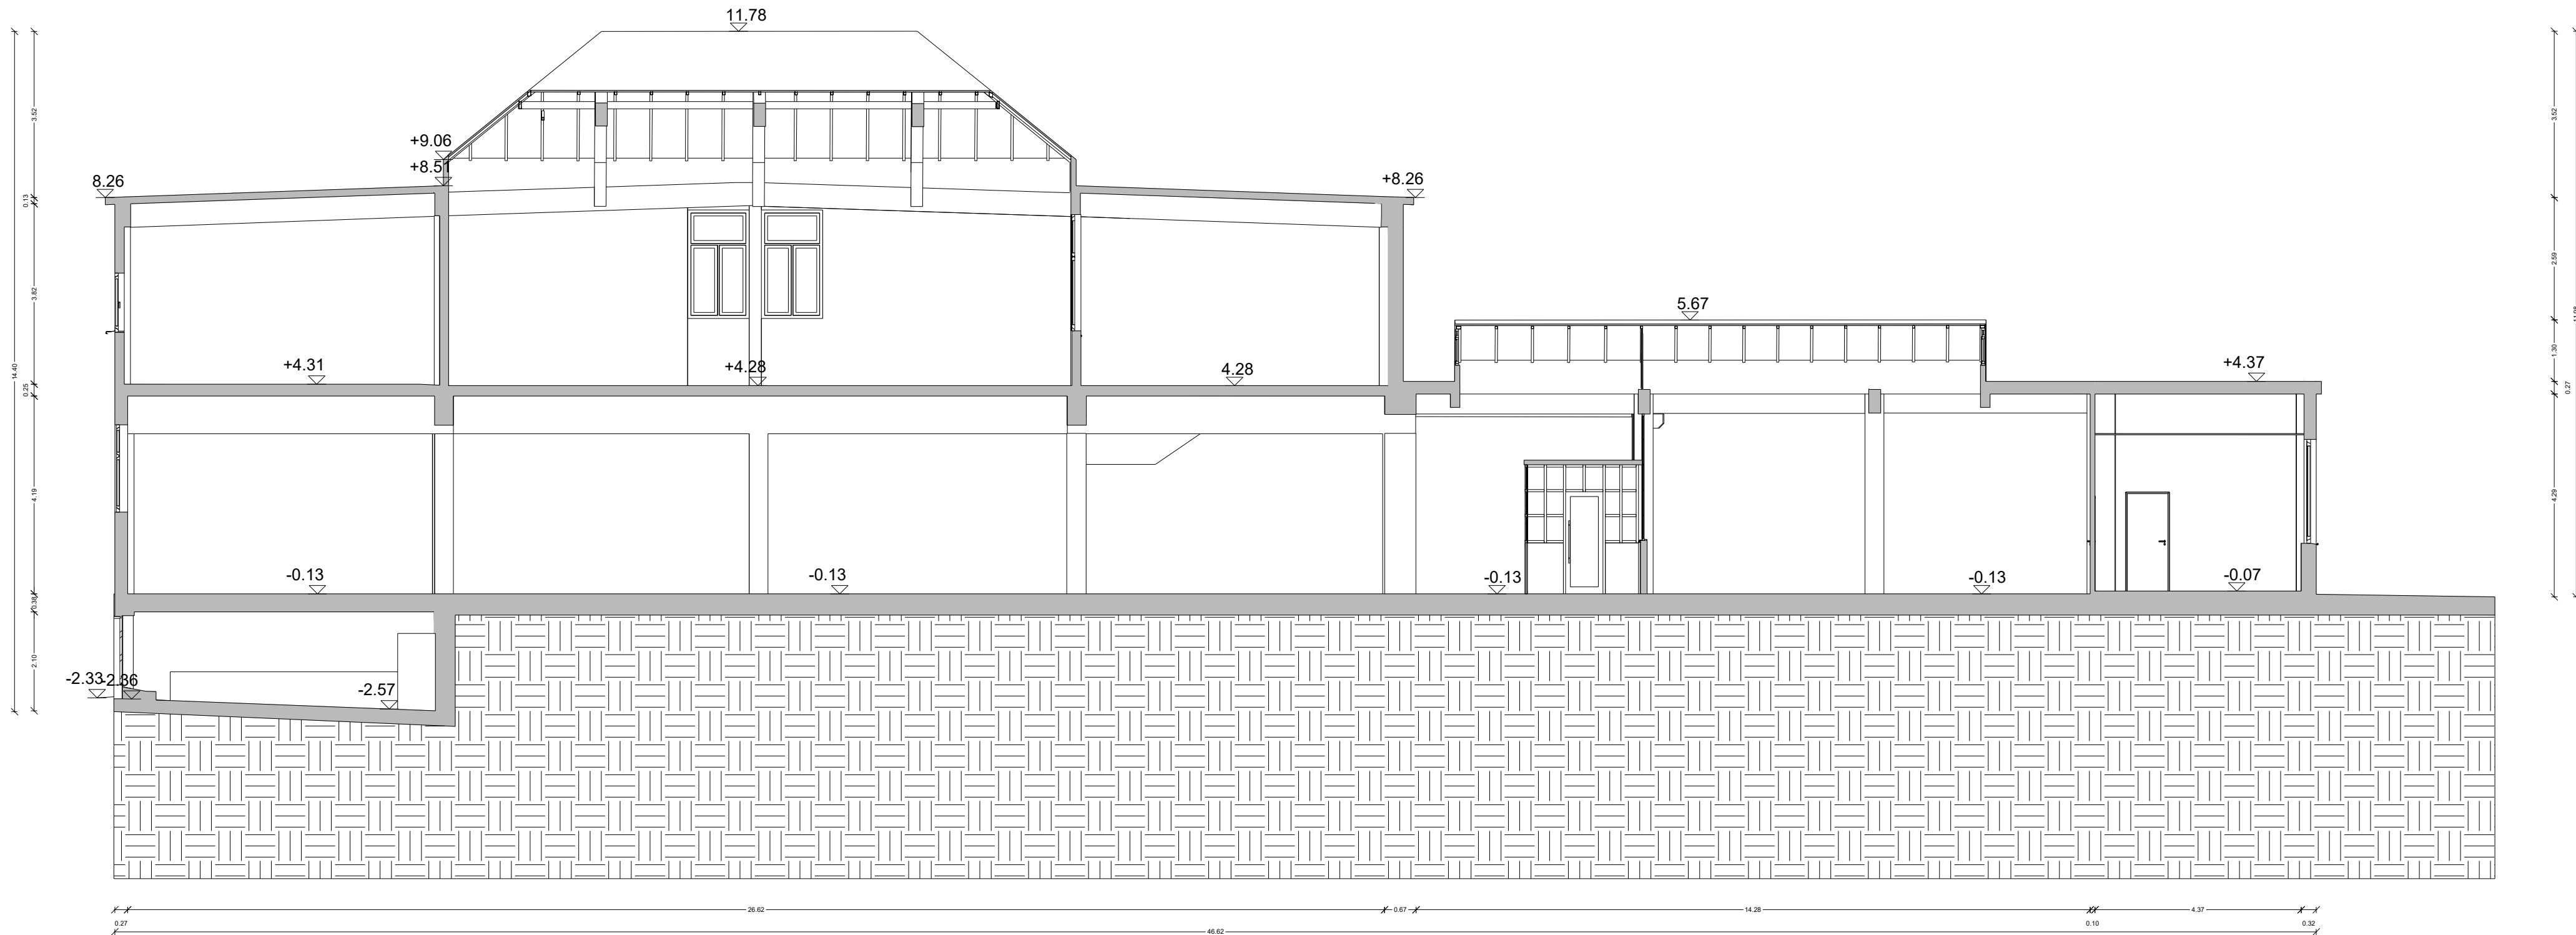

SCHNITT D-D

Projekt: Düsseldorf Fabrik					
Leistungsphase:		Erfassung Bestand			
Ebene:		Schnitt D-D			
Planinhalt:		Architektur			
Zur Ausführung freigezeichnet:		—	Maßstab:	1:100	Format:
		—	Erstdatum:	10.09.2024	Bearbeiter:
					NMA

 



Ansicht 1



Ansicht 2

Projekt:	Düsseldorf Fabrik				

 

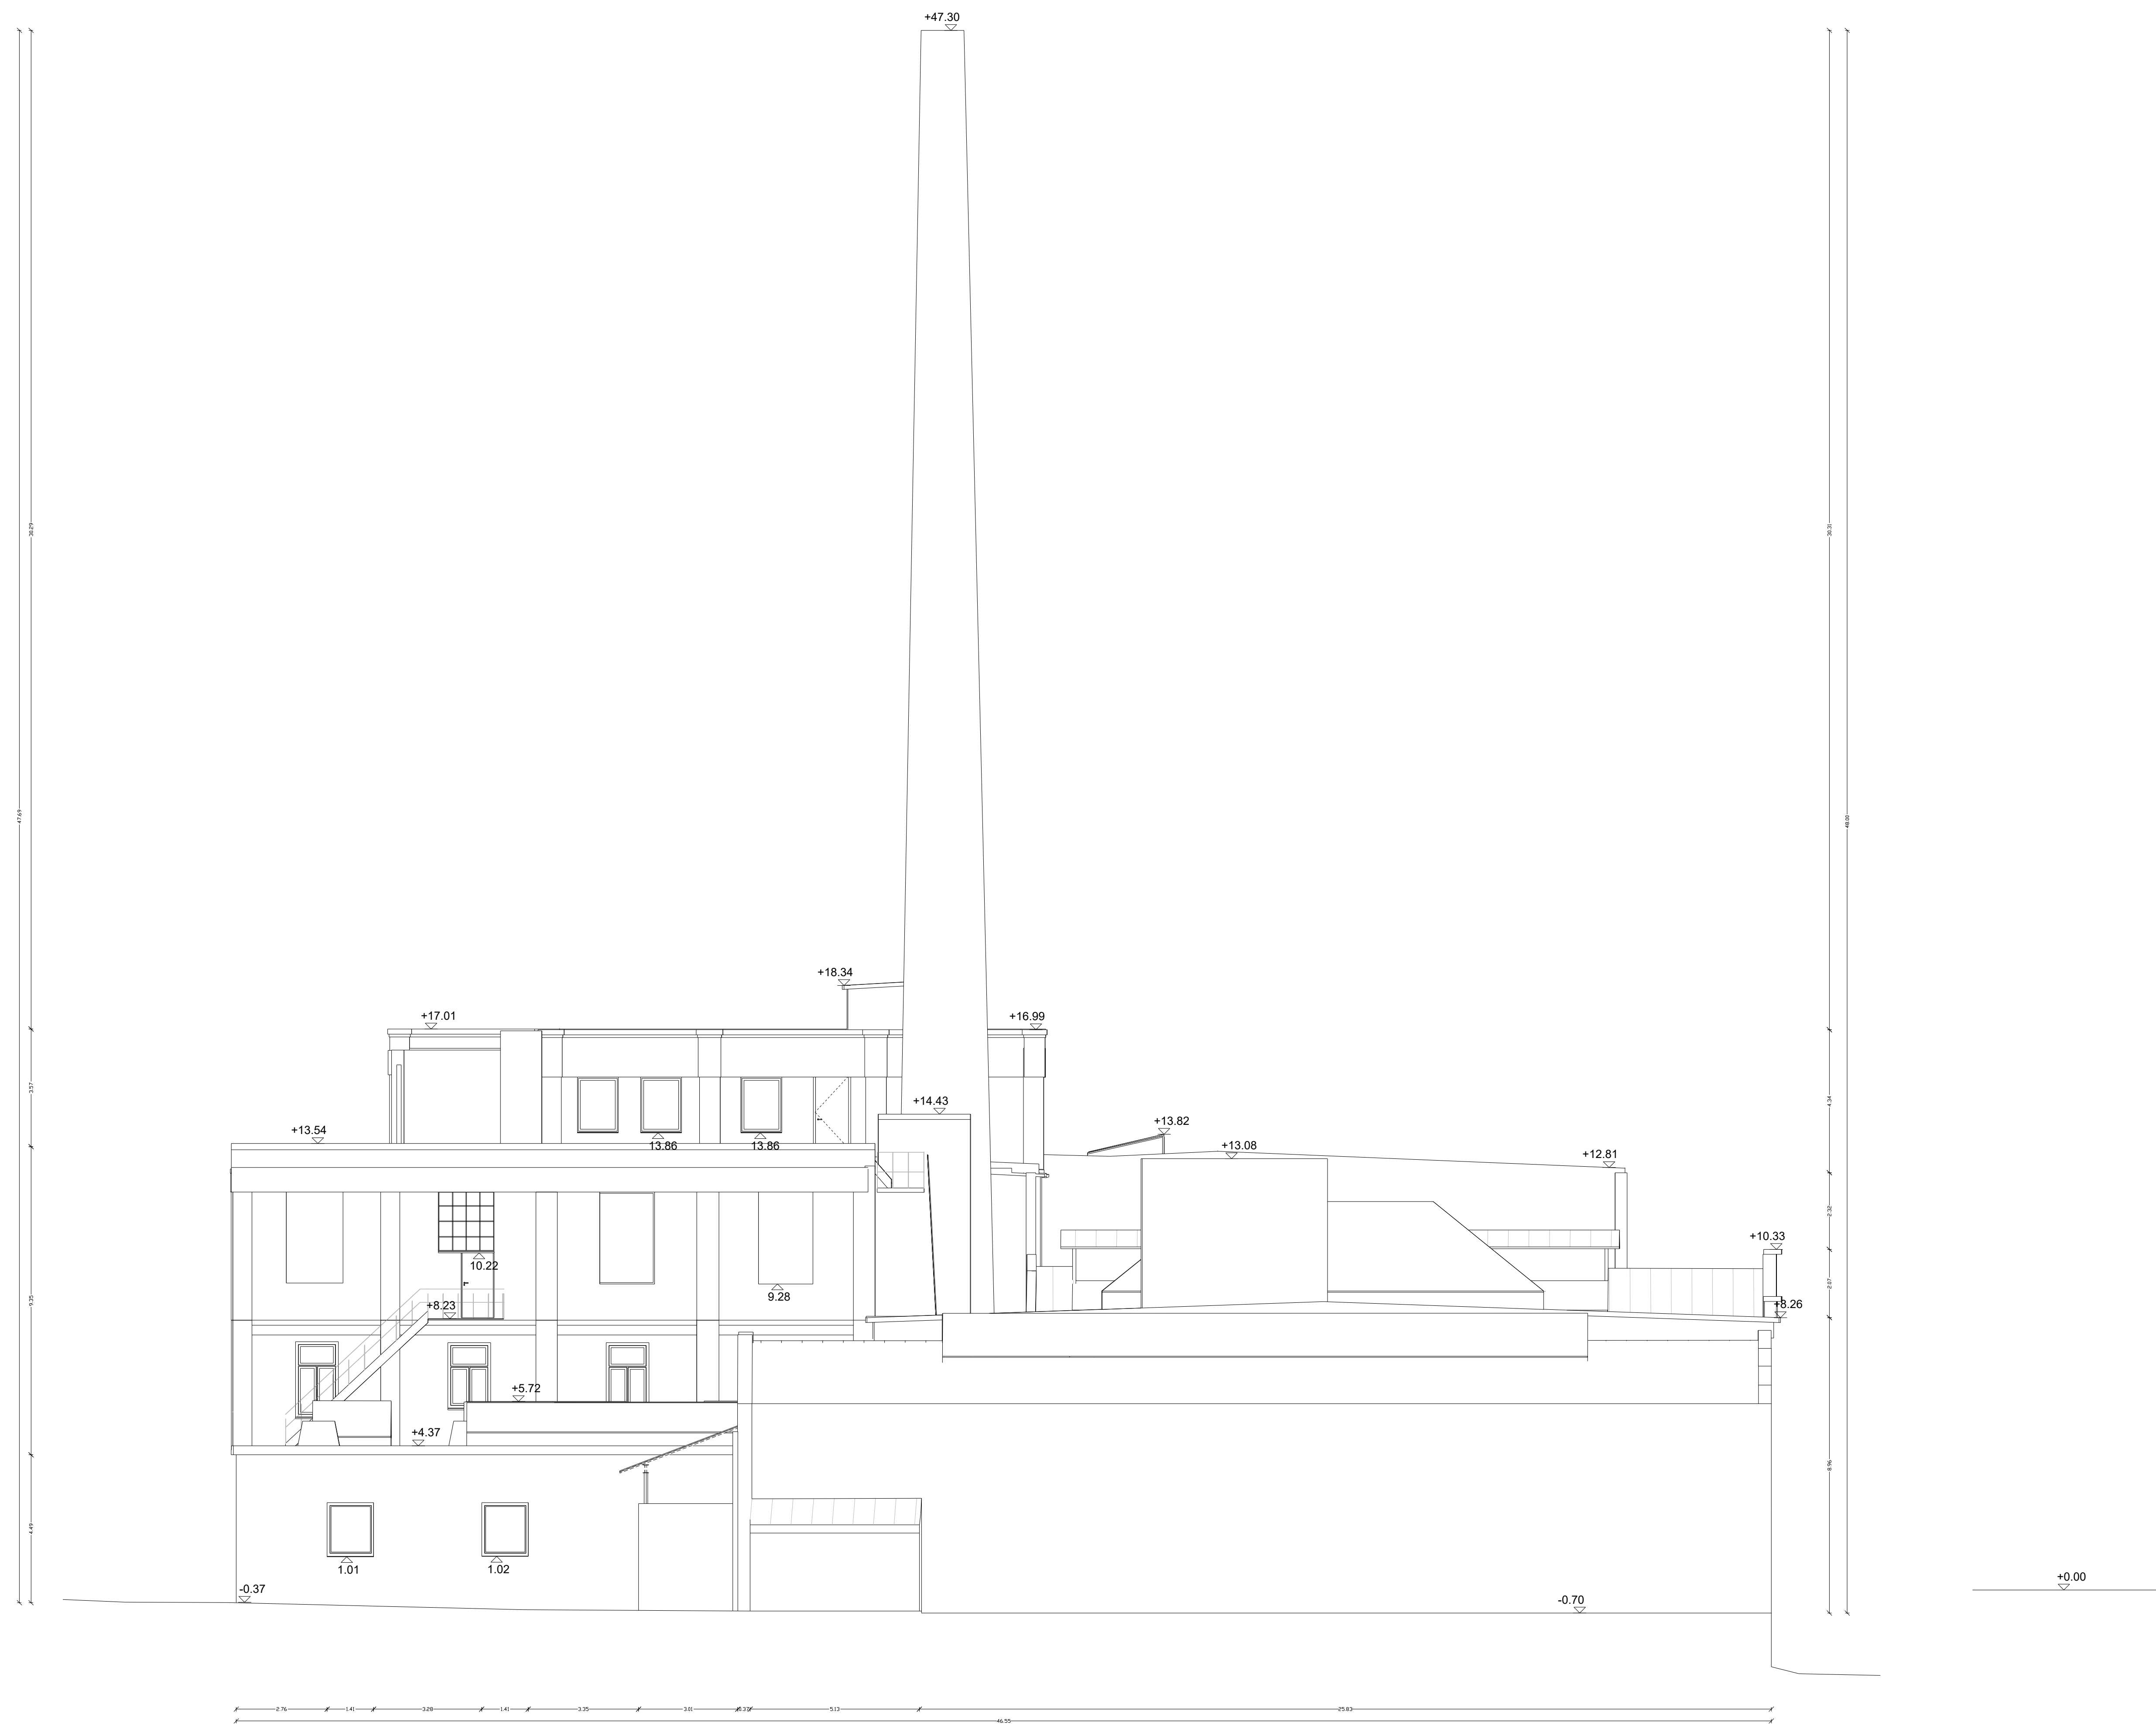

Ansicht 4

Projekt	Düsseldorf Fabrik				
