


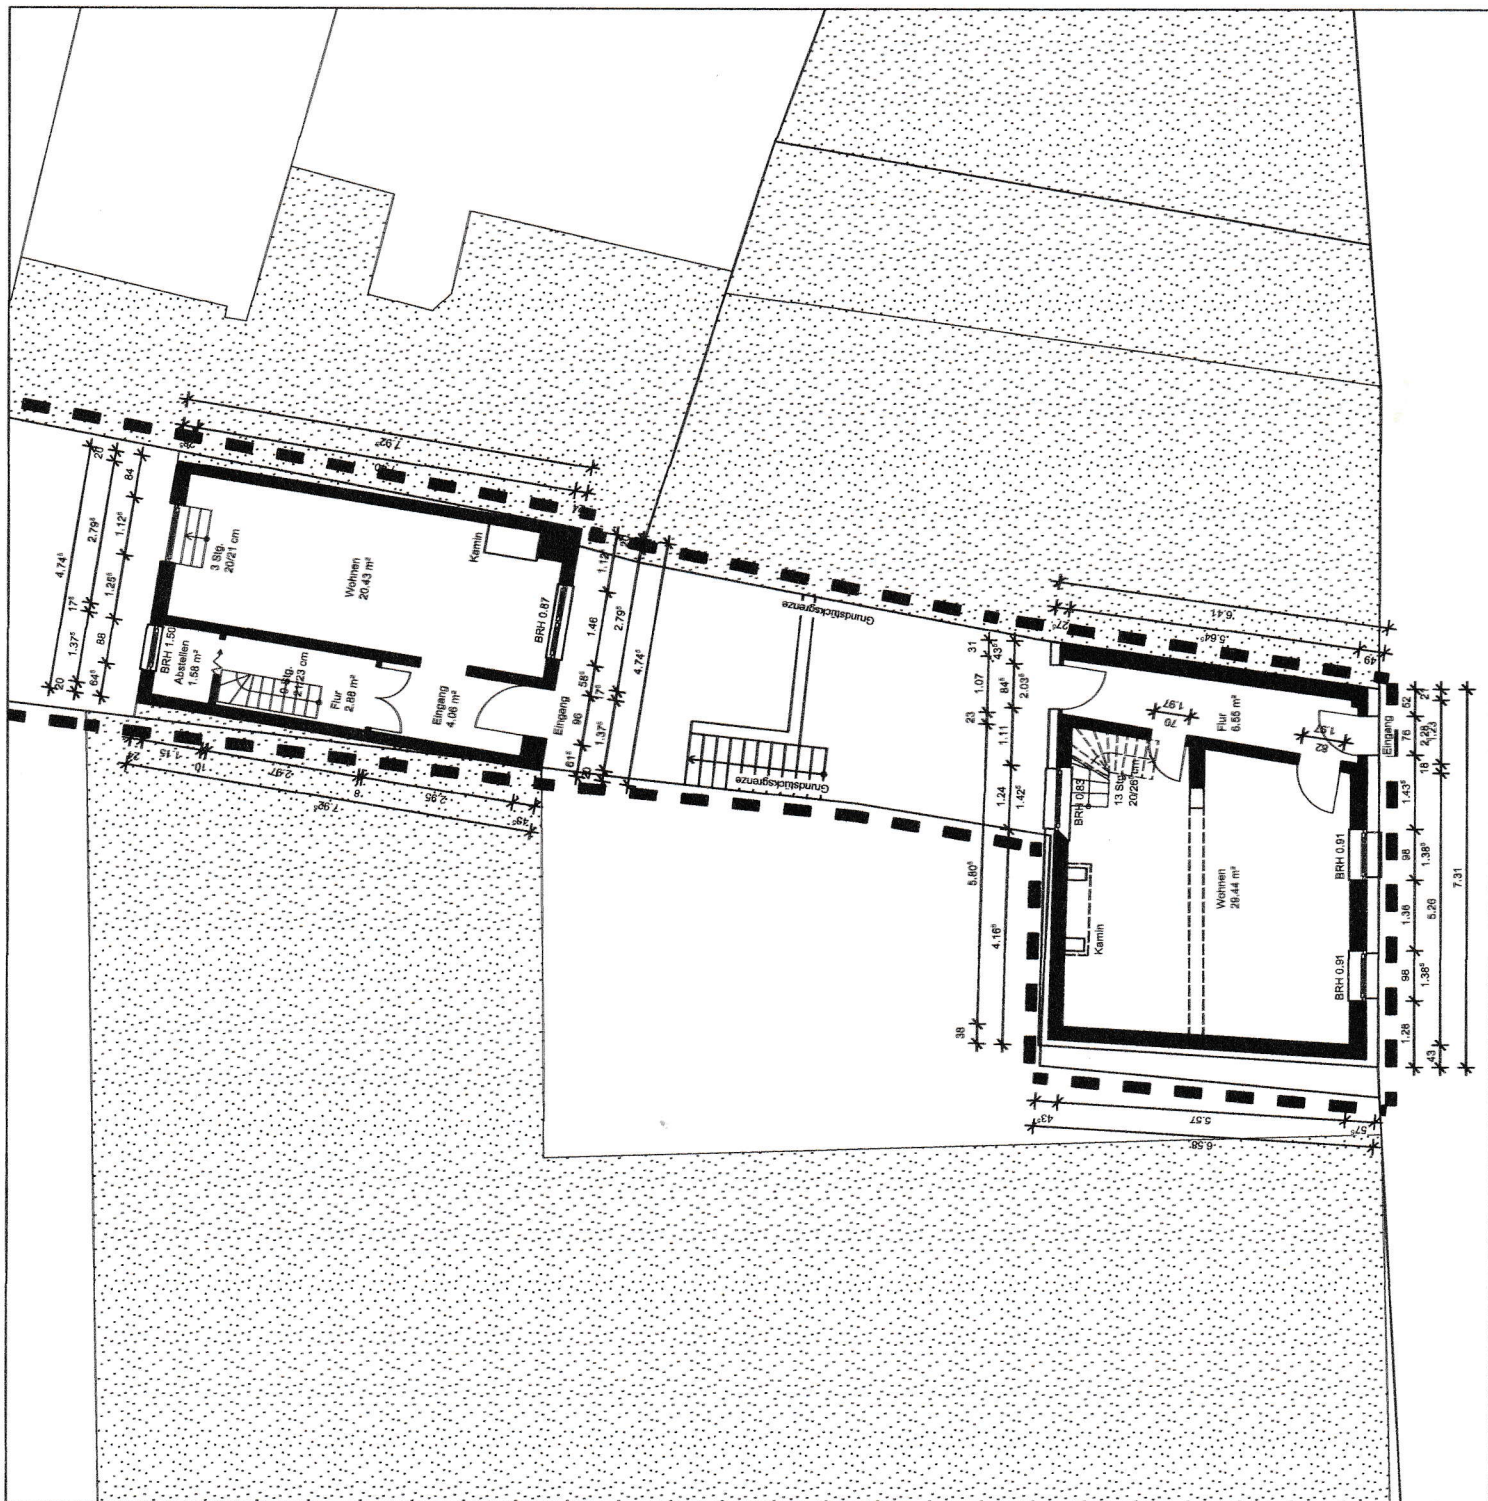

Projekt:
Nickelstraße 129
52249 Eschweiler

Projektstand:
Bestandsaufnahme

Projektnr.: 2023.145
Plannr.: 100
Maßstab: 1:100
Planformat: Din A3
Datum: 11.08.2023

Inhalt:
Erdgeschoss
Hinterhaus



Index	Datum	Inhalt
A		
B		
C		
D		
E		

Bauherr:
Müller und Partner Unternehmensgruppe
Lebrauenstraße 6
52249 Eschweiler

Architekt:
wvfr.
ARCHITEKTEN

Jülicher Straße 35
52249 Eschweiler
Tel.: 02403 7048540
info@wvfr-architekten.de