



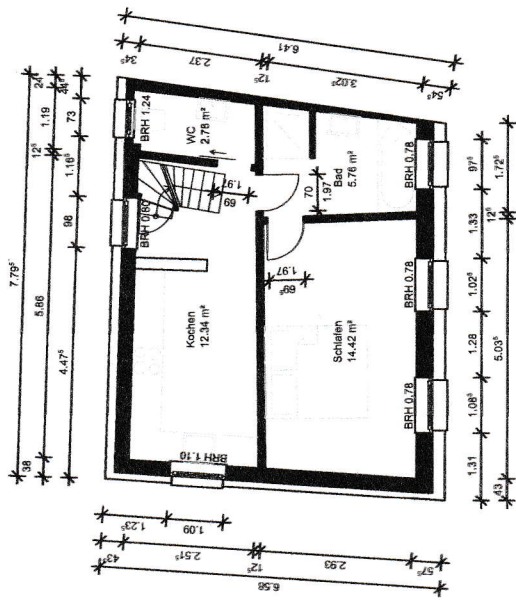

Obergeschoss

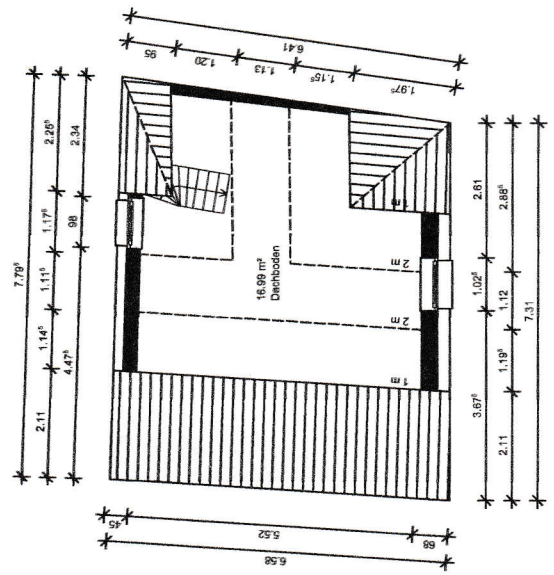

Dachboden

Projekt: Nickelstraße 129 52249 Eschweiler			
Projektskizze: 			
Bestandsaufnahme			
Projekt-Nr.: 2023_65	Plan-Nr.: 101	Maßstab: 1:100	Planformat: DIN A3
Inhalt: Obergeschoss Dachboden			
Index	Datum	Inhalt	
A			
B			
C			
D			
E			
Bauherr: Müller und Partner Unternehmensgruppe Liebfrauenstraße 6 52249 Eschweiler			
Architekt: wvr. ARCHITEKTEN Jülicher Straße 35 52249 Eschweiler Tel.: 02403 7048540 info@wvr-architekten.de			