



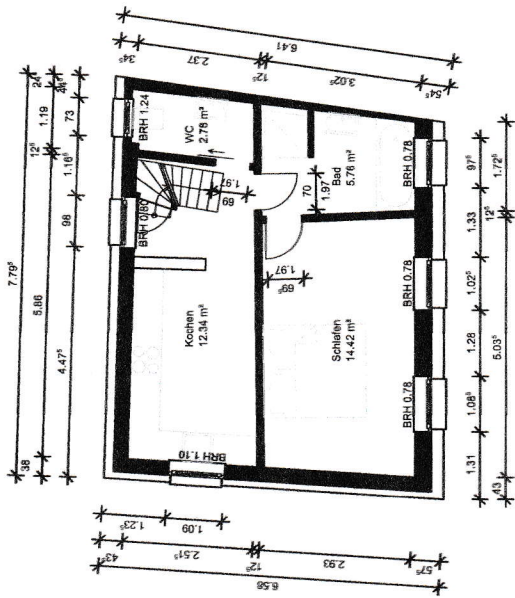

Obergeschoss

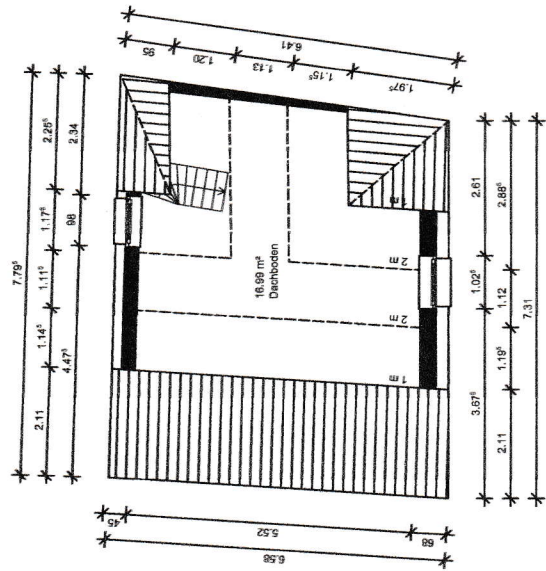

Dachboden

Projekt:	
----------	--

Nickelstraße 129
52249 Eschweiler

Projektstand:	
---------------	--

Bestandsaufnahme

Projektnr.: 2023_165	Plannr.: 101	Maßstab: 1:100	Planformat: Din A3	Datum: 11.08.2023
-------------------------	-----------------	-------------------	-----------------------	----------------------

Inhalt:	Obergeschoss Dachboden
---------	---------------------------

Index	Datum	Inhalt
A		
B		
C		
D		
E		

Bauherr:	
----------	--

Müller und Partner Unternehmensgruppe
Liebfrauenstraße 6
52249 Eschweiler

Architekt:

Planer:

wvr.
ARCHITEKTEN

**Jülicher Straße 35
52249 Eschweiler
Tel.: 02403 7048540
info@wvr-architekten.de**